

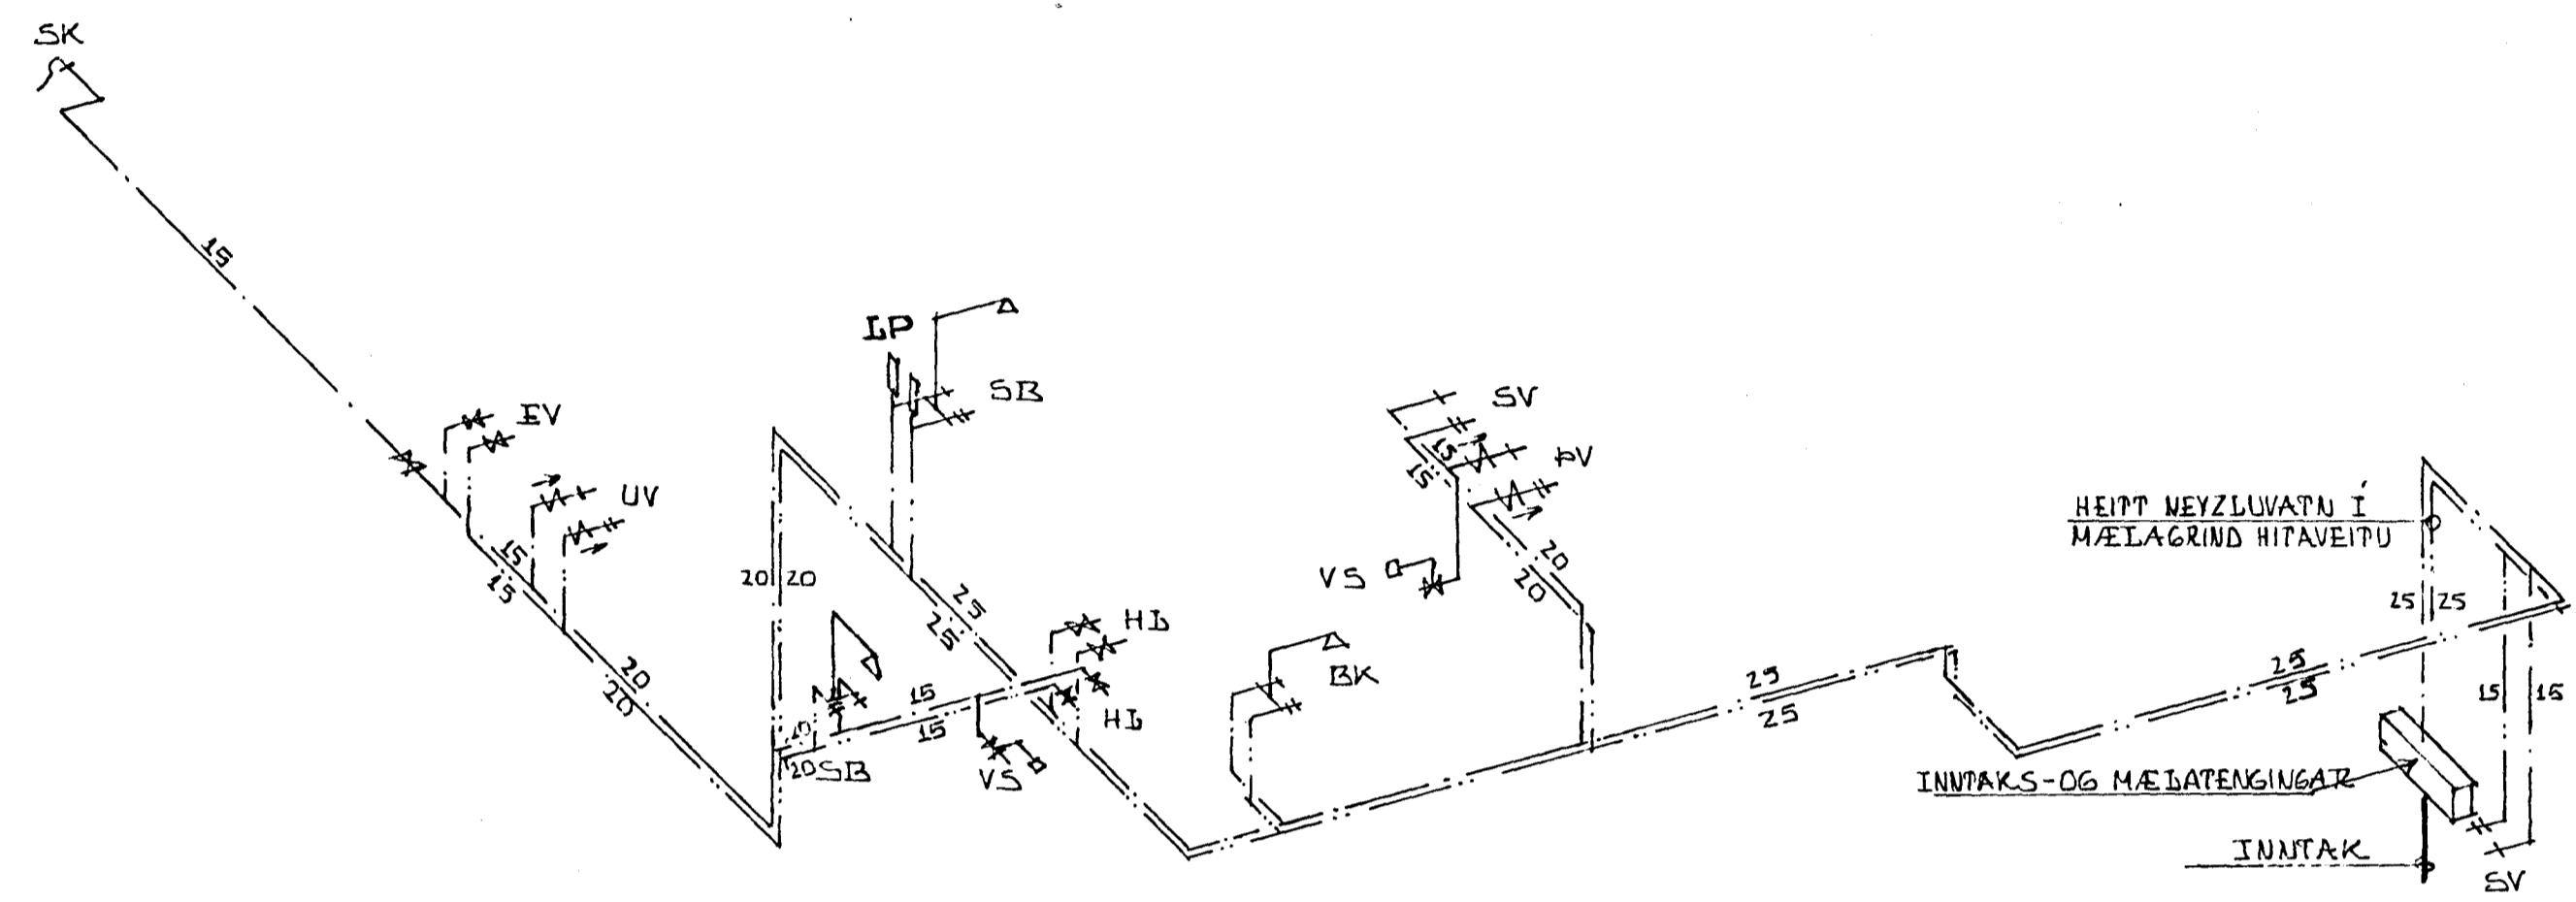


KERFISMYND FYRIR NR 45
1:50

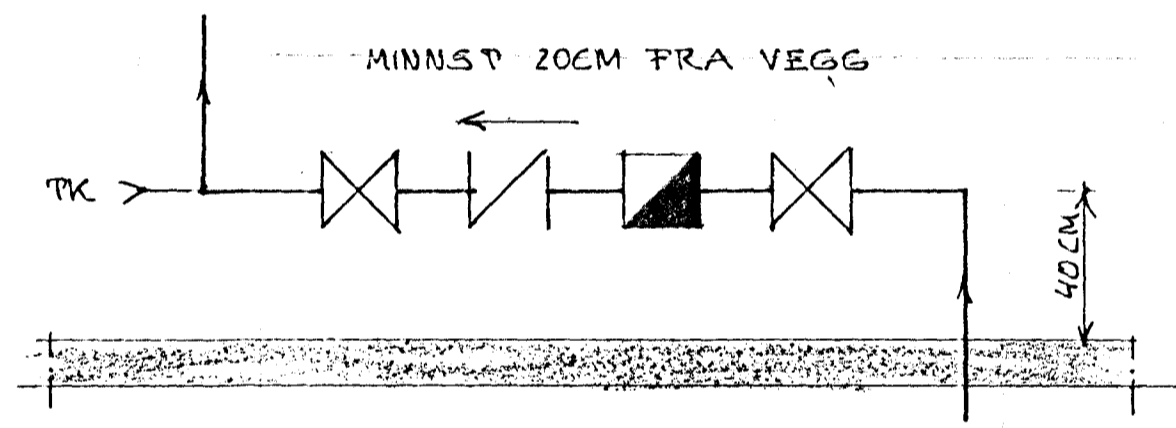

KERFISMYND FYRIR NR 49
1:50

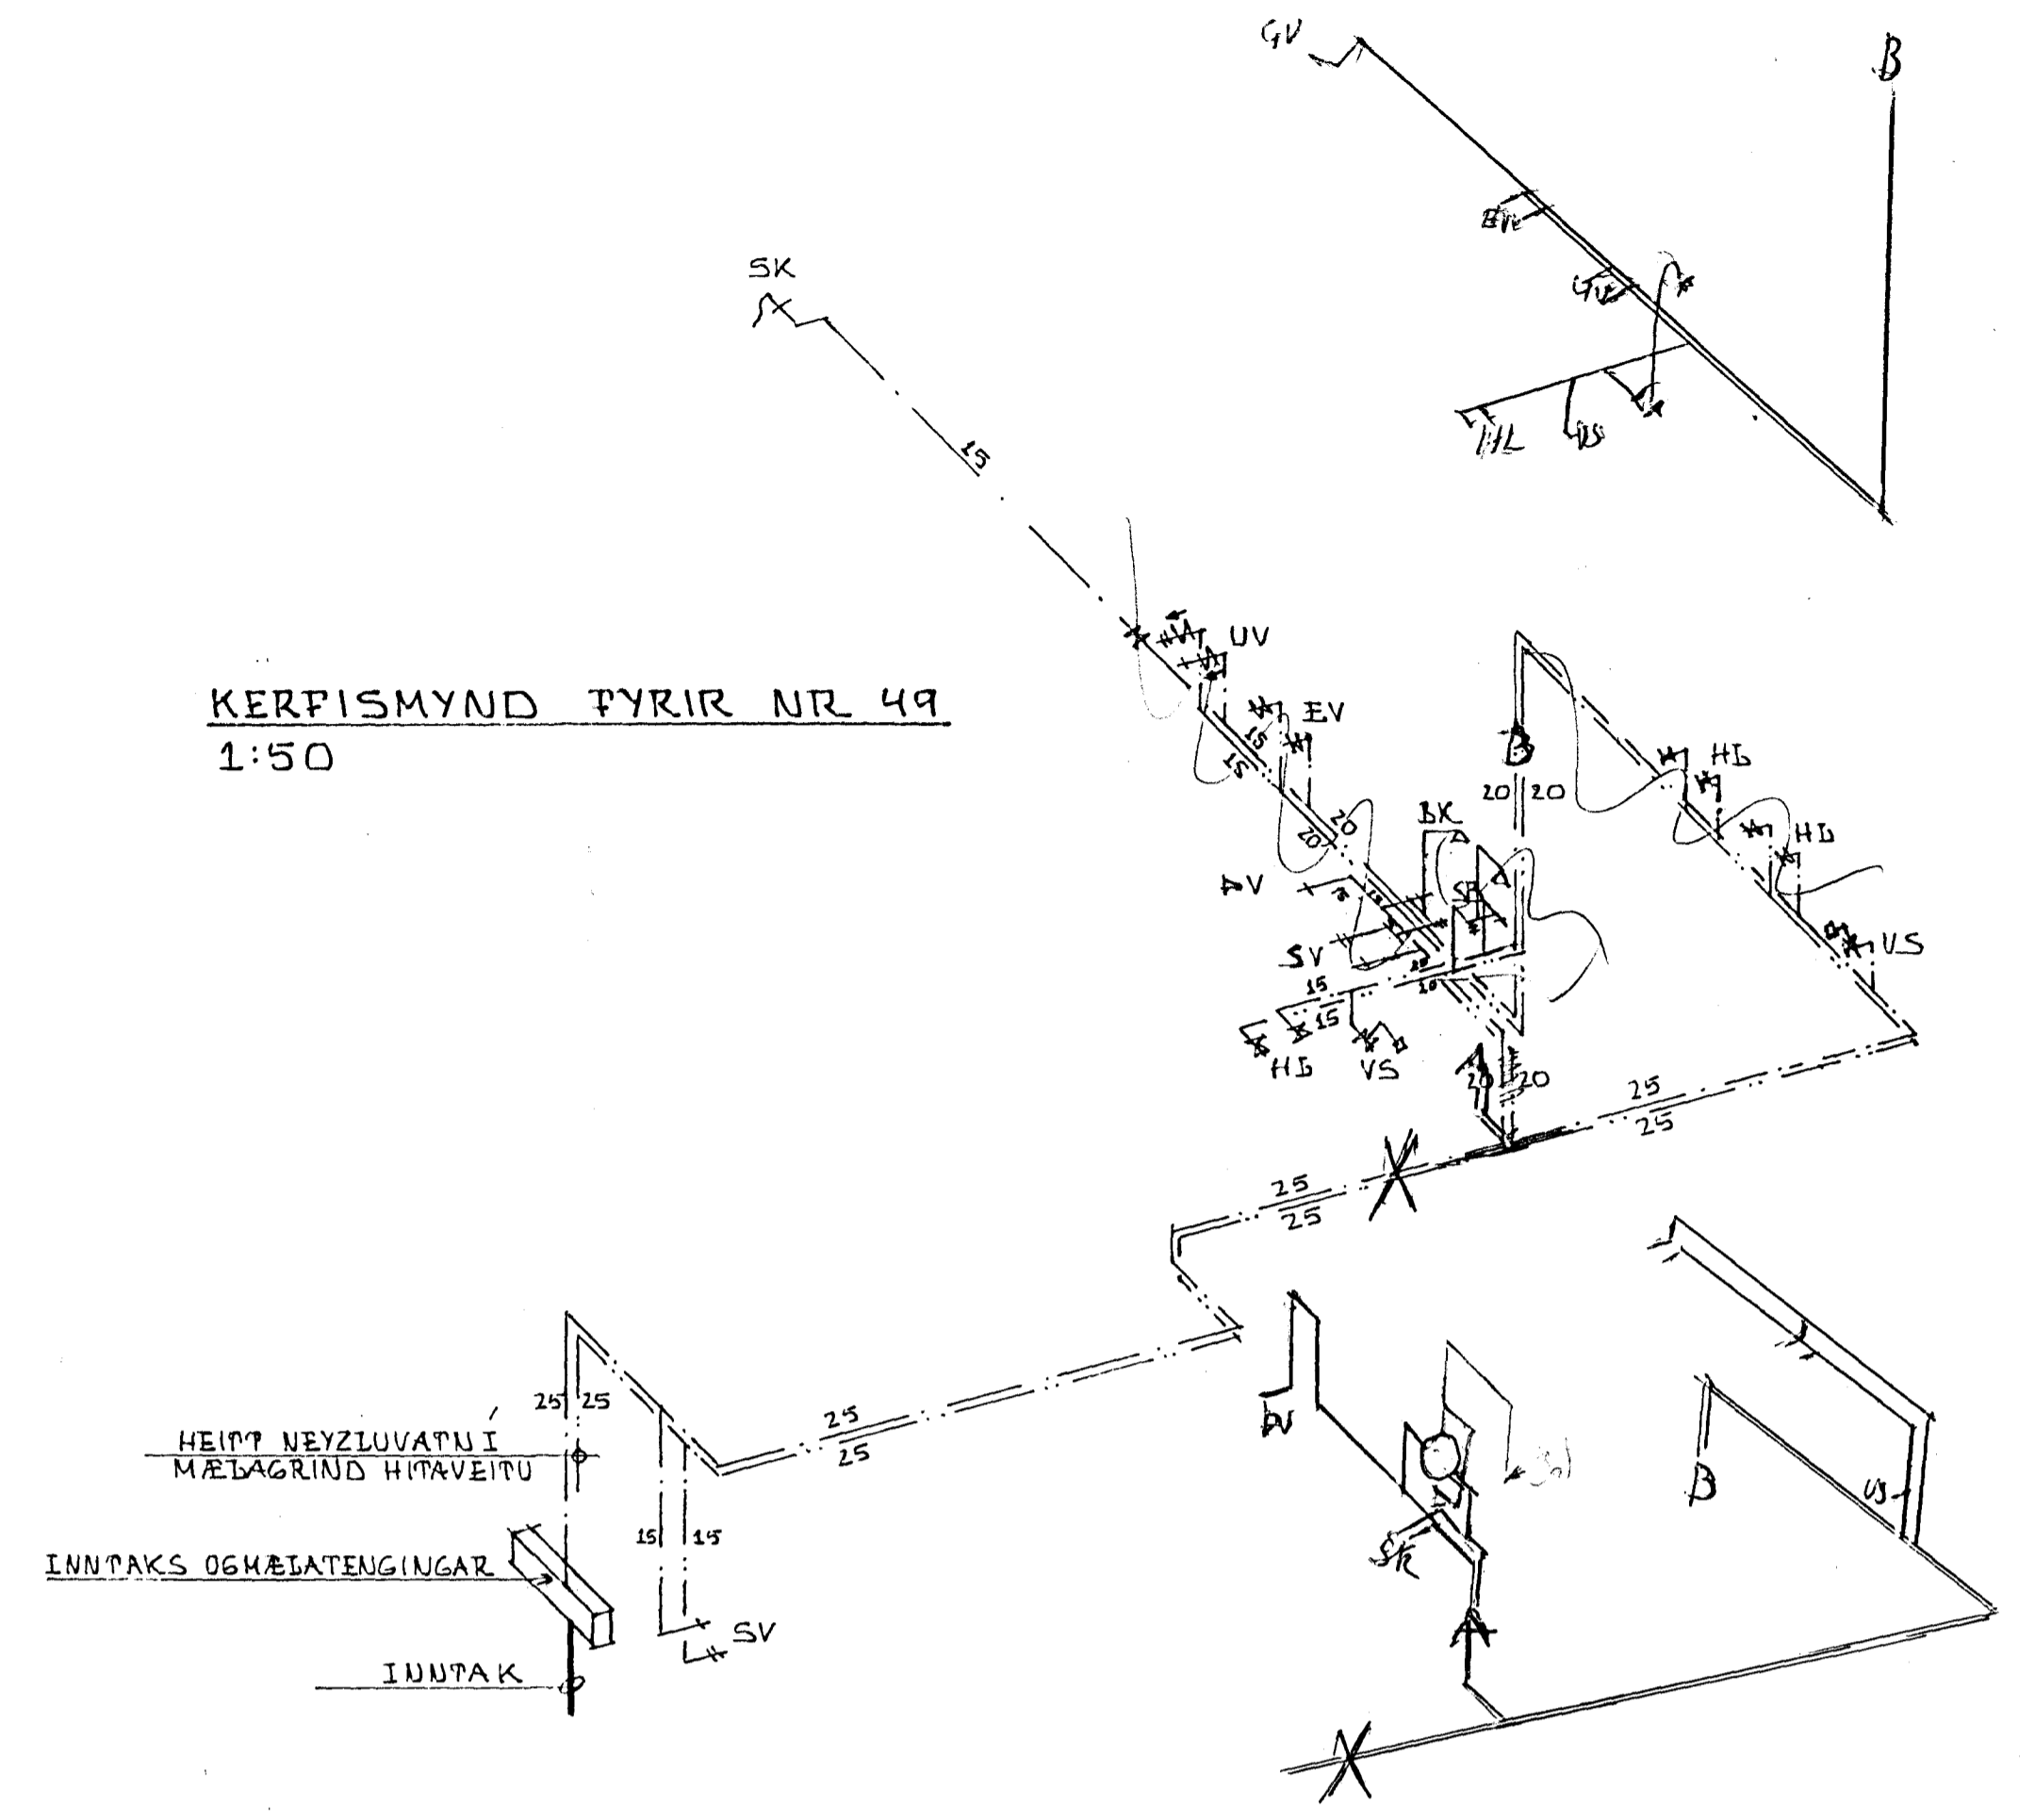

MÆLATENGING

SKYRINGAR:
 LAGNASTÆRÐIR UPPGEFNAR I MM.
 LAGNAETNI: PÍPUR OG TENGISTYKKI SKAL
 VERA GALVANISERAÐ.
 PÍPUR SKAL EINGANGRA MED 20MM GLER-
 UÐBARKHÖBKUM SEM VEFJAST PLASTI EÐA
 ÆISADPAPPA.
 ANNAR TRÁGANGUR SKV REGIUSERÐUM.
 SKYRINGAR TÁKNA SJA IST 64
 LP IÐÞRÞÓÐI SKAL VERA 30CM LANGUR.
 NERVAÐ JAFNT OG SVÆRSTI HÚTI
 STÖPNISINS EÐA HEIÐARGREINAR.

BREYTT 04-04-78 KS	DAGS 03-09-77
HRAUNBRÚN 45 0649 HAFNARFIRÐI.	HANNAB. KS
KERFISMYND VAPNSIAGNA.	VERK NR
MÆLIKV. 1:50	7703-02
KRISTJAN STEFANSSON. P.P.F.I.	BLAÐ NR
EFSTAHAJÐA 3, KÓPAVOGI. SÍMI 44-0-54	05