


Samþykkt á fundi bygginga-
nefndar þ. 116 1977
BYGGINGAFULLTRÚINN
Í HAFNARFIRÐI
E. Jónsson

Ganga skal frá önnu
eldstæði í samráði við
stökkvillduðra

tifftopdf - www.rubisoftware.com - Demo Version

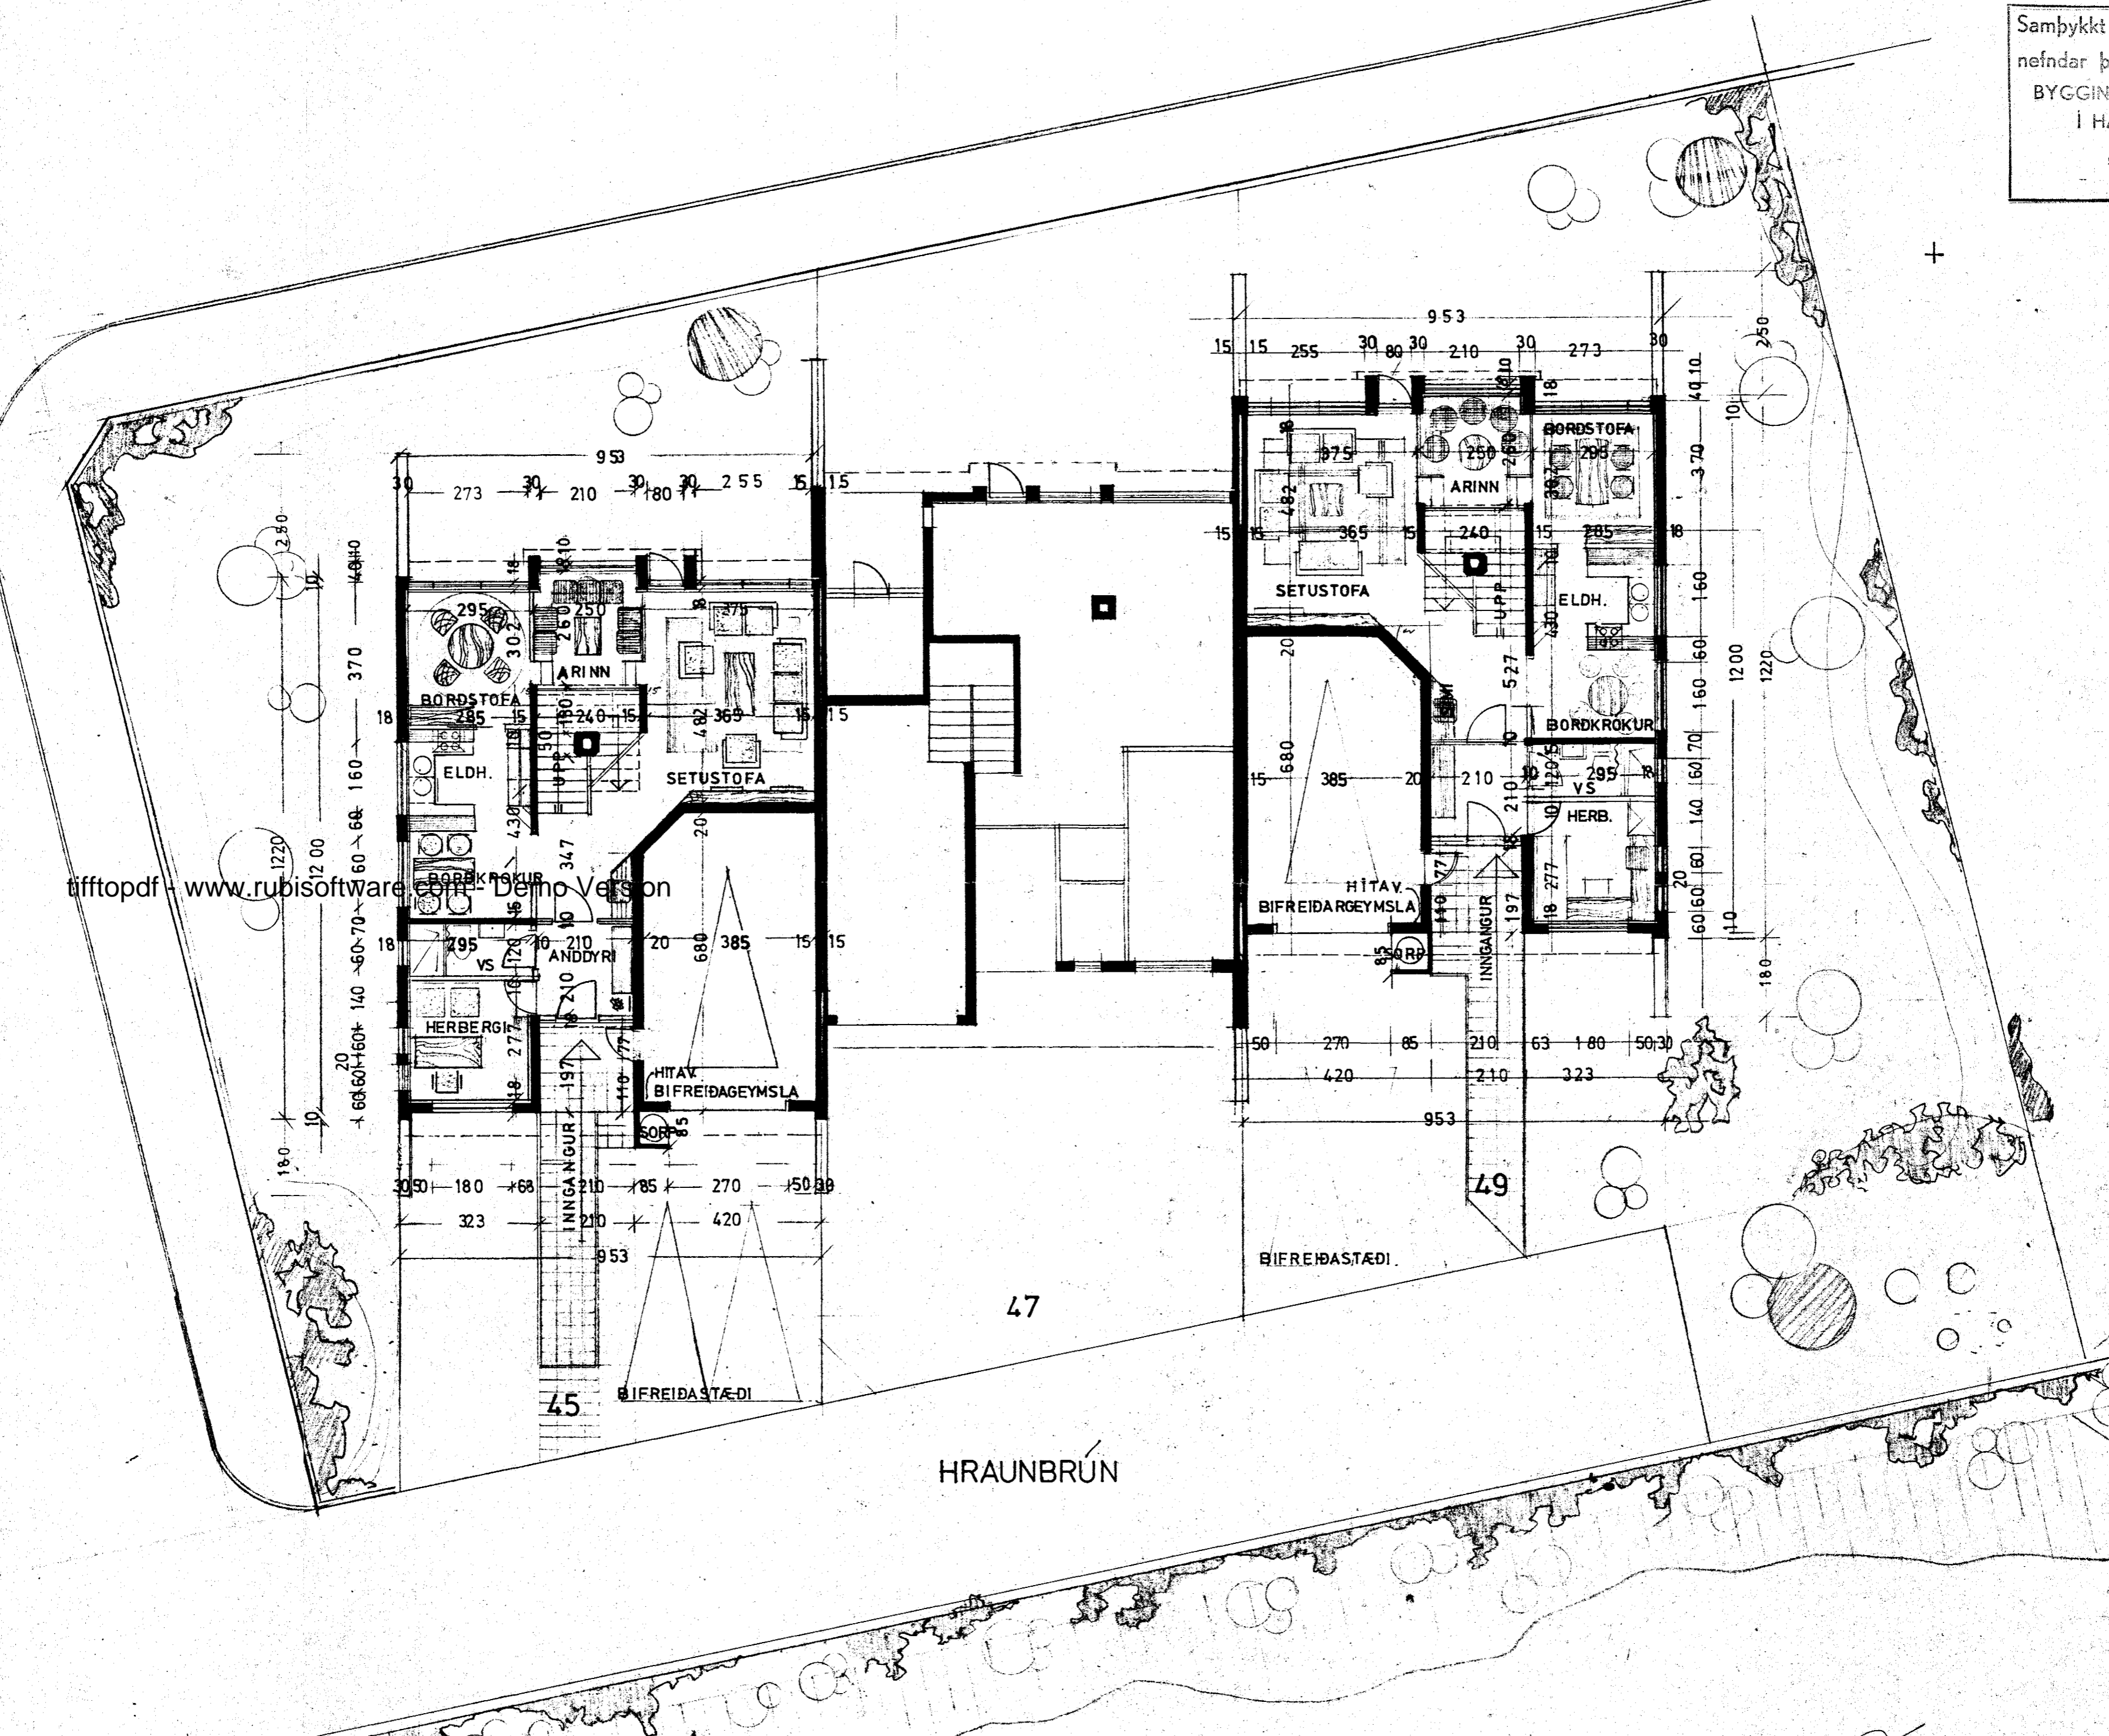

47
HRAUNBRÚN

45 BIFREIDASTÆÐI

67

BIFREIDASTÆÐI