



SUBAUSTUR M 1:100

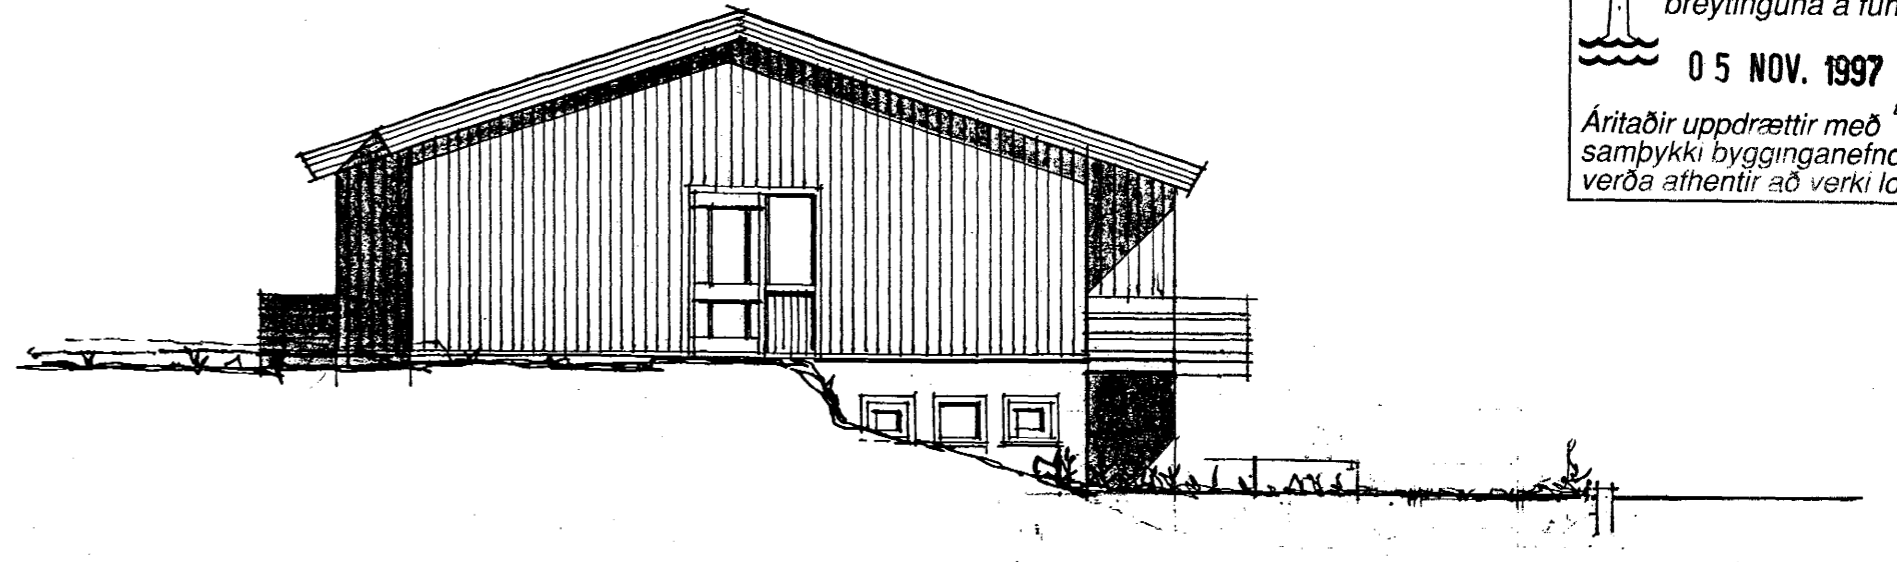


NORBAUSTUR M. 1:100

Samþykkt að heimila breytinguna á fundi þann
 05 NOV. 1997
 Áritaðir uppdrættir með samþykki bygginganefndar verða afhentir að verki loknu.

tifftopdf - www.rubissoftware.com - Demo Version

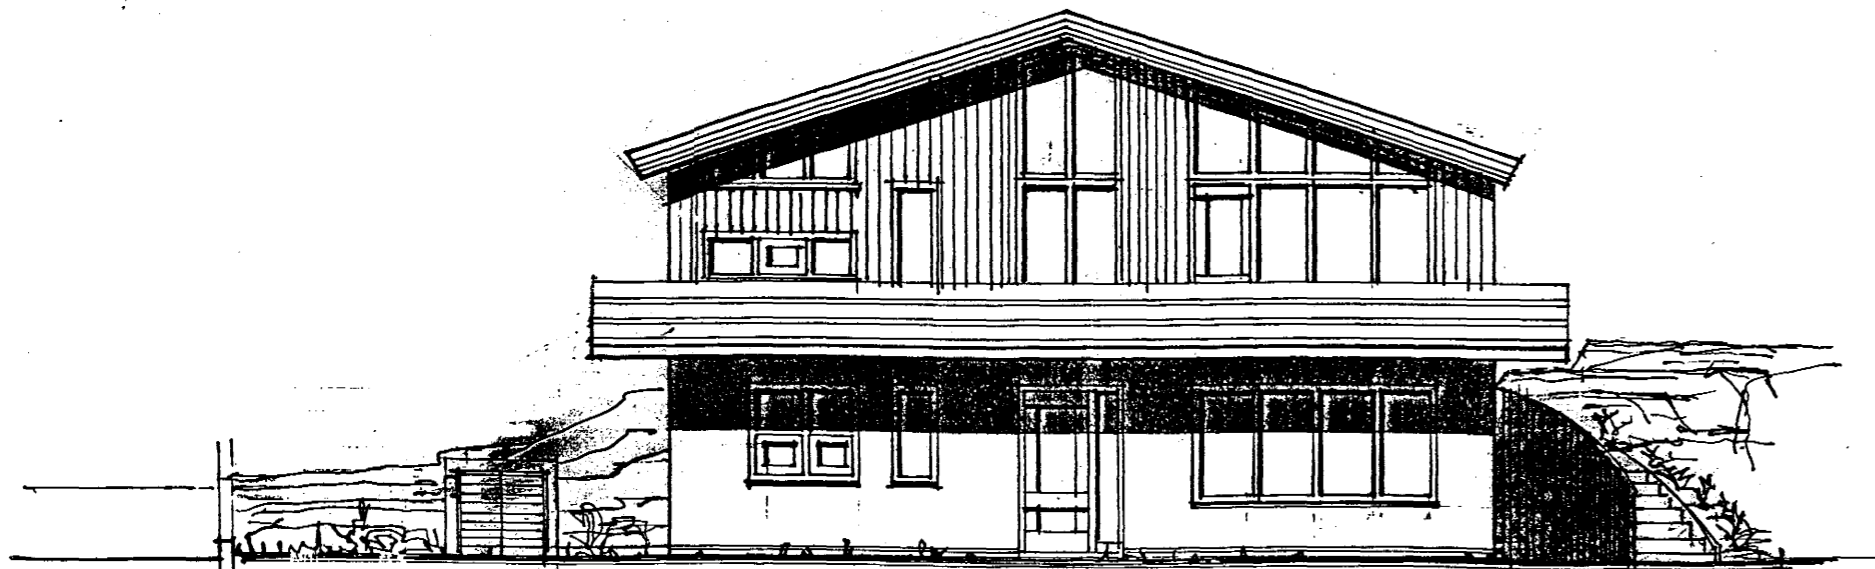

SUBVESTUR M. 1:100

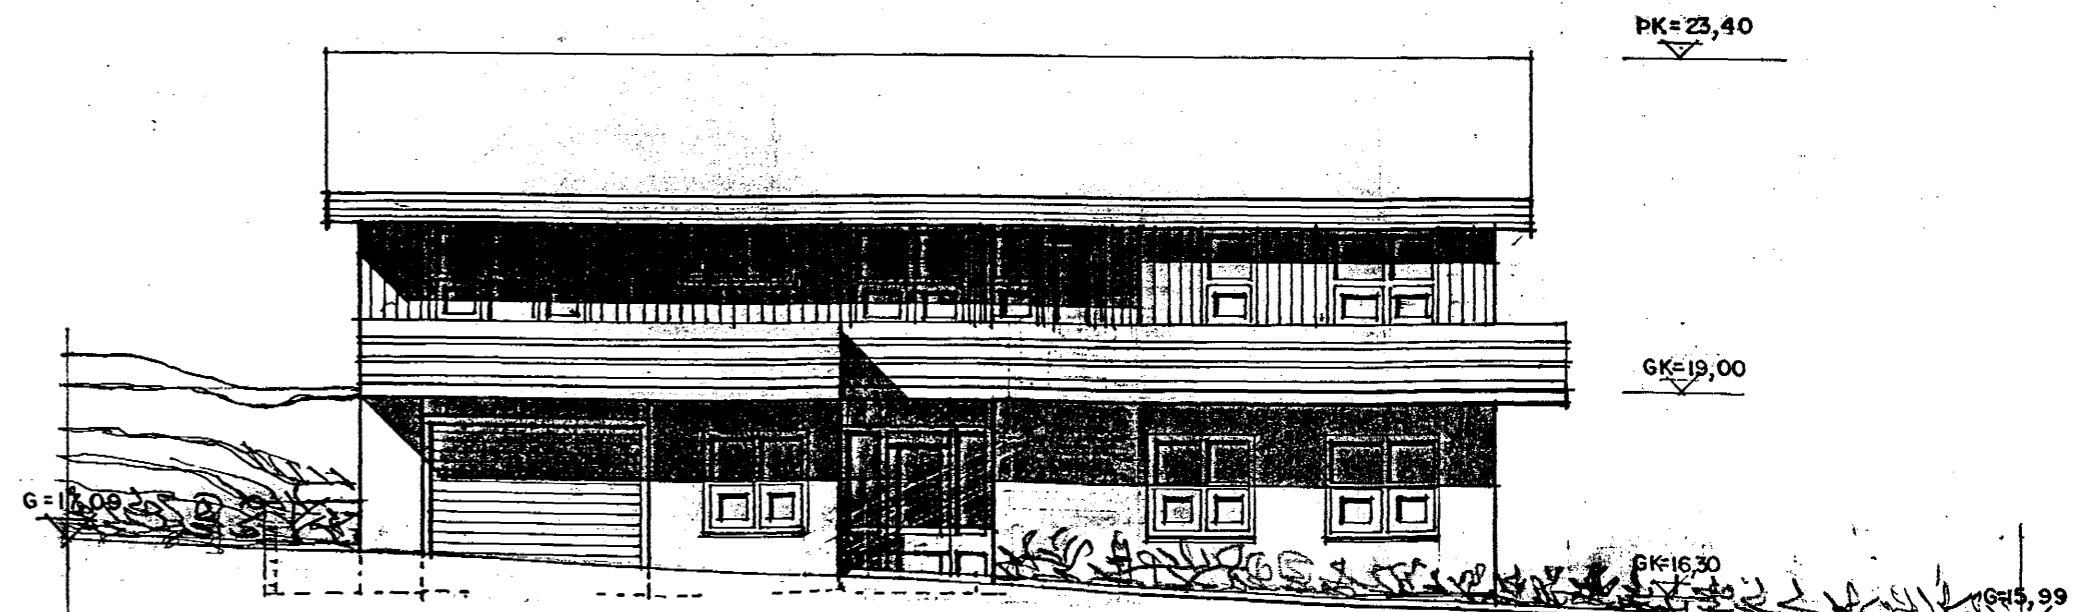

NORÐ VESTUR . M 1:100.

ÞREYTT 1 OKT 97
 Lj B

23/10 97 Lj B