HRAUNBRÚN 46.

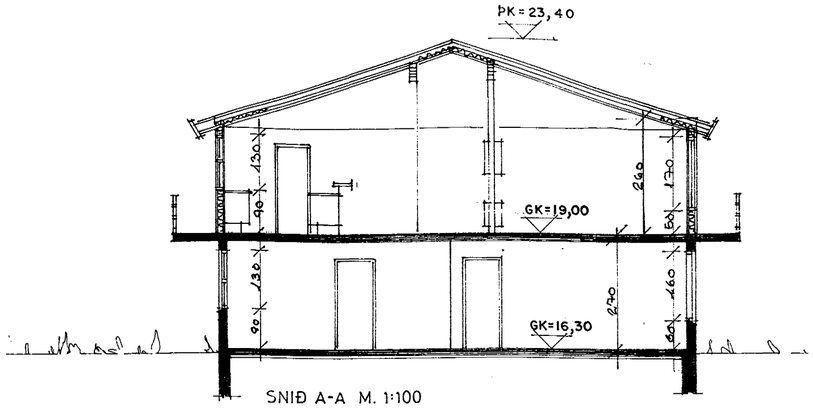

SNIÐ A-A M. 1:100

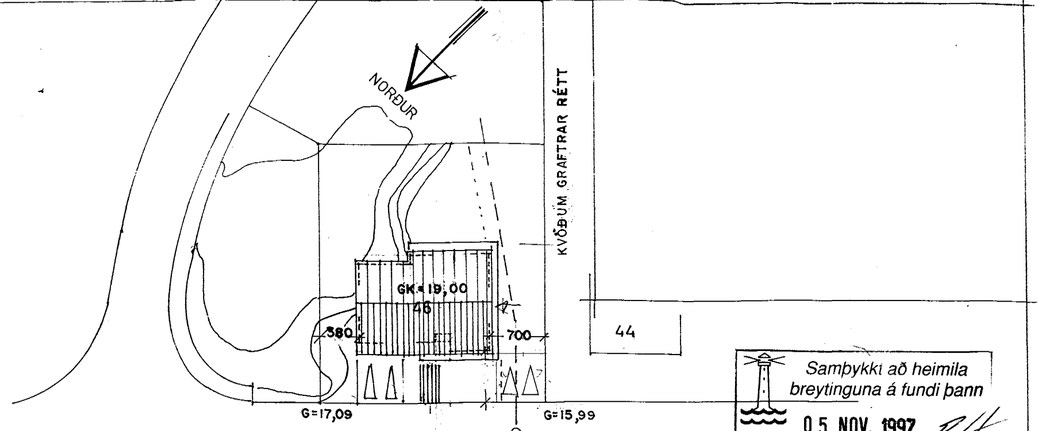

AFSTÖÐUMYND M. 1:500

Samþykki að heimila breytinguna á fundi þann
05 NOV. 1997
Áritaðir uppdrættir með samþykki byggingarnefndar verða afhentir að verki loknu.

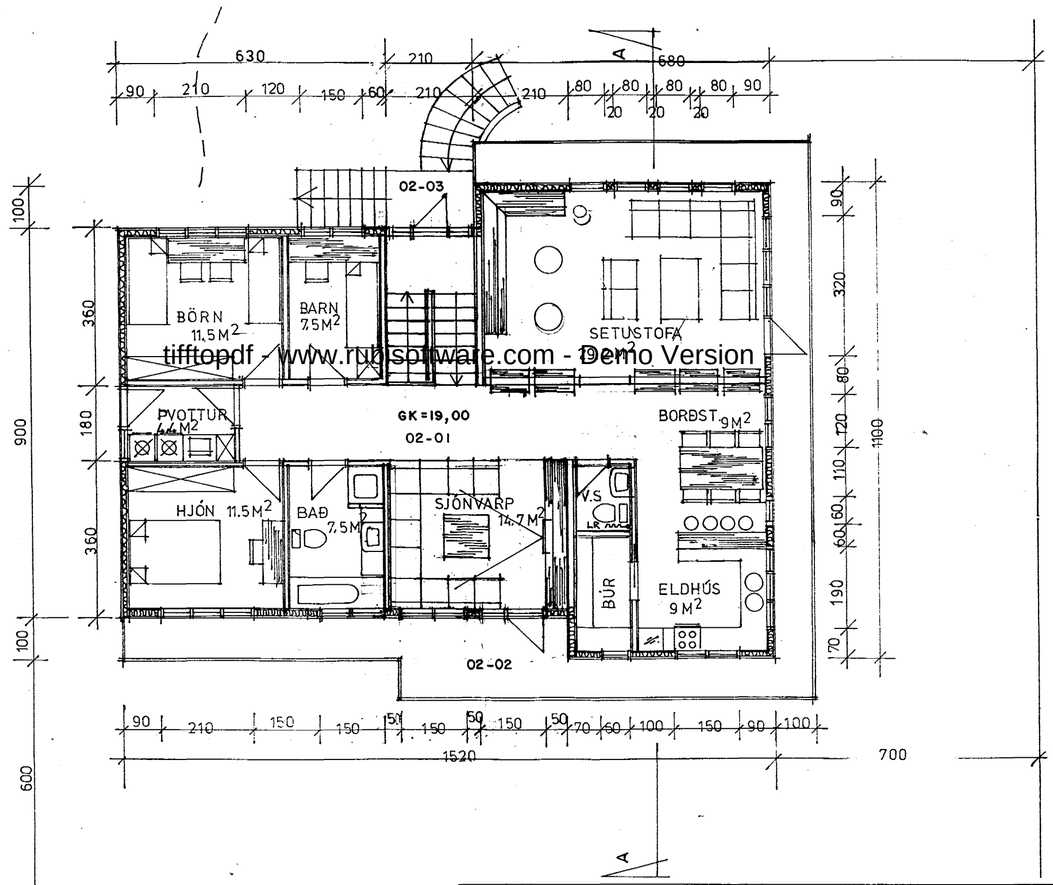

GRUNNMYND HÆÐAR M. 1:100

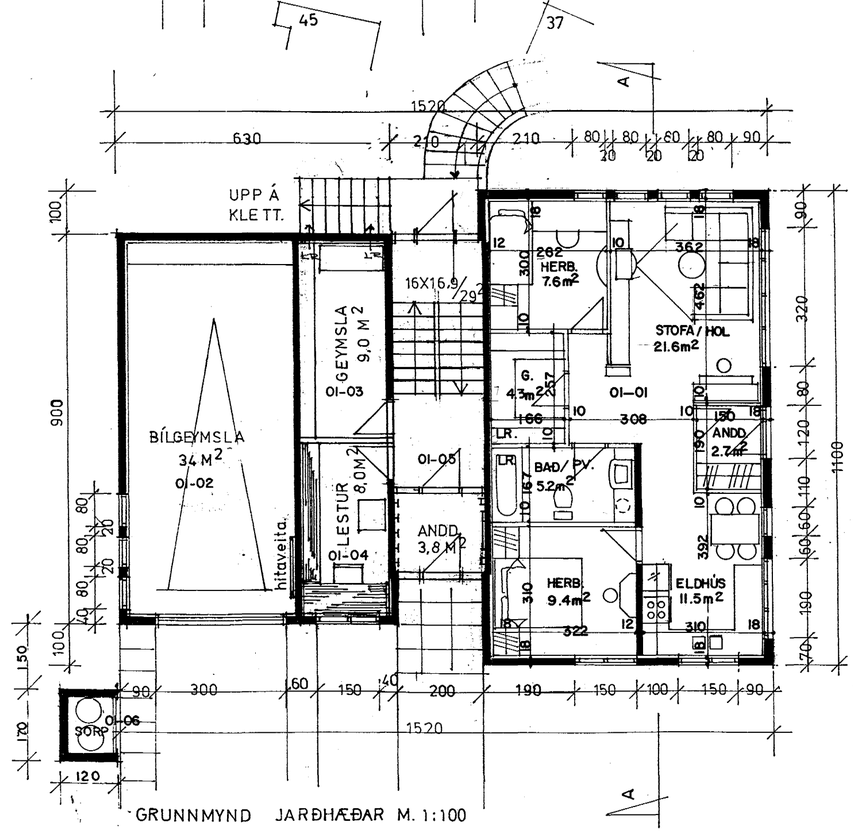

GRUNNMYND JARÐHÆÐAR M. 1:100

Skráningartafla fyrir:	Hraunbrún 46 Hafnarfirði Matshluti 01				Þjóðskrárnr: Land nr.							Unnið af dags.	Virðis 20.10.97						
Uppskipting og lýsing																			
D0	D1	D2	D3	D4	D5	D5m	D6	D7	D8	D9	D10	D11	D12	D13	D14	D15	D16	D17
Lokun	Rými hæð röð	Notkun texti	Höfuð- flokkun	Eignarhald	Botnflötur m²	Milliflötur m²	Stigar m²	Op m²	Brúttóflötur m²	Brúttóflötur Sh< 1,8	Salarhæð min-max	Brúttó- rúmmál m³	Nettóflötur m²	Nettóflötur sh< 1,8	Hjúpflötur m²	Glugga- og dyraop m²	Birt flatarmál m²	Skipta- rúmmál m³
Manmvirkjalína					296,6		7,7	7,7	288,9		1	949,2	250,6		635,6	68,4	288,9	818,5
Botnplata												29,7			148,3			
	01-00	jarðhæð			148,3		7,7		148,3			400,4	129,8		147,0	30,2	148,3	350,5
A	01-01	íbúð	N	01-01	73,0				73,0		2,70	197,1	62,3				73,0	168,2
A	01-02	Bílgeymsla	N	02-01	36,8		7,7		36,8		2,70	99,4	34,0				36,8	91,8
A	01,03	Geymsla	N	02-01	10,2				10,2		2,70	27,5	9,0				10,2	24,3
A	01-04	Lestur.	N	02-01	9,2				9,2		2,70	24,8	8,0				9,2	21,6
A	01-05	Anddyri/stigah.	N	02-01	19,1				19,1		2,70	51,6	16,5				19,1	44,6
B	01-06	Sorpgeymsla.	T	x	(2,0)													
	02-00	2 hæð.			148,3			7,7	140,6			519,1	120,8		161,0	38,2	140,6	468,0
A	02-01	íbúð	N	02-01	148,3			7,7	140,6		2,60-4,40	519,1	120,8				140,6	422,6
B/C	02-02	Svalir	N	02-01	(39,0)													39,0
C	02-03	Tröppupallur	U	02-01	(6,4)													6,4
		þakflötur													179,3			

Athugasemdir skýringar	Eign	Birt flatarmál	skiptarúmmál	eigna%
X= sameign allra	01-01	73,0	168,2	20,55%
	02-01	215,9	650,3	79,45%
	samtals	288,9	818,5	100,00%

BREYTT Í OKT 97

FLATARMÁL LÓÐAR = 785,9 M2 NÝTINGARHLUTFALL = 0,377

KÓLNUNARTÖLUR Í SAMRÆMI VIÐ Í.S.T 66

SIGURÐUR ÞORVARÐARSON BYGGINGAFRÆÐINGUR
BREIÐVANGI 28 HAFNARFIRÐI. S. 54092.

BREYTT Í APRÍL 1993

breytt í sept 199. Sigurður Þorvarðarson

breytt í okt. 1981. SÞ.

tifftopdf - www.rnhsoftware.com - Demo Version