



Samþykki að heimila
breytinguna á fundi þann
05 NOV. 1997
Áritaðir uppdrættir með
samþykki bygginganefndar
verða afhentir að verki loknu.

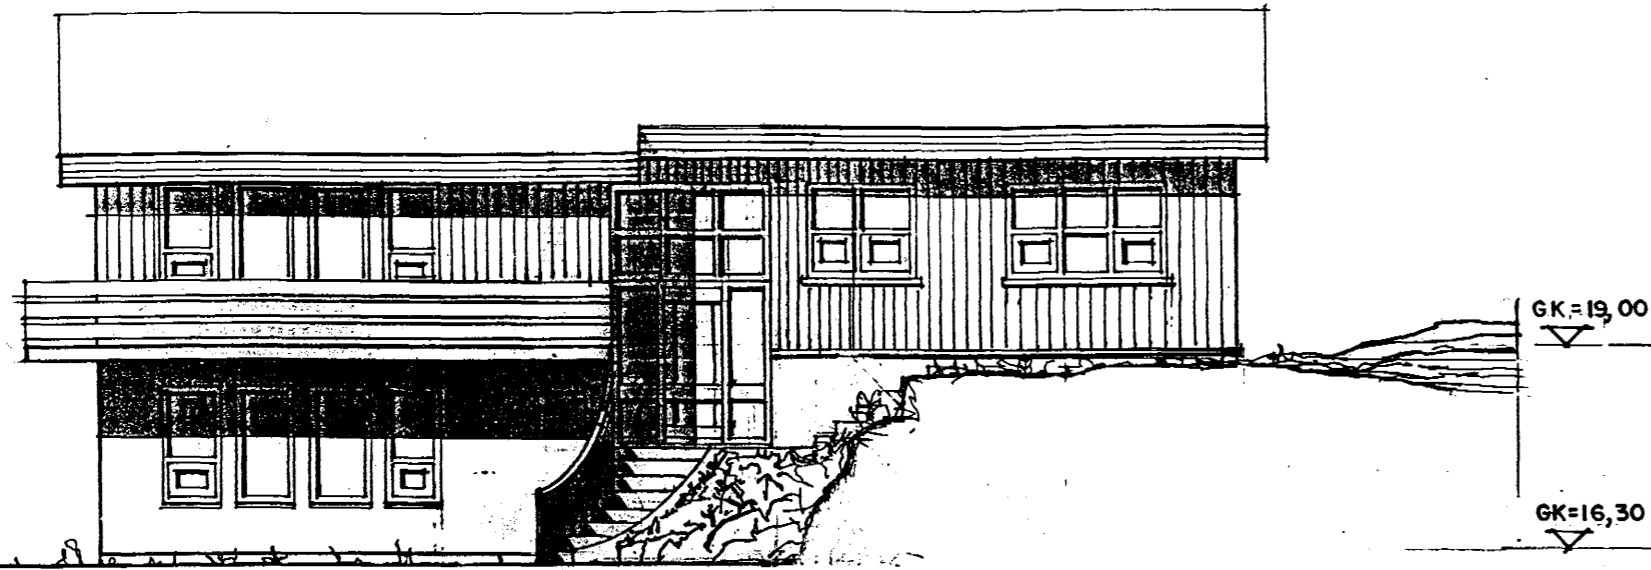


SUÐAUSTUR M 1:100

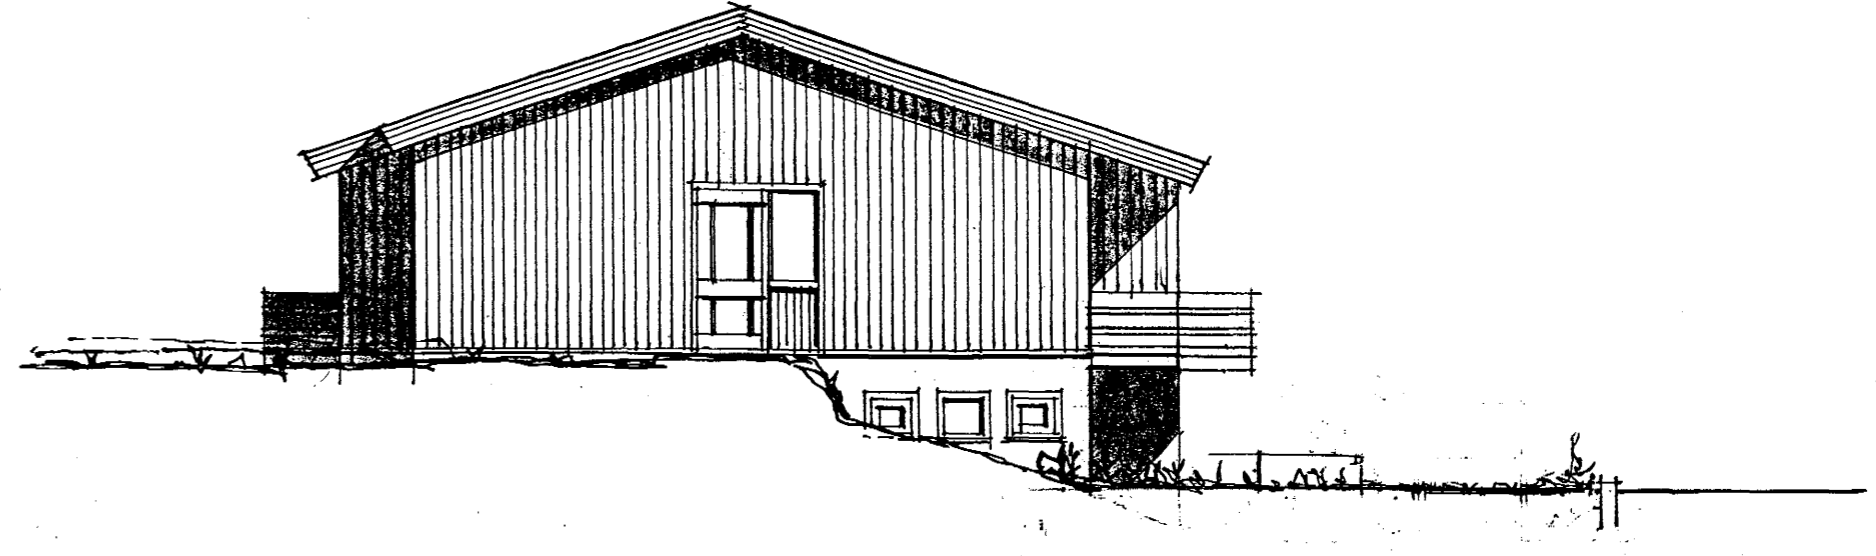


NORBAUSTUR M. 1:100

tifftopdf - www.rubissoftware.com - Demo Version

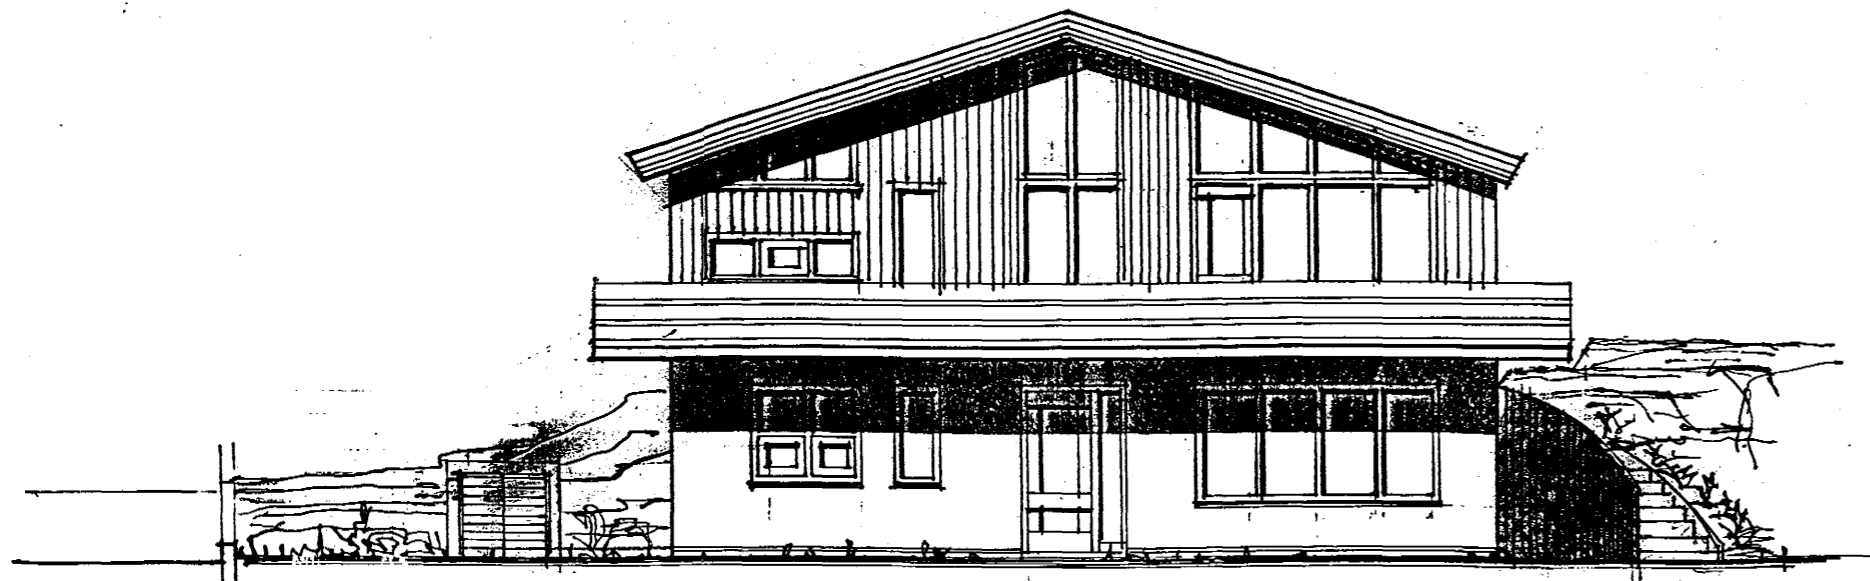

SUÐVESTUR M. 1:100

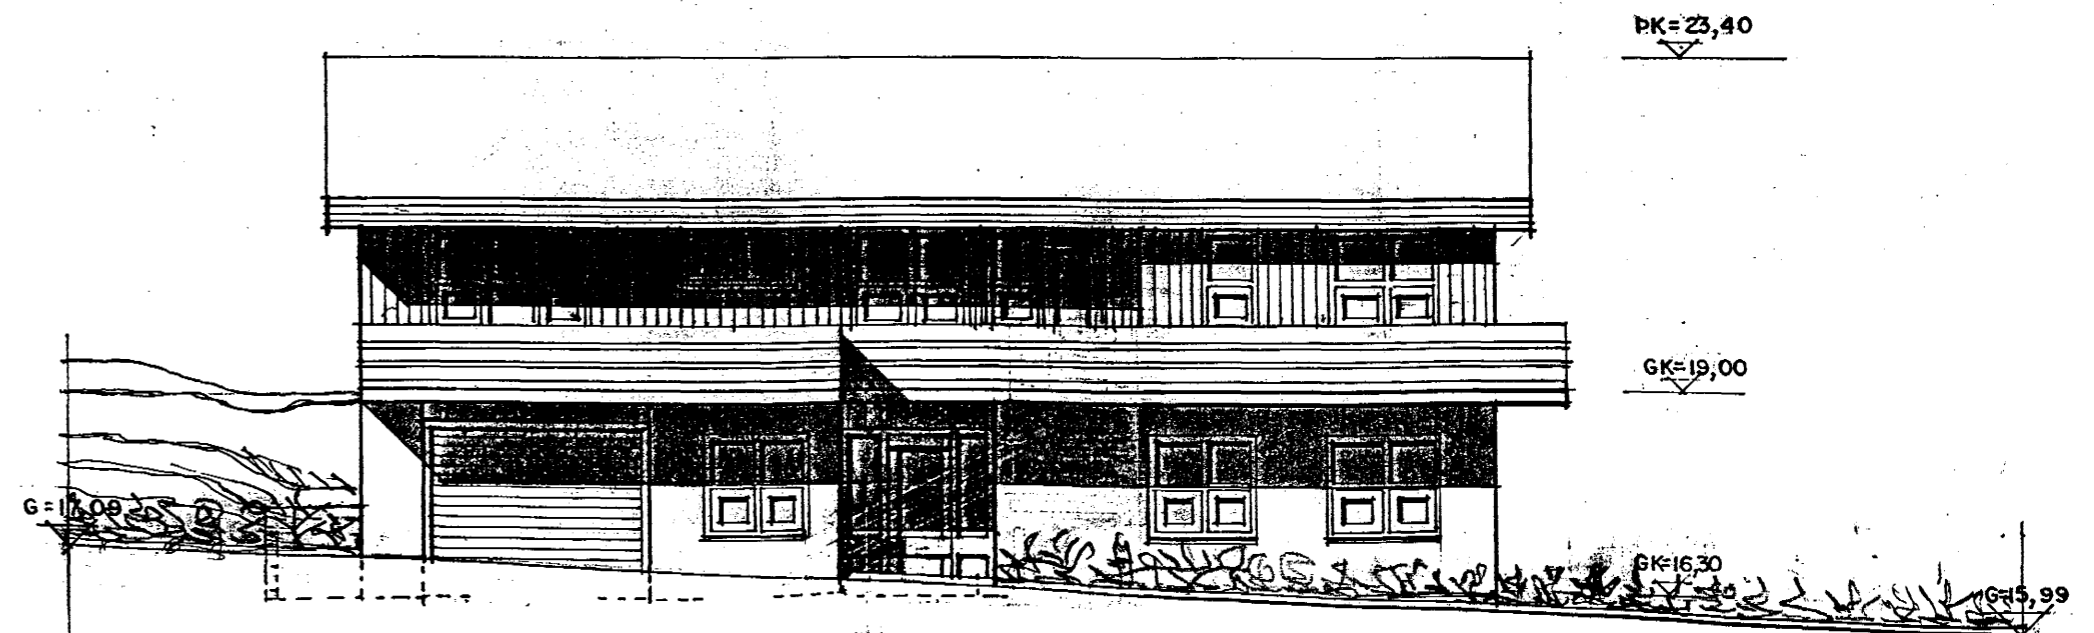

NORÐ VESTUR . M 1:100.

BREYTT 10. OCT 97
Lj b

23.10.97 Lj b