



SUBAUSTUR M 1:100

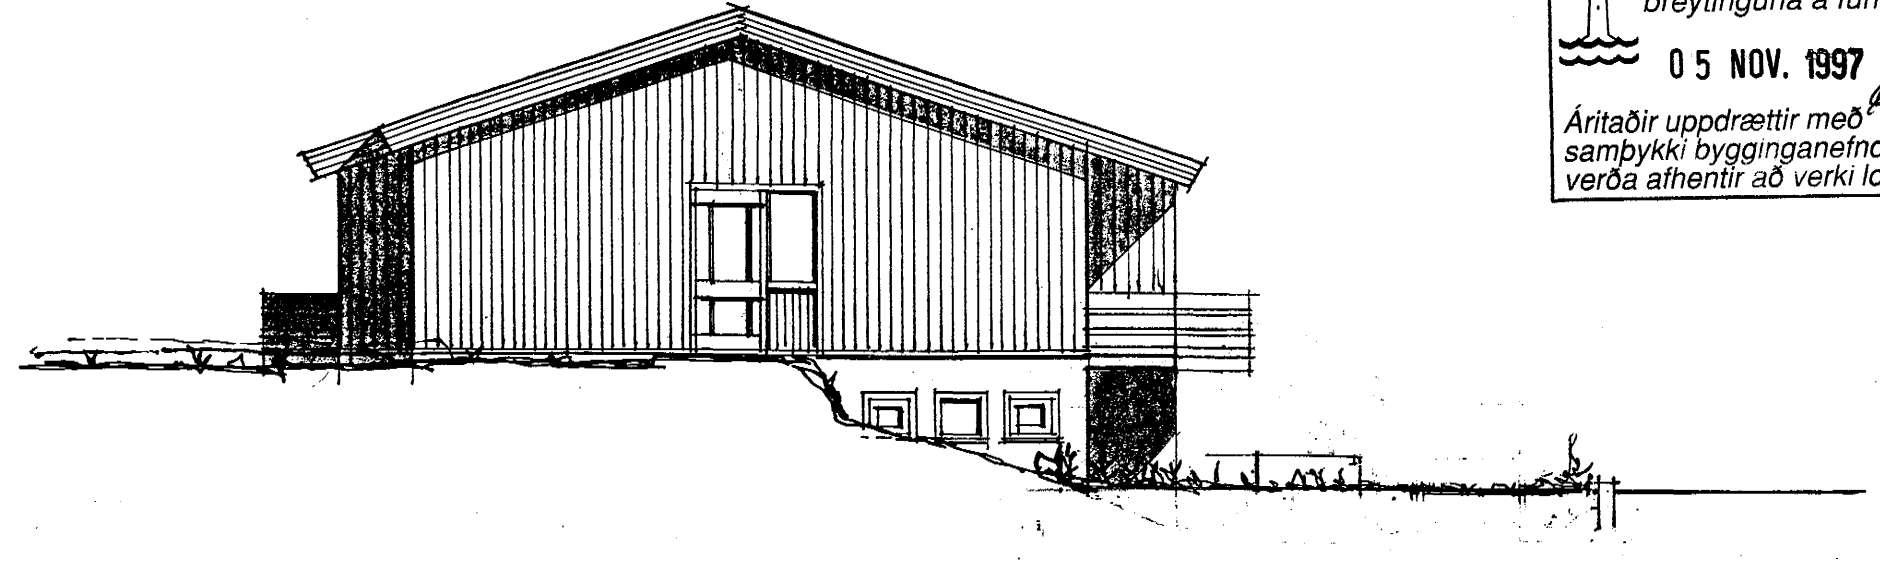

NORBAUSTUR M. 1:100

Samþykkt að heimila breytinguna á fundi þann
05 NOV. 1997
Áritaðir uppdrættir með samþykki byggingarnefndar verða afhentir að verki loknu.

tifftopdf - www.rubissoftware.com - Demo Version

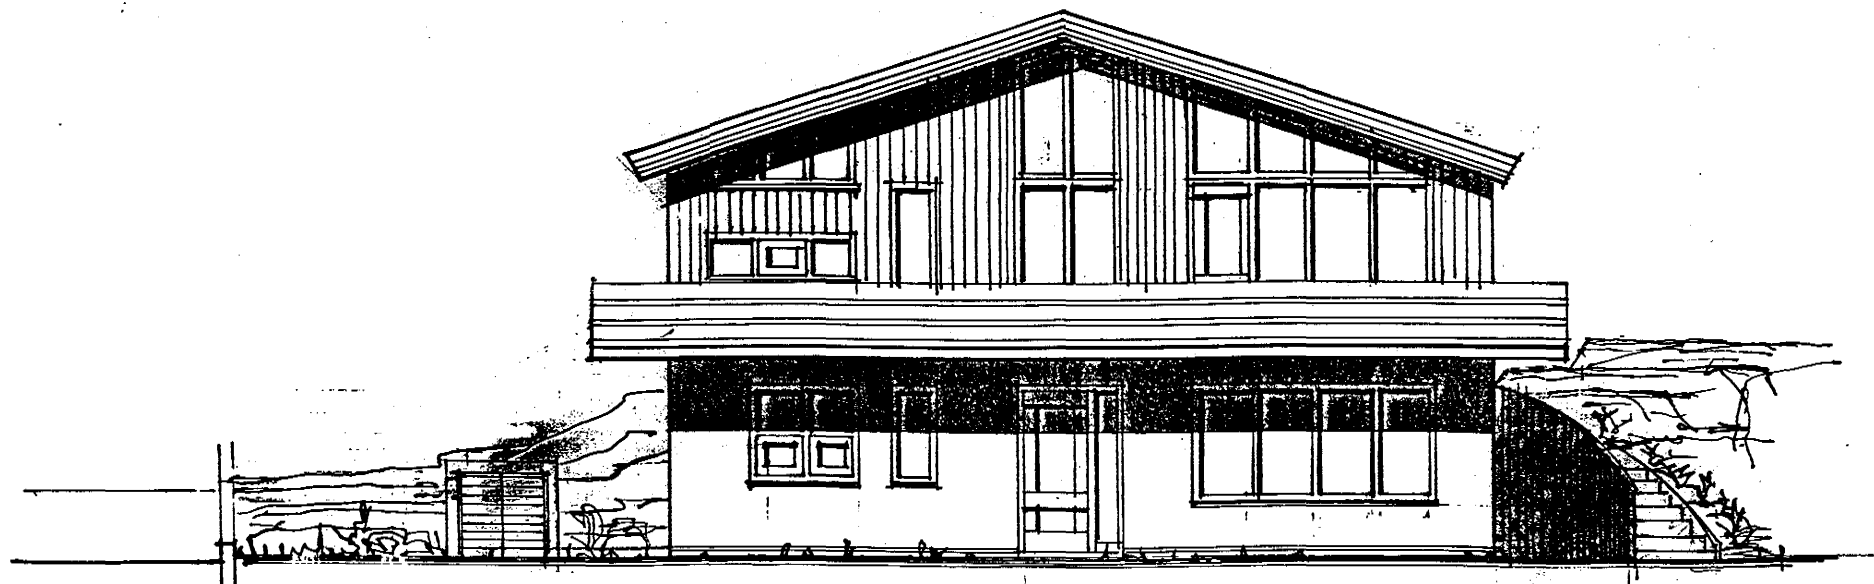

SUBVESTUR M. 1:100



NORÐ VESTUR . M 1:100.

BREYTT 10 OCT 97
Lj b

23/10 97 Lj b