# HRAUNBRÚN 46.

4250-0460 -01




SNIÐ A-A M. 1:100




GRUNNMYND HÆÐAR M. 1:100

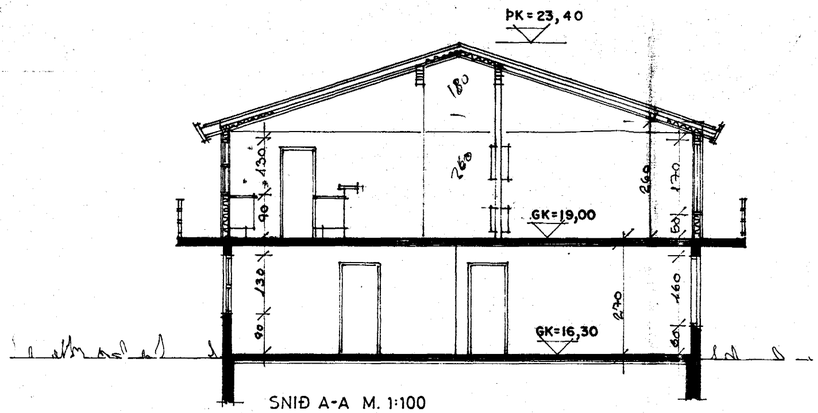


AFSTÖÐUMYND M. 1:500

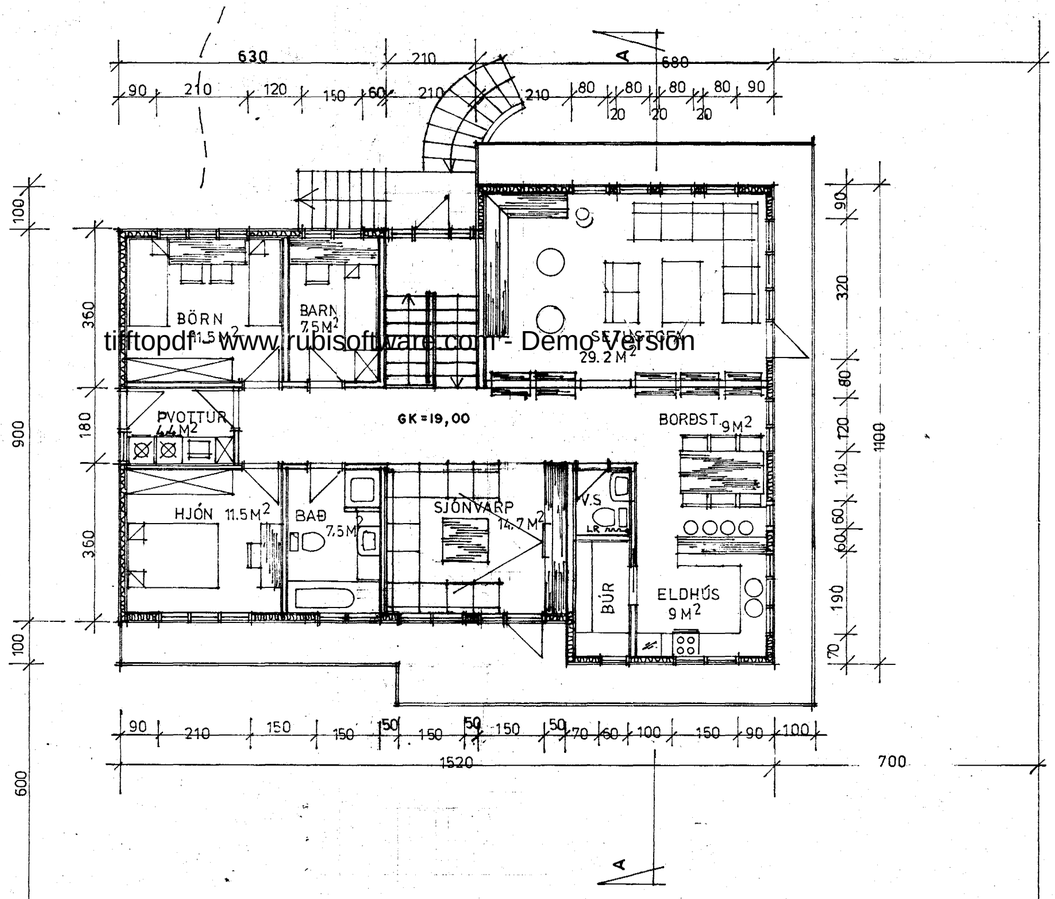


GRUNNMYND JARÐHÆÐAR M. 1:100

FLATARMÁL: 1 HÆÐ = ~~149~~ 148,3 M² brúttó.
JARÐHÆÐ = ~~154.6~~ 148,3 M² brúttó ÞAR AF BÍLGEYMSLA ~~40~~ 37 M² brúttó.
RÚMMÁL HÚSS = ~~893~~ M³ brúttó 919
FLATARMÁL LÓÐAR = 785.9 M² ⇒ NÝTINGARHLUTFALL = 0.2.
KÓLNUNARTÖLUR Í SAMRÆMI VIÐ Í.S.Í. 66.

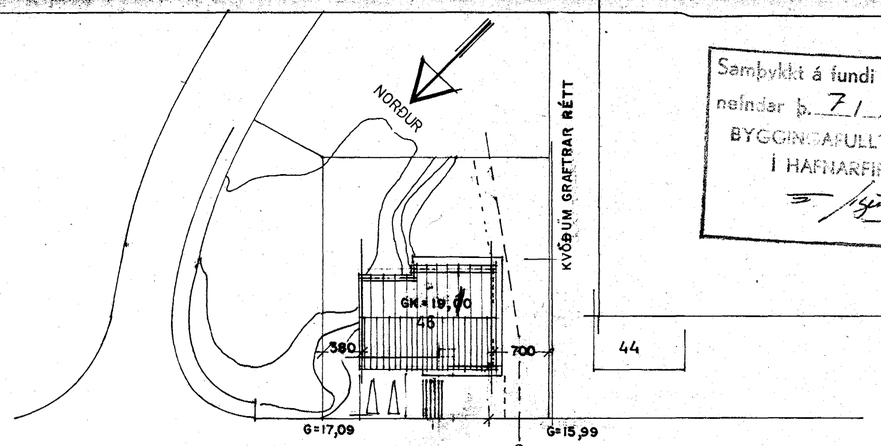111,2 m² / 37 = 3,00 m
148,3 m² × 2,7 = 400,1 m³
148,3 × 3,5 = 519 / 919


Samþykkt á fundi byggingarnefndar þ. 7/1 1981
BYGGINGAFULLTRÚINN Í HAFNARFIRÐI

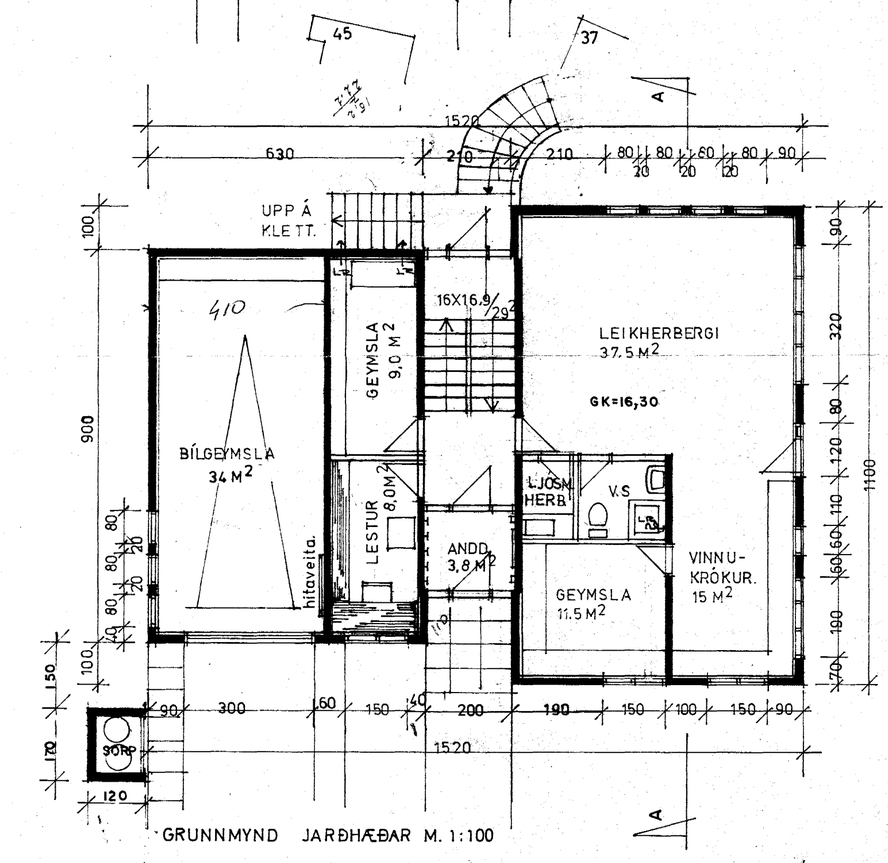

tiftopdf - www.rubisoftware.com - Demo Version



SIGURÐUR ÞORVARÐARSON BYGGINGAFRÆÐINGUR
BREIÐVANGI 28 HAFNARFIRÐI. S. 54092.


breytt í okt. 1981.

gerð í sept. 1981. Sigurður Þorvarðarson