


RÚMMYND HITALAGNA 1:50

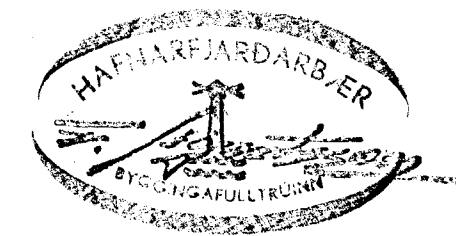

SKYRINGAR SJA TEIKN. NR. 12.

ÞREYTT 6. MAÍ 1982 Í TÖVOKERFI OFNAR HERKTI R A TIL HEYRA SAMÁ KERFI ÖS  
OFNAR / MEKTI R Þ ÖÐRU *Sig*

HRAUNBRÚN 46 HAFNARFJÖRÐI		DAGS. <i>Þ. Þ. Þ.</i>
RÚMMYND HITALAGNA		REIKN. <i>Sig</i>
MELKV. 1:50		TEIKN. <i>Sig</i>
SIGURÐUR ÞORLEIFSSON TEKNIFRÆÐINGUR F.T.P.		VERKNR. 8140
STRANDGÖTU 11 HAFNARFJÖRÐI SÍMI 54751		TEIKN.NR. 09