


GRUNNMYND JARÐH.

AUKNING SÓLSTOFA 12,6m²
30,9m³

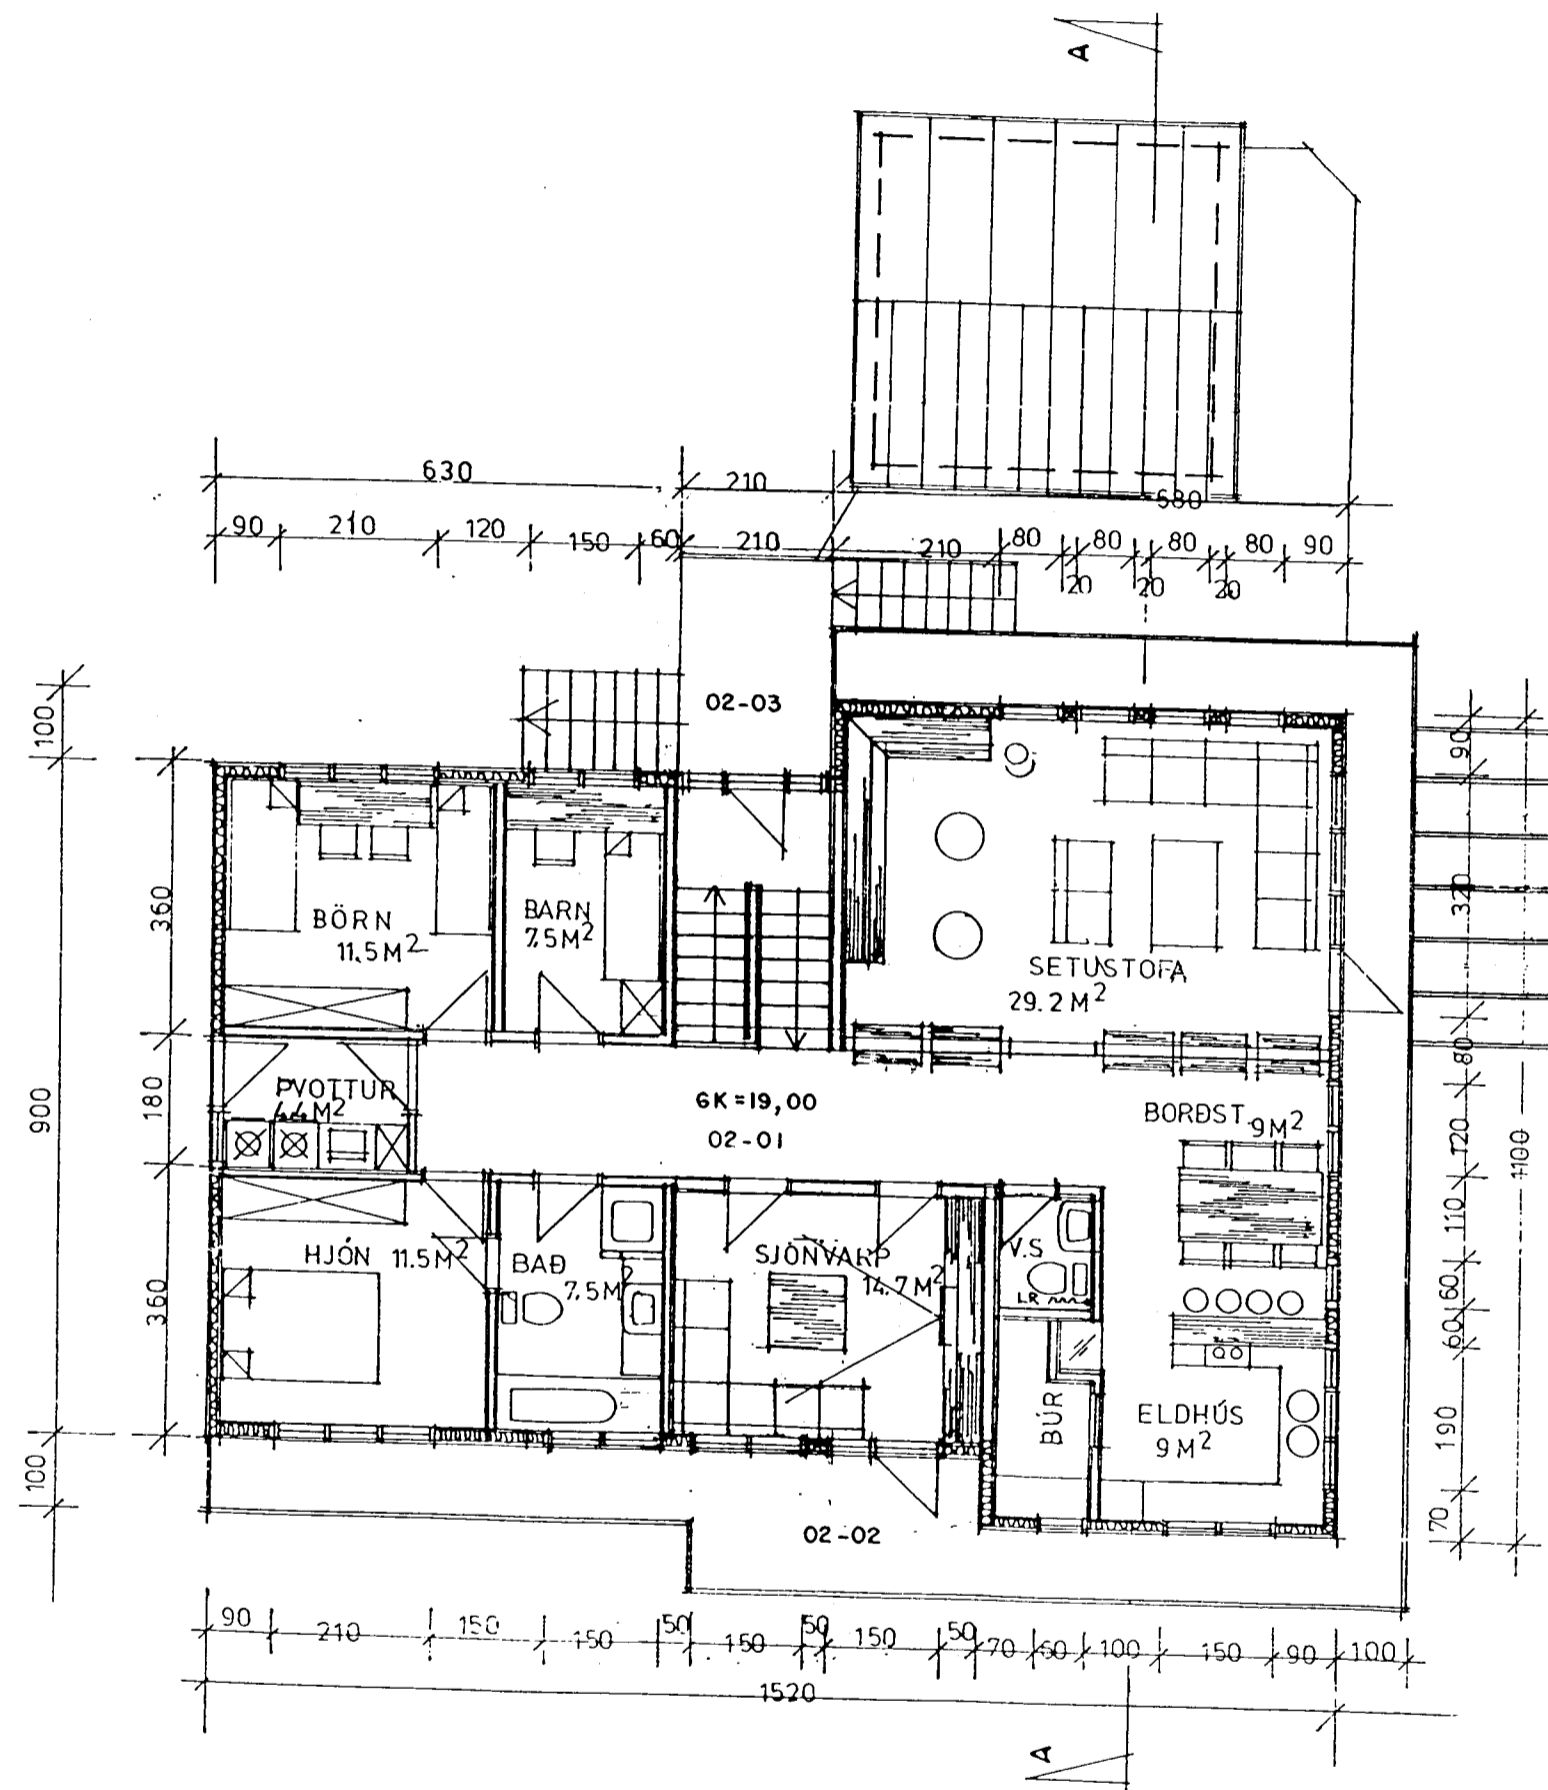

GRUNNM. HÆÐ

BREYTT 07.09.2001

Sótt er um að reisa sólstofu við húsið að Hraunbrún 46. Nú er kvæð um lagnir í gegnum lóðina á þessum stað. Þar af leiðandi eru lagnirnar á þeim stað settar í stökk, 600x1000mm í þverskurð. (Með tilvísan í samtal við Kristján Þórarinnsson, 07.09.2001 kl.13.35).

Sólstofan er gerð á steiptan sökkul, og er úr plastklæddum álprófilum og gleri.

12.09.2001

O.K. Arkitektar	Nýbýlavegi 22
Hraunbrún 46, Hf.	kt.080751-4199
grunnmyndir	hannað Kristín Jónsdóttir
dags 07.08.2001	mk. 1:100
	nr. 1