


NETTO FLATARMÁL 47.
HÚS 124.83 m²
BÍLG. 23.64 m²

Samþykkt á fundi bygginga-
nefndar þ. 29.6.1977
BYGGINGAFULLTRÚINN
Í HAFNARFIRÐI
[Signature]

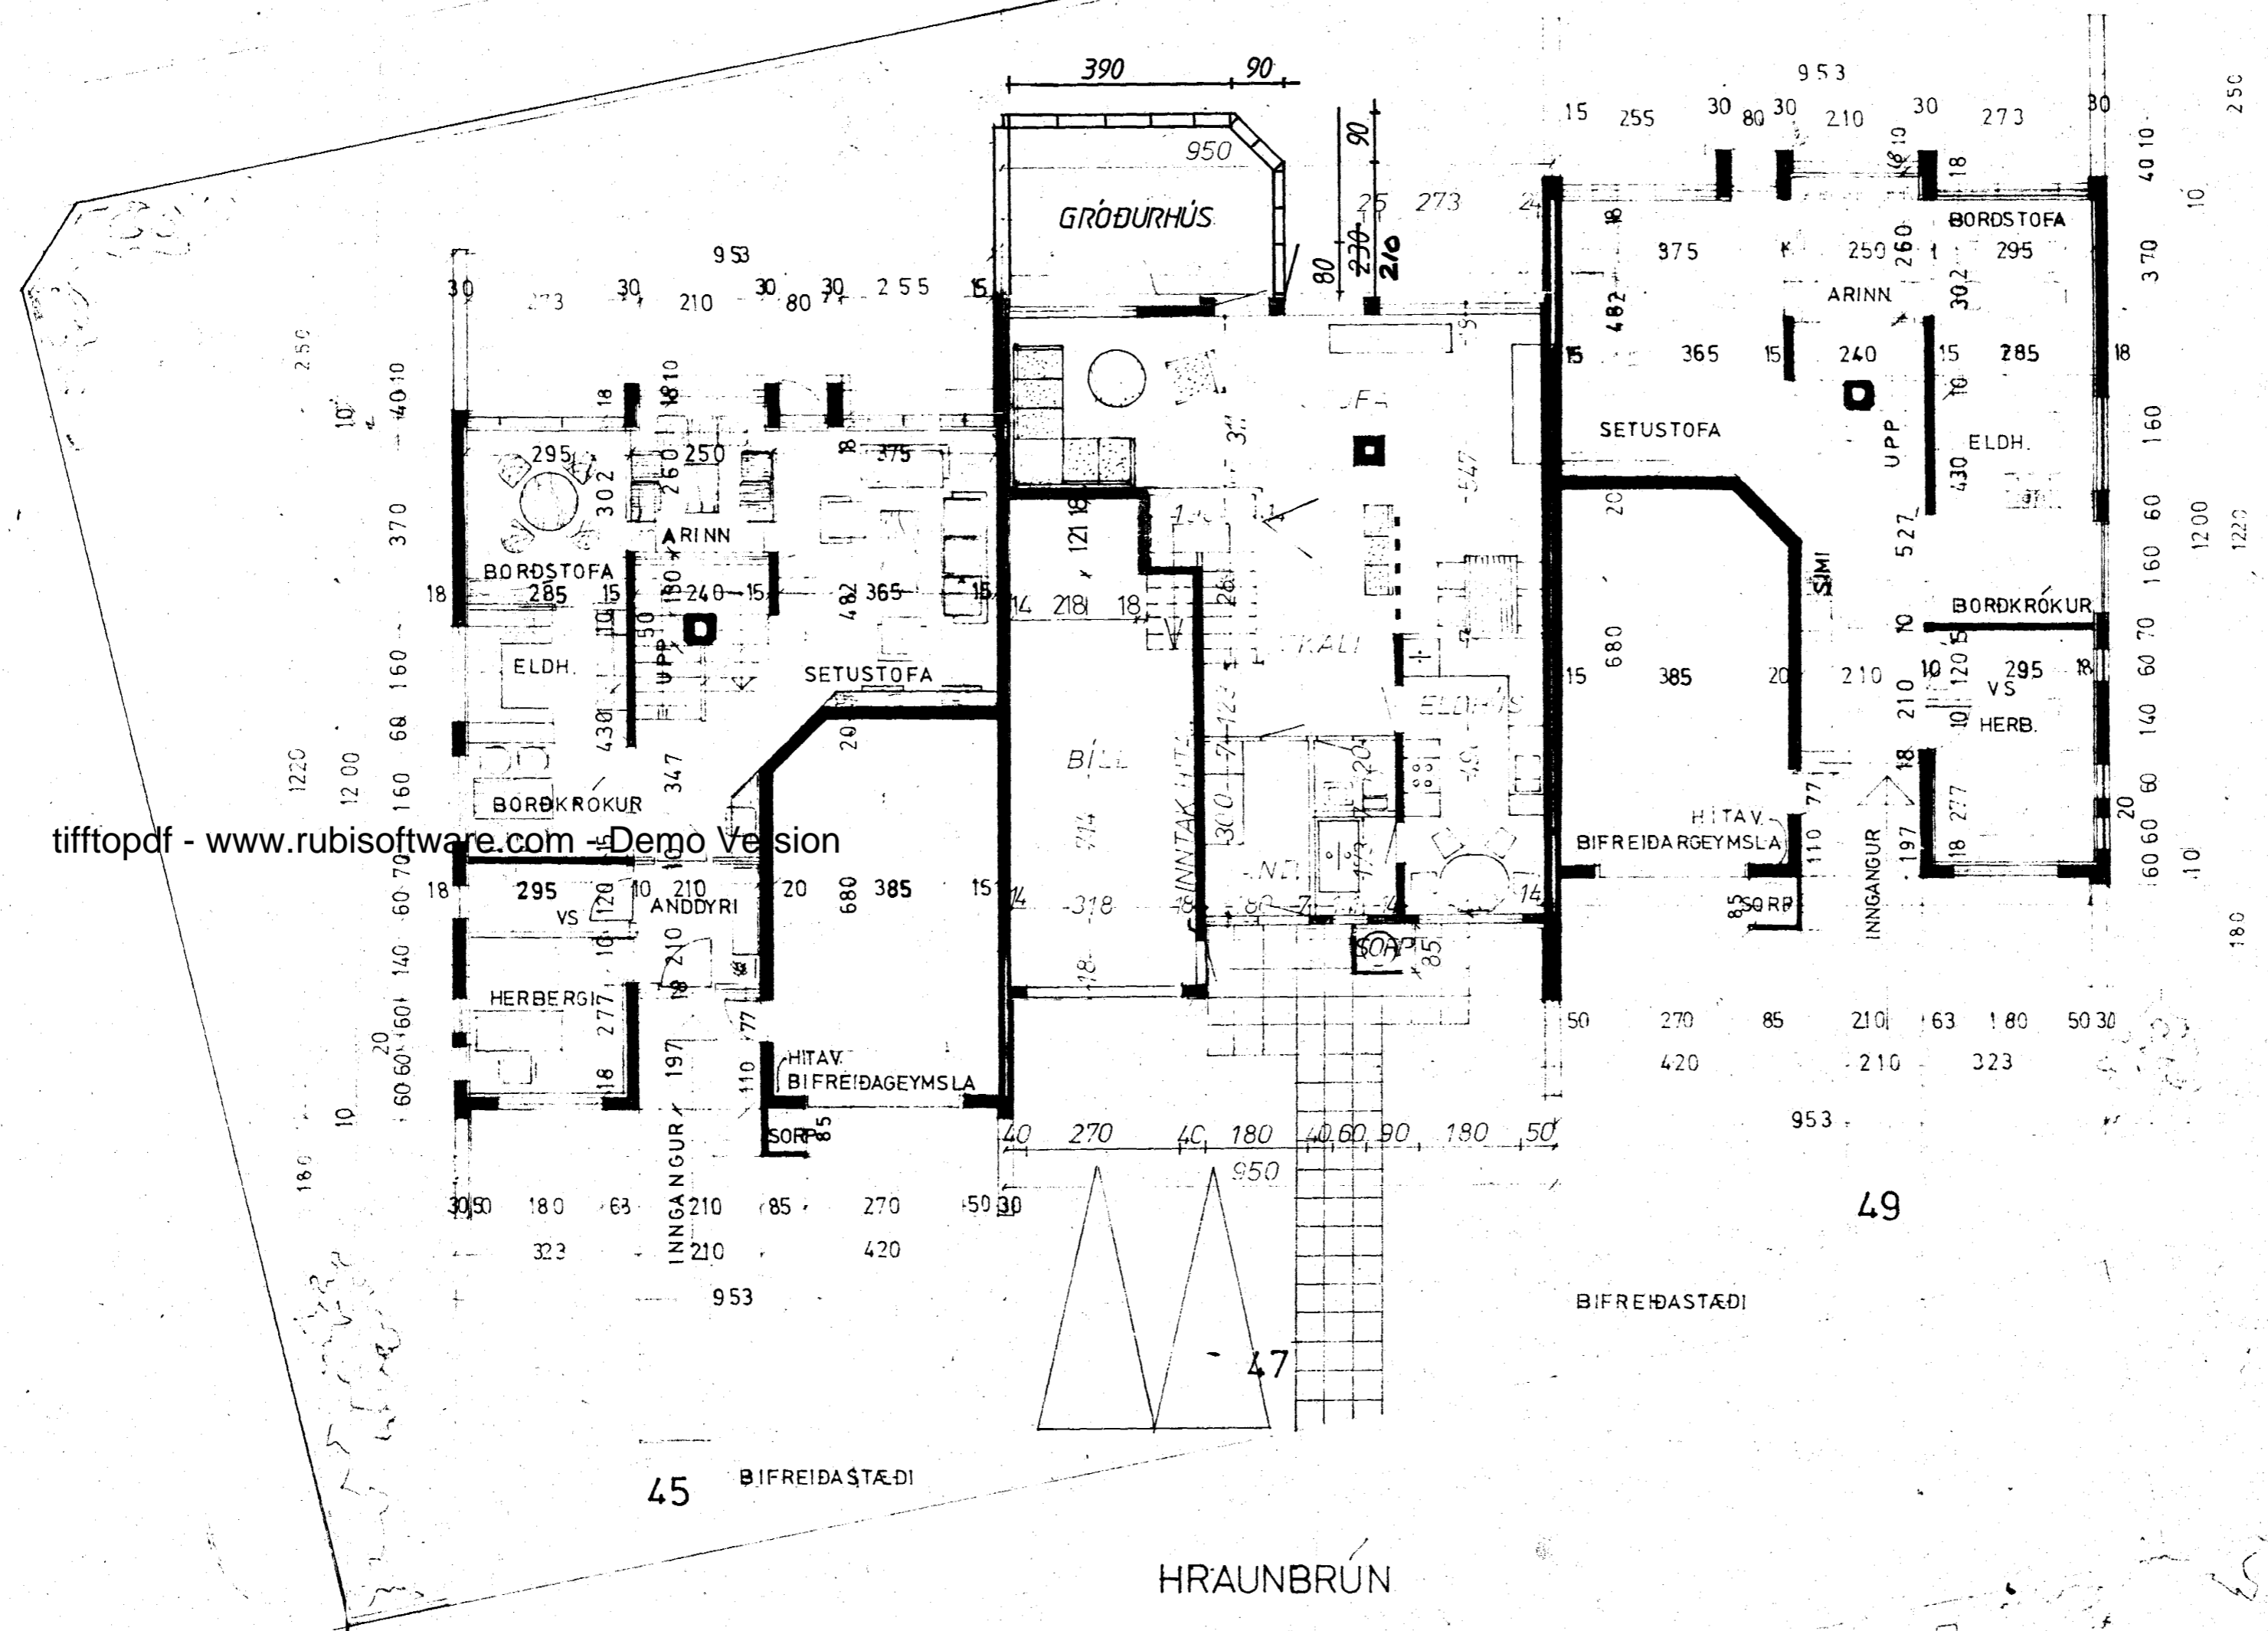

tiffopdf - www.rubissoftware.com - Demo Version

4250-0450-04