
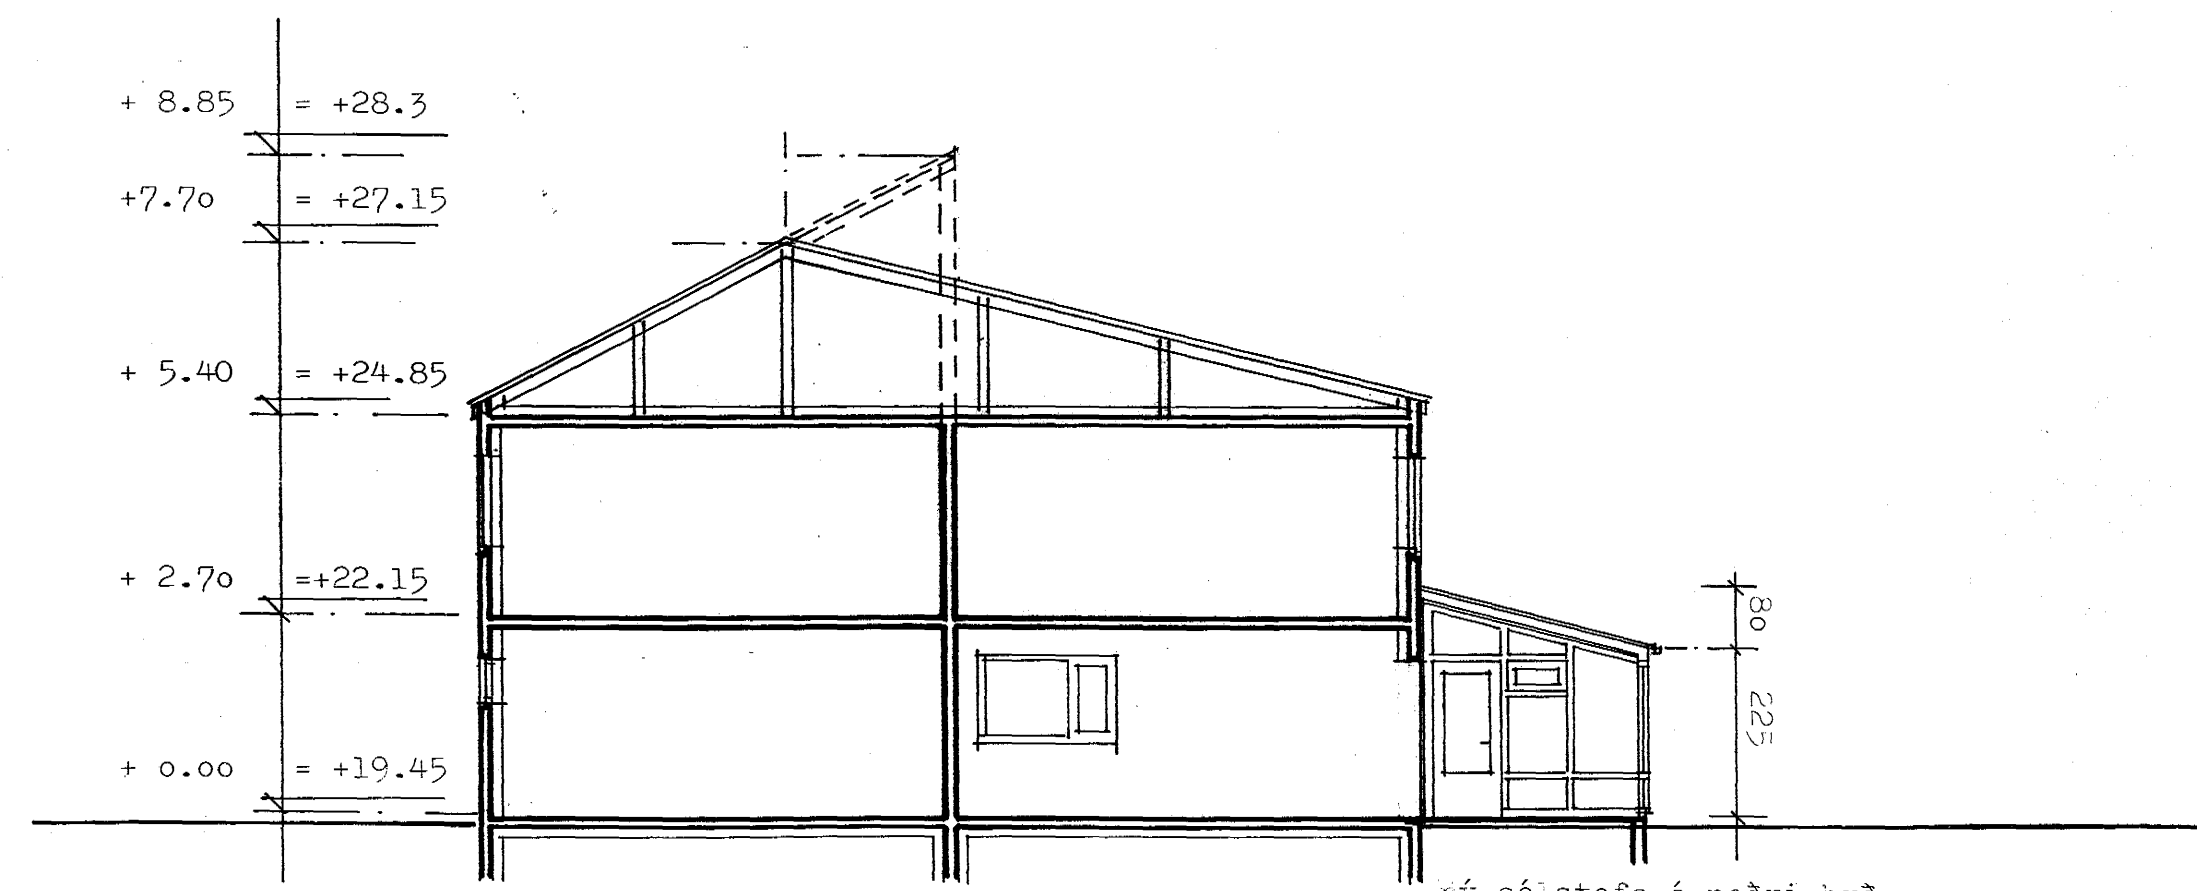


AFSTÖÐUMYND 1:500

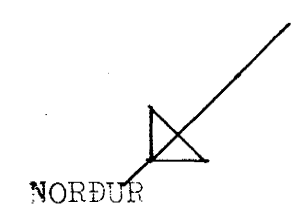

Ný sólstofa á neðri hæð  
 02.09.1996

SNIÐMYND AA 1:100

nr. 02.09.1996 sólstofa neðri hæð  
*[Handwritten signature]*

**HRAUNBRÚN 48, HAFNARFIRÐI**  
 AFSTÖÐUMYND, SNIÐMYND AA  
 1:500  
 mkv. 1:100 dag. 2/9'86tei. bla. **03**  
**SIGURÞÓR ABALSTEINSSON** ARKITEKT FAI