



NORÐ-VESTUR

sólstofa

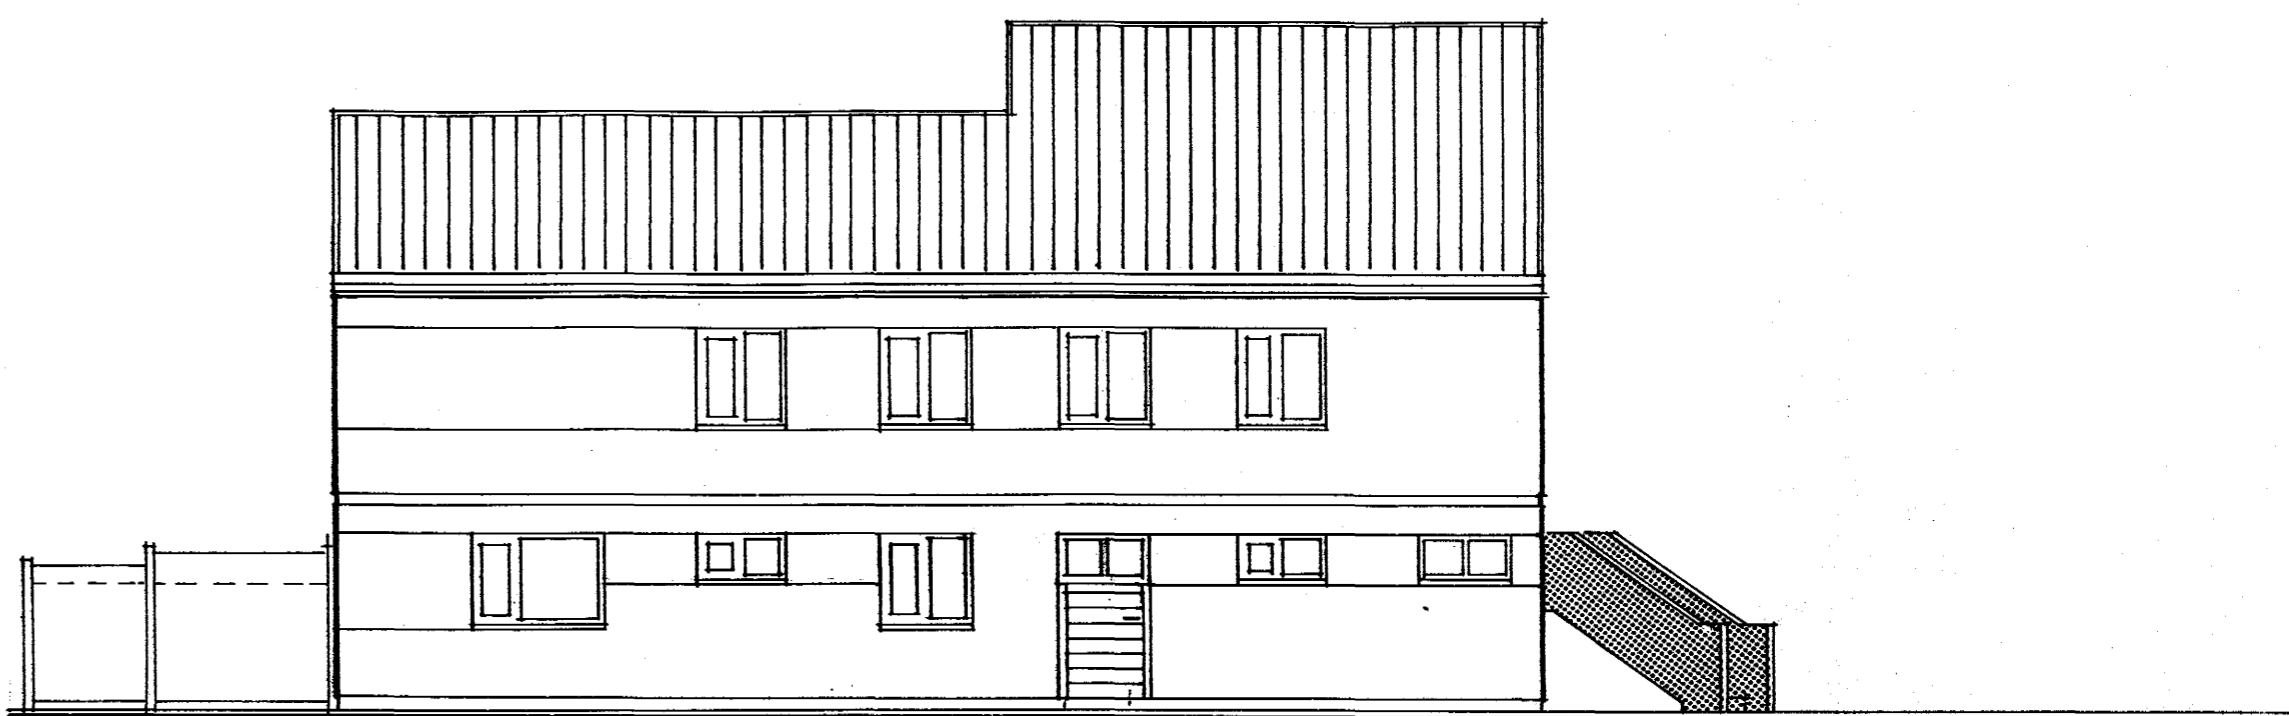


NORÐ-AUSTUR

tifftopdf - www.rubissoftware.com - Demo Version

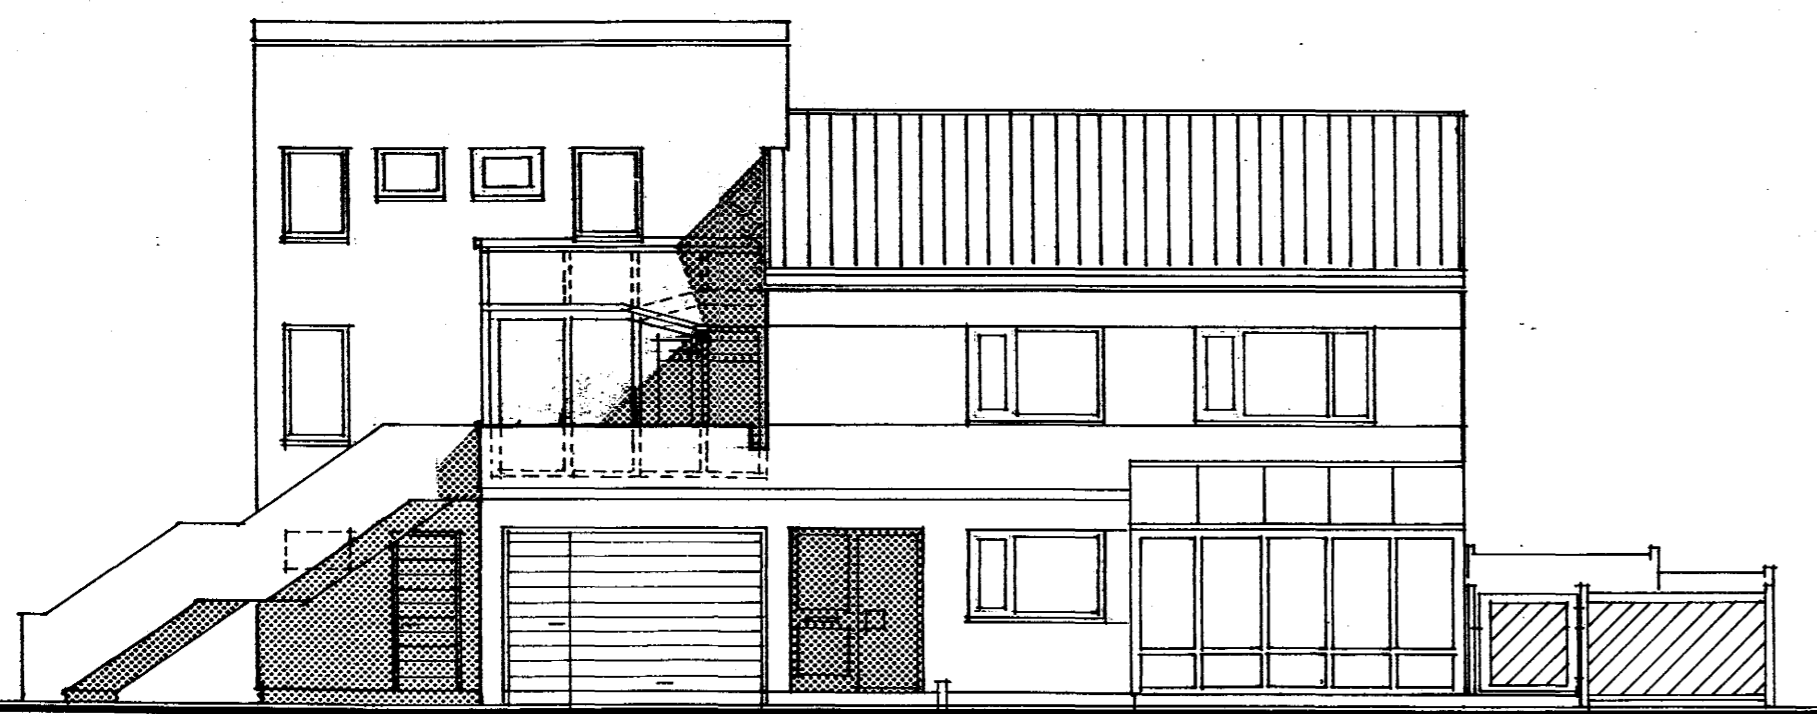

SUÐ-VESTUR

sólstofa

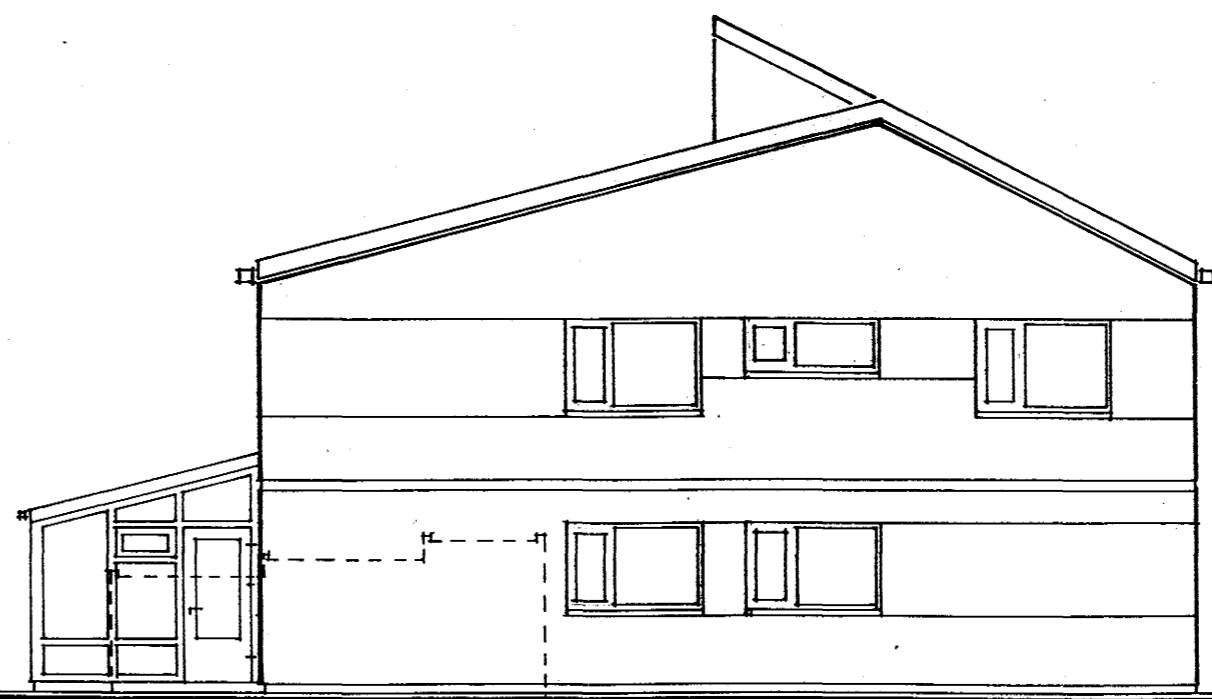

sólstofa

SUÐ-AUSTUR

Samþykkur sólstofu á neðri hæð eins og hún er sýnd á þessari teikningu.
 Eigandi efri hæðar:

Jónanna Gunnarsdóttir
Reynir Þorsteinsson

Br. 02.09.1996 sólstofa neðri hæð.
 BR. 27.08.1992 SÓLSTOFA EFRI HÆÐ.

glugga á norðurgafli
 breytt 04.04.1987

26.09.1986 breytt gluggum
 á suð-vesturhlöð.

HRAUNBRÚN 48, HAFNARFIRÐI

ÚTLITSMYNDIR

mkv. 1:100 dag. 2/9'86 tei. k. bla. 02

SIGURÞÓR AÐALSTEINSSON ARKITEKT FAÍ