

NORB-VESTUR

sólstofa




NORB-AUSTUR

tifftopdf - www.rubissoftware.com - Demo Version



SUB-VESTUR

sólstofa

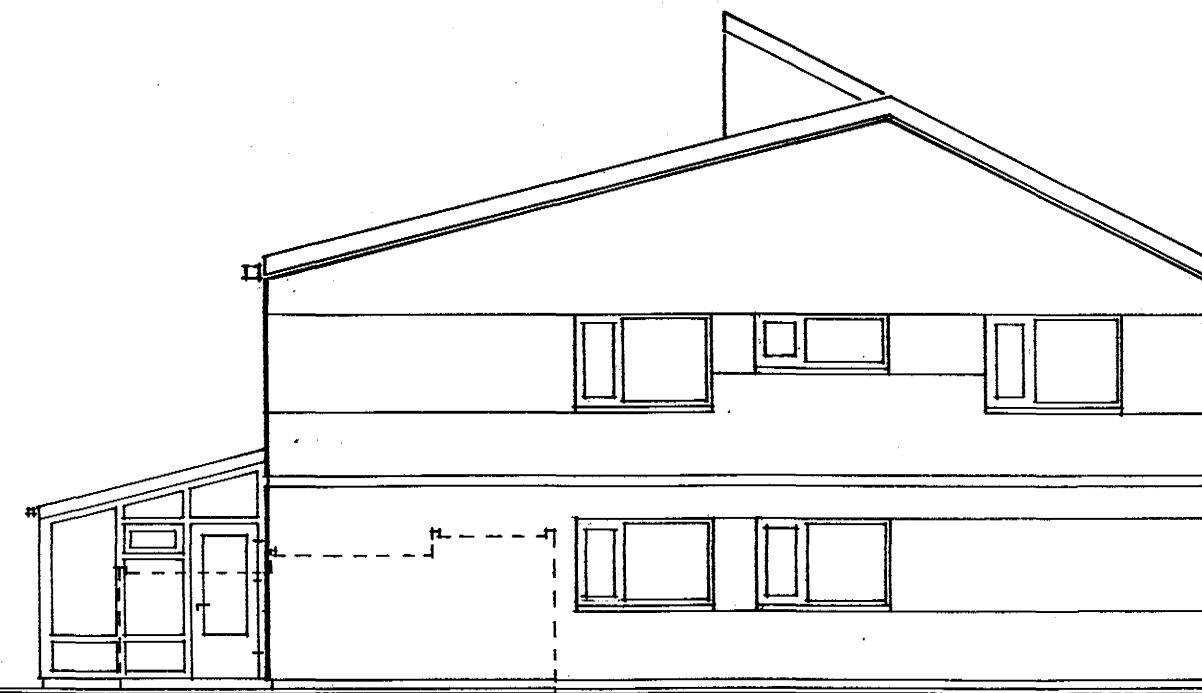

sólstofa

SUB-AUSTUR

Við undirritaðir eigendur Norðurbrautar 37, nágrannar Hraunbrúnar 48, gerum enga athugasemd við fyrirhugaða byggingu sólstofu á neðri hæð Hraunbrúnar 48 eins og hún er sýnd á þessu blaði.:

Br. 02.09.1996 sólstofa neðri hæð

BR. 27.08.1992 SÓLSTOFA EFRI HÆÐ

glugga á norðurgafli
breytt 04.04.1987

26.09.1986 breytt gluggum
á suð-vesturhlöð.



HRAUNBRÚN 48, HAFNARFIRÐI

ÚTLITSMYNDIR

mkv. 1:100 dag. 2/9:86 tei. bla. 02

SIGURÞÓR ABALSTEINSSON ARKITEKT FAI