



Skráningartöflu  
 skráningartöflu  
 17. APR. 2005  
 Sigurpór Aðalsteinsson  
 Arkitekt FAI

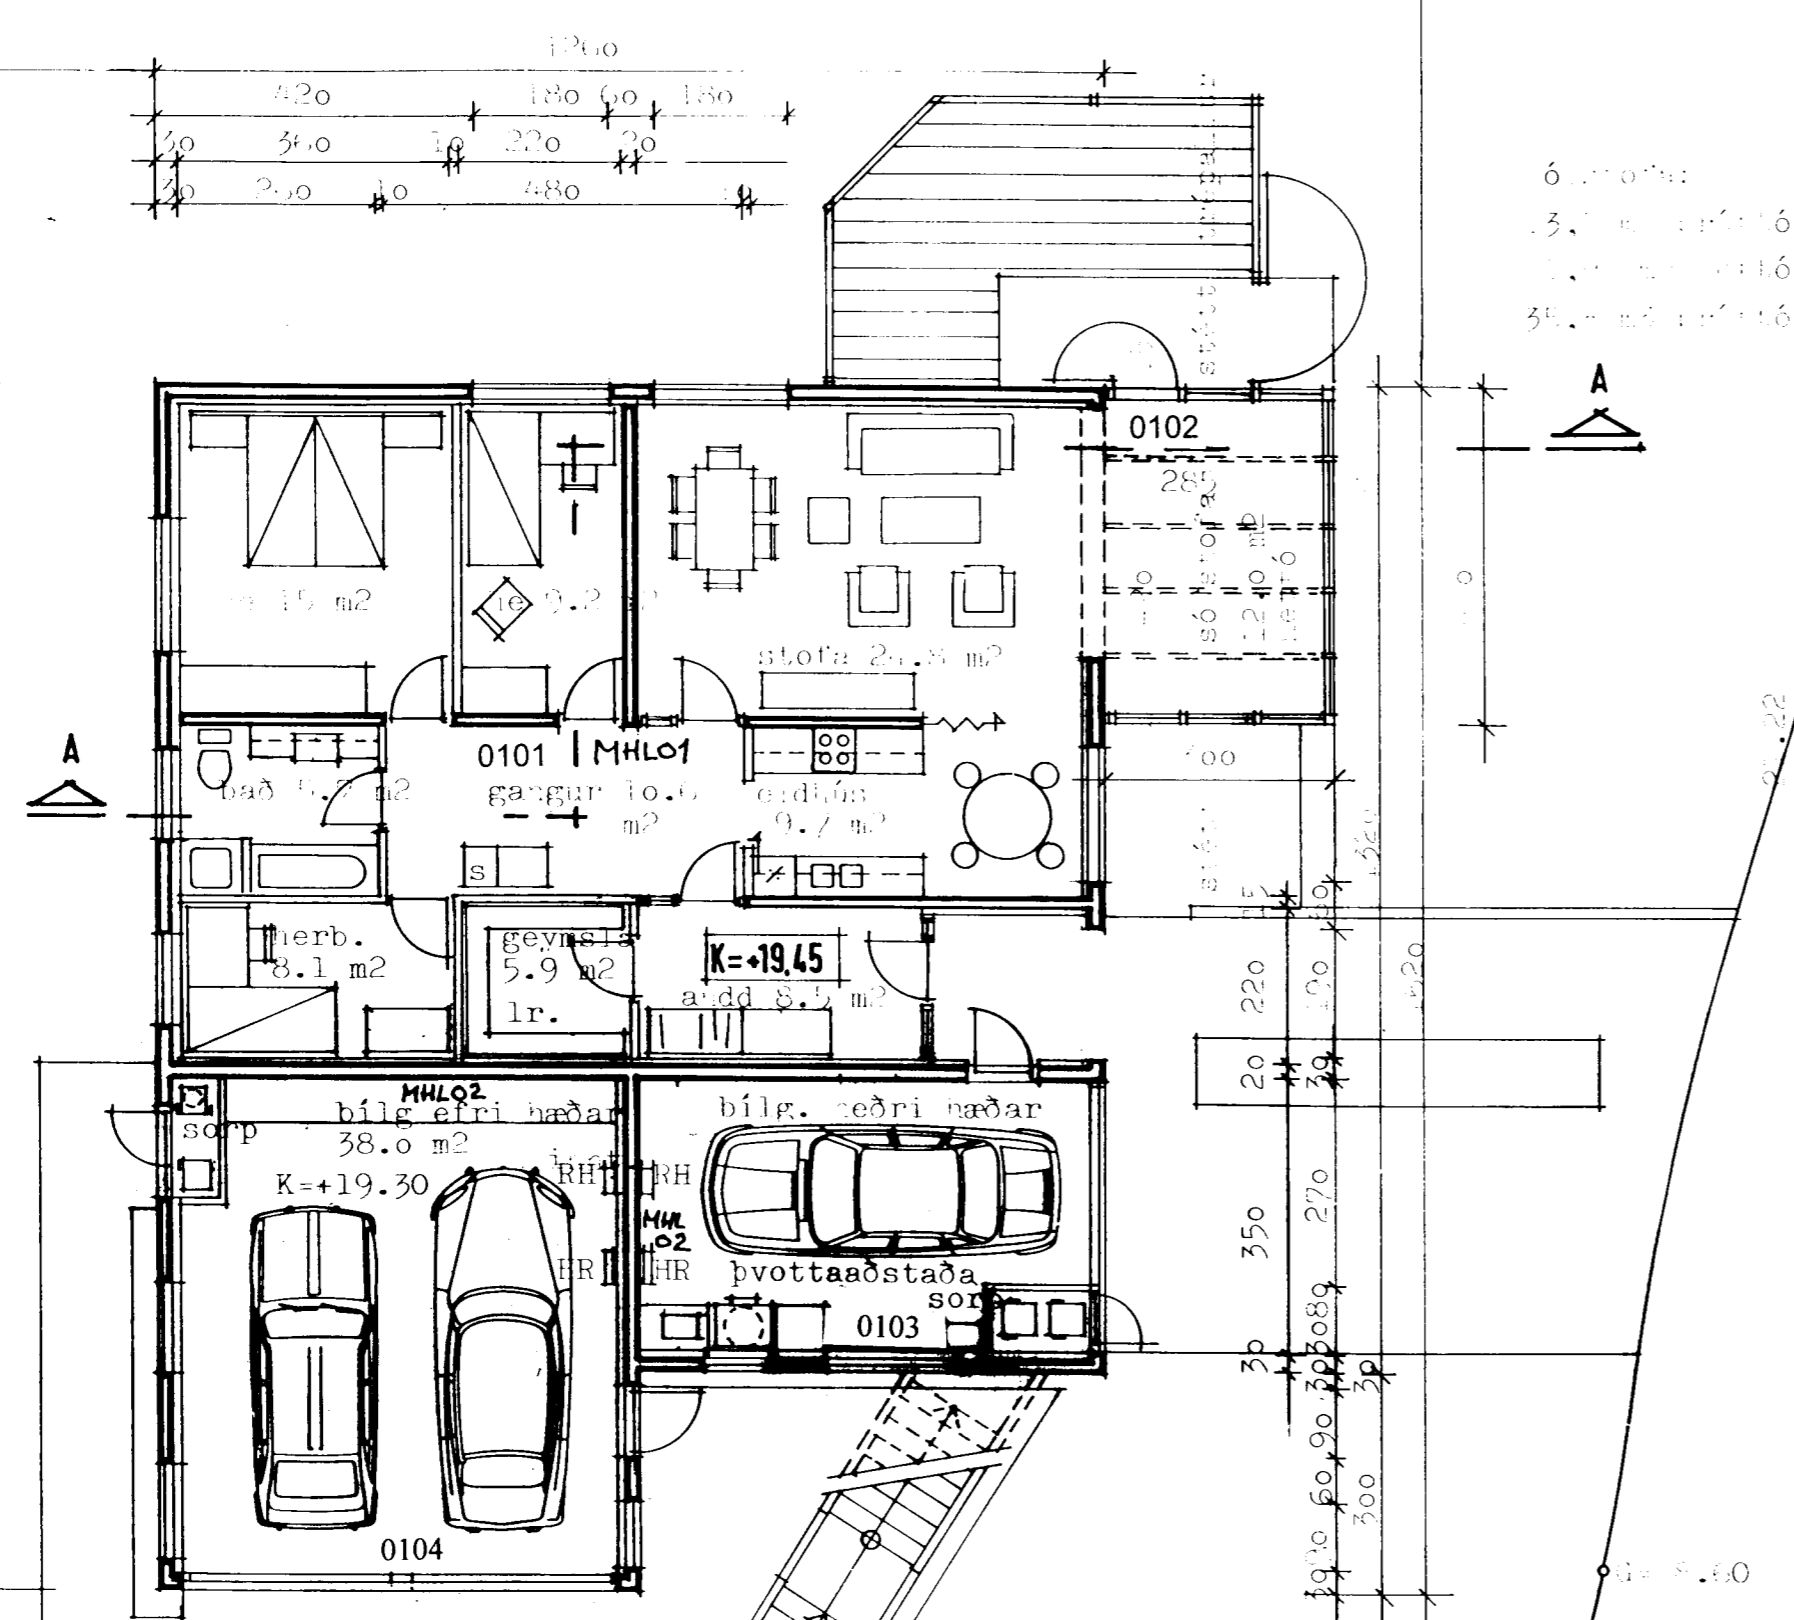



NEÐRI HÆÐ

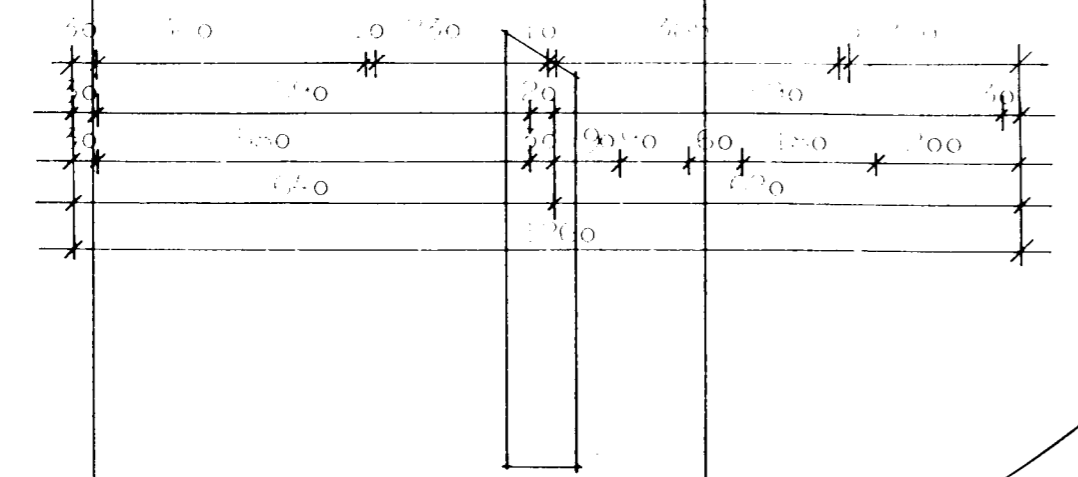



HRAUNBRÚN



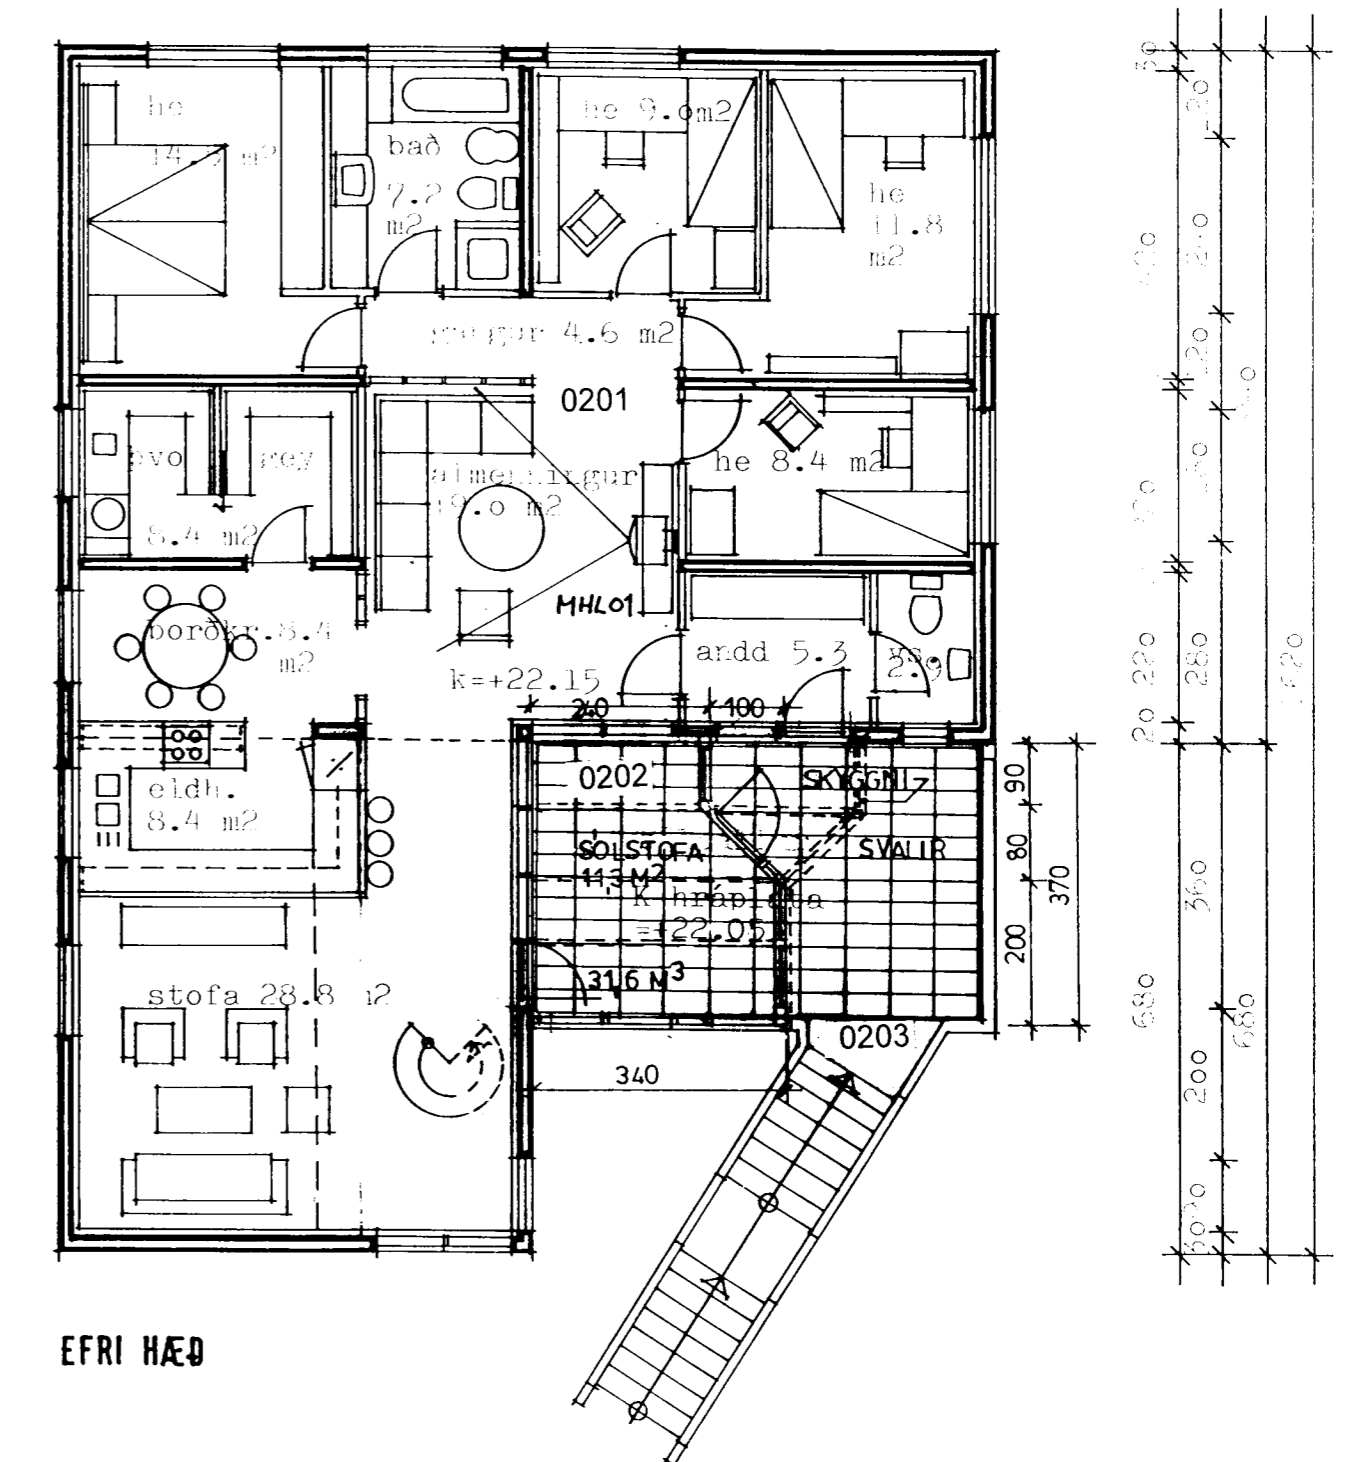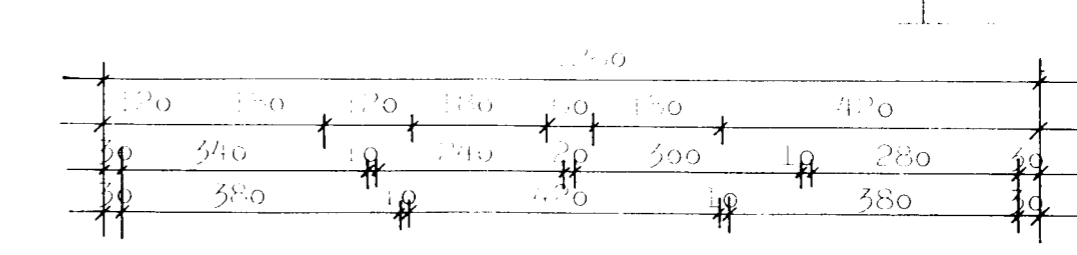

EFRI HÆÐ

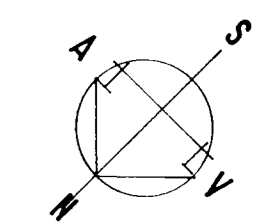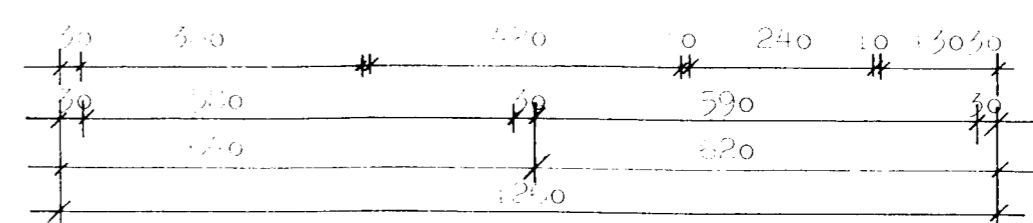

BR. 15.03.2005 VEGNA SKRÁNINGARTÓFLU  
 BR. 25.05.2004 RISHÆÐ, NÝ GRUNNMYND, DRIF ÞAKGLUGGAR  
 BR. 02.09.1996 SÖLSTOFA NEÐRI HÆÐ  
 BR. 27.08.1992 SÖLSTOFA EFRI HÆÐ  
 BR. 04.04.1987 ÍB. NEÐRI H. GEY., ÞVOTTUR  
 BR. 26.09.1986 ÞADINNRETTINGAR, BÍLSKÚRSKÓTAR

HRAUNBRÚN 48, HAFNARFIRÐI  
 Grunamy: dir  
 mkv. 100 dag. 2/3. tei. bla. 01  
 SIGURPÓR AÐALSTEINSSON ARKITEKT FAI