





Skráningartífla: Hraunbrún 48 Landnúmer: 120990 Matsliutanúmer: 01				Skrásetjari: Ragna Þóra Ragnarsdóttir Kennitala: 090464-4509 Dags: 15/03/2005													
Uppskipting og lýsing				Útgáfa 4.01E													
D0	D1	D2	D3	D4	D5	D5M	D6	D7	D8	D9	D10a	D10b	D11	D12	D16	D17	
Lokun	Rými	Nökun	Höfuð	Eignar	Borðflatur	Málflatur	Stigur	Op	Brúðmítur	Rúðmítur	Sakarhæð	Sakarhæð	Brútt	Nettóflatur	Brútt	Skipa-	
	hæð	texti	Röskun	hald	m ²	m ²	m ²	m ²	m ²	m ²	m	m	m ²	m ²	m ²	rummá- mál m ²	
		Matslúti			507,5	0,0	1,5	1,5	443,5	41,1			1 268,8	386,6	402,4	1 020,723	
		Botn											38,9				
		1. hæð			194,6	0,0	0,0	0,0	194,6	0,0			524,8	167,8	194,6		
A	0101	Íbúð	N	0101	112,1				112,1		2,70	2,70	302,7	97,5	112,1	263,250	
A	0102	Sólstofa	N	0101	13,5				13,5		2,25	3,05	35,8	12,0	13,5	31,800	
A	0103	Bílskúr	B	0103	24,5				24,5		2,70	2,70	66,2	20,6	24,5	55,620	
A	0104	Bílskúr	B	0104	44,5				44,5		2,70	2,70	120,2	37,7	44,5	101,790	
		2. hæð			173,3	0,0	1,5	0,0	173,3	0,0			495,9	147,2	173,3		
A	0201	Íbúð	N	0201	162,0		1,5		162,0		2,70	4,80	464,3	136,7	162,0	392,329	
A	0202	Sólstofa	N	0201	11,3				11,3		2,40	3,30	31,6	10,5	11,3	29,400	
C	0203	Útitróppur	U	X	9,5				9,5								
		Þak			139,6	0,0	0,0	1,5	75,6	41,1			209,2	71,6	34,5		
A	0301	Pallur	N	0201	21,1			1,5	19,6		2,10	3,45	58,4	18,2	19,6	50,414	
A	0302	Geymsla	N	0201	56,0				56,0	41,1	1,30	2,30	100,8	53,4	14,9	96,120	
A	0303	Afgangsrými	V	X	62,5						0,30	1,30	50,0		1,80		
Athugasemdir					Bílskúr 01 03 tilheyrir eign 01 01 og bílskúr 01 04 tilheyrir eign 02 01												
Sameignir summa																	
Eignarhald																	
Eignar-	Nökun	Brútt	Skipa-	Séreign													
hald	texti	flaturmál	rummá-	og													
		m ²	mál	séreign													
		m ²	m ²	m ²													
0101	Íbúð	125,6	295,050	295,050													
0103	Bílskúr	24,5	55,620	55,620													
0104	Bílskúr	44,5	101,790	101,790													
0201	Íbúð	207,8	568,263	568,263													
	Allis	402,4	1 020,723	1 020,723													

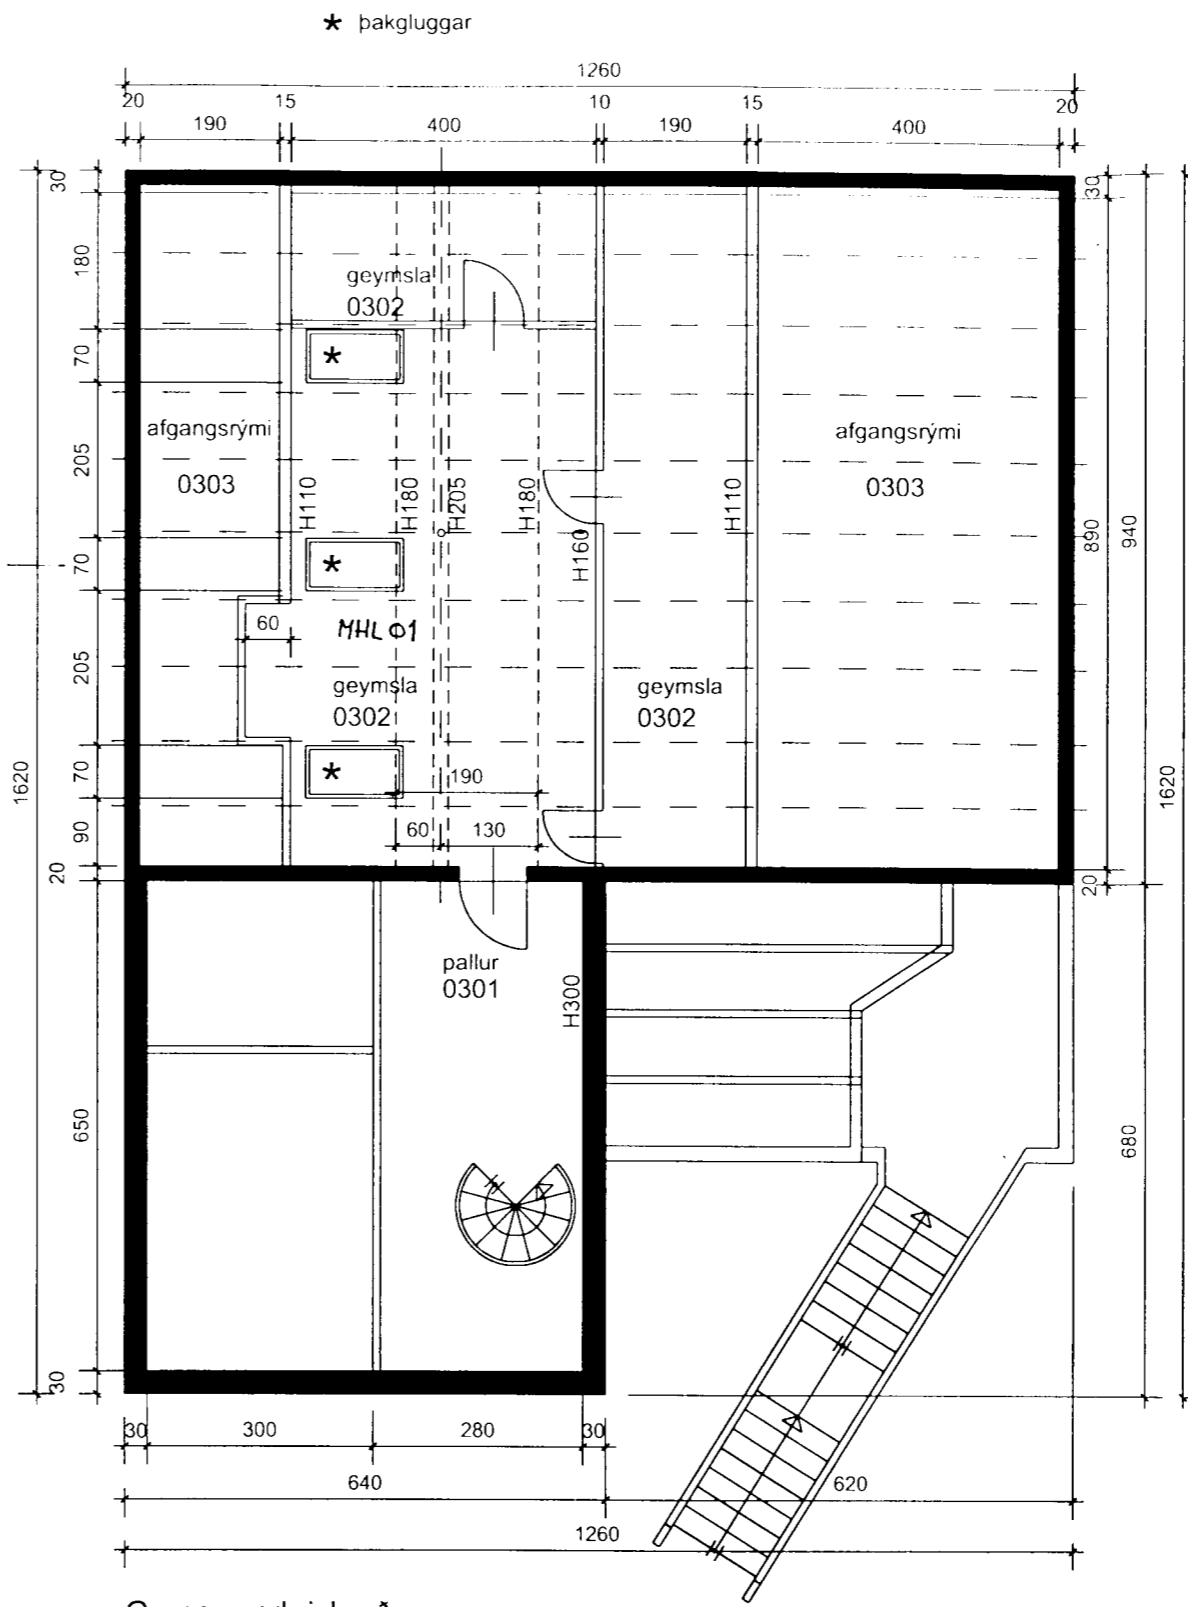

Grunnmynd rishæðar

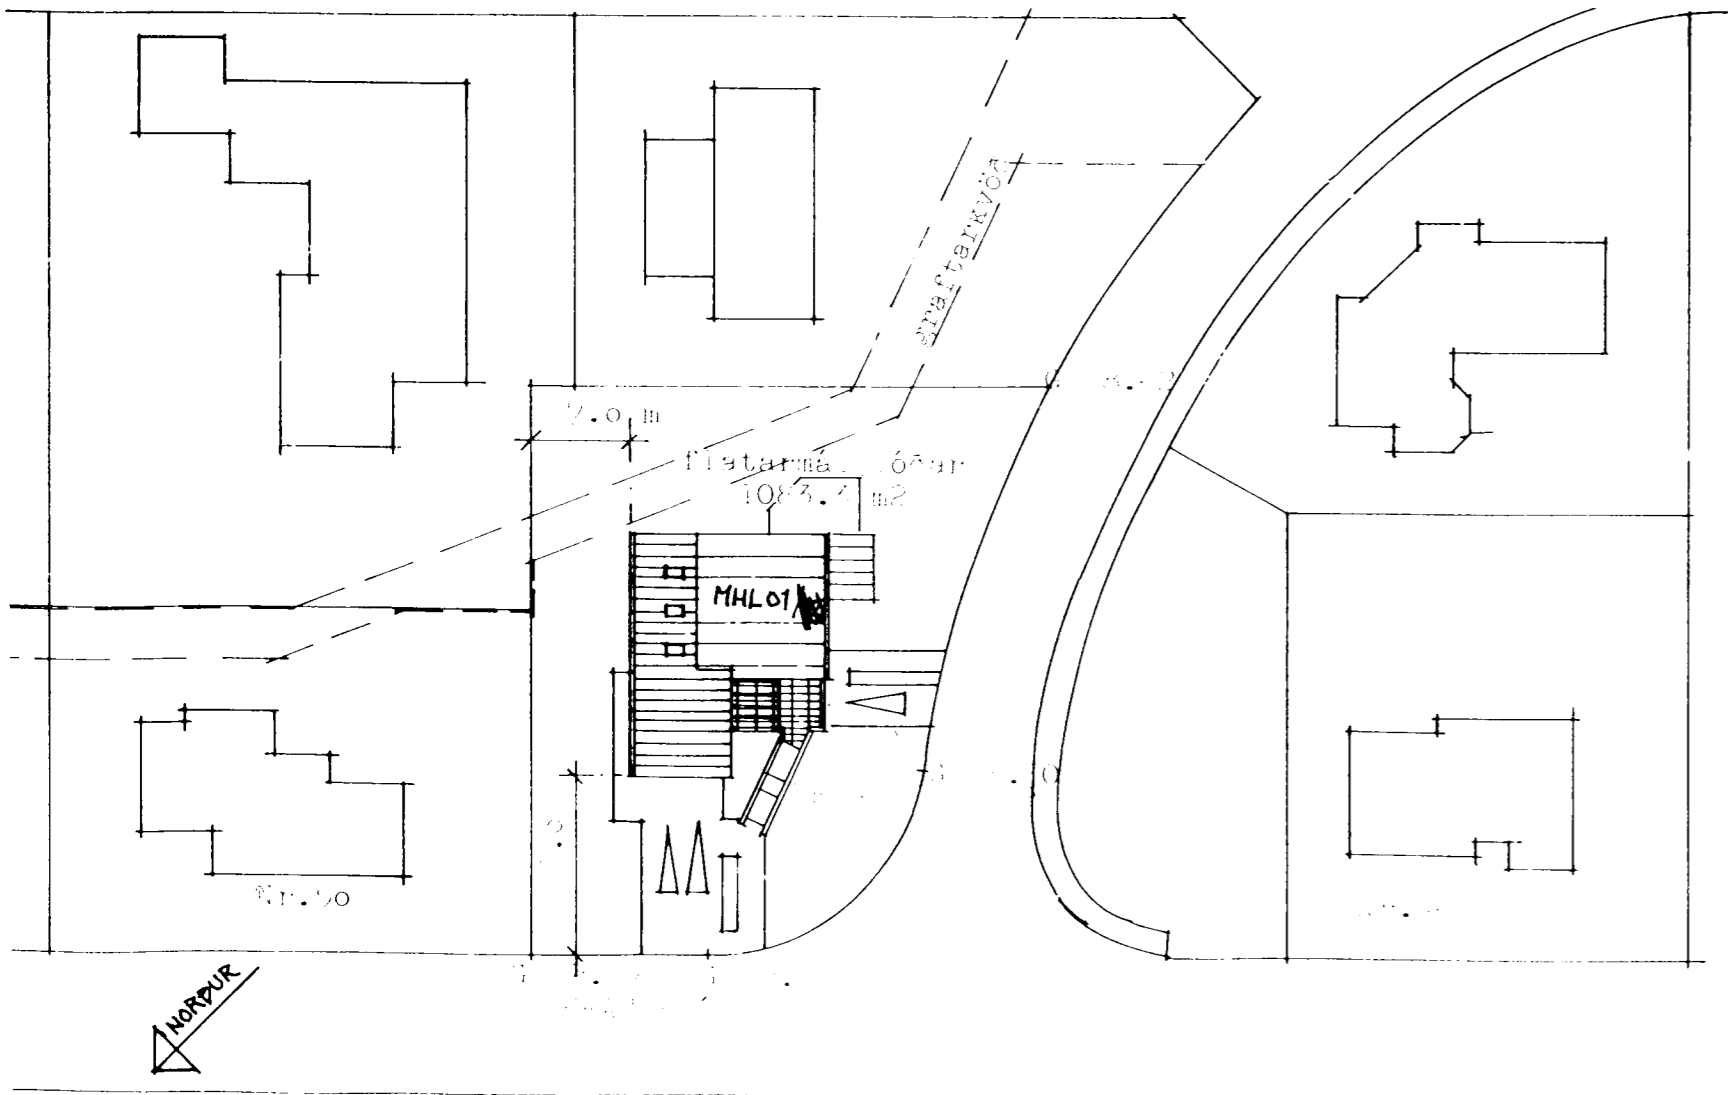

AFSTÖÐUMYND 1:500

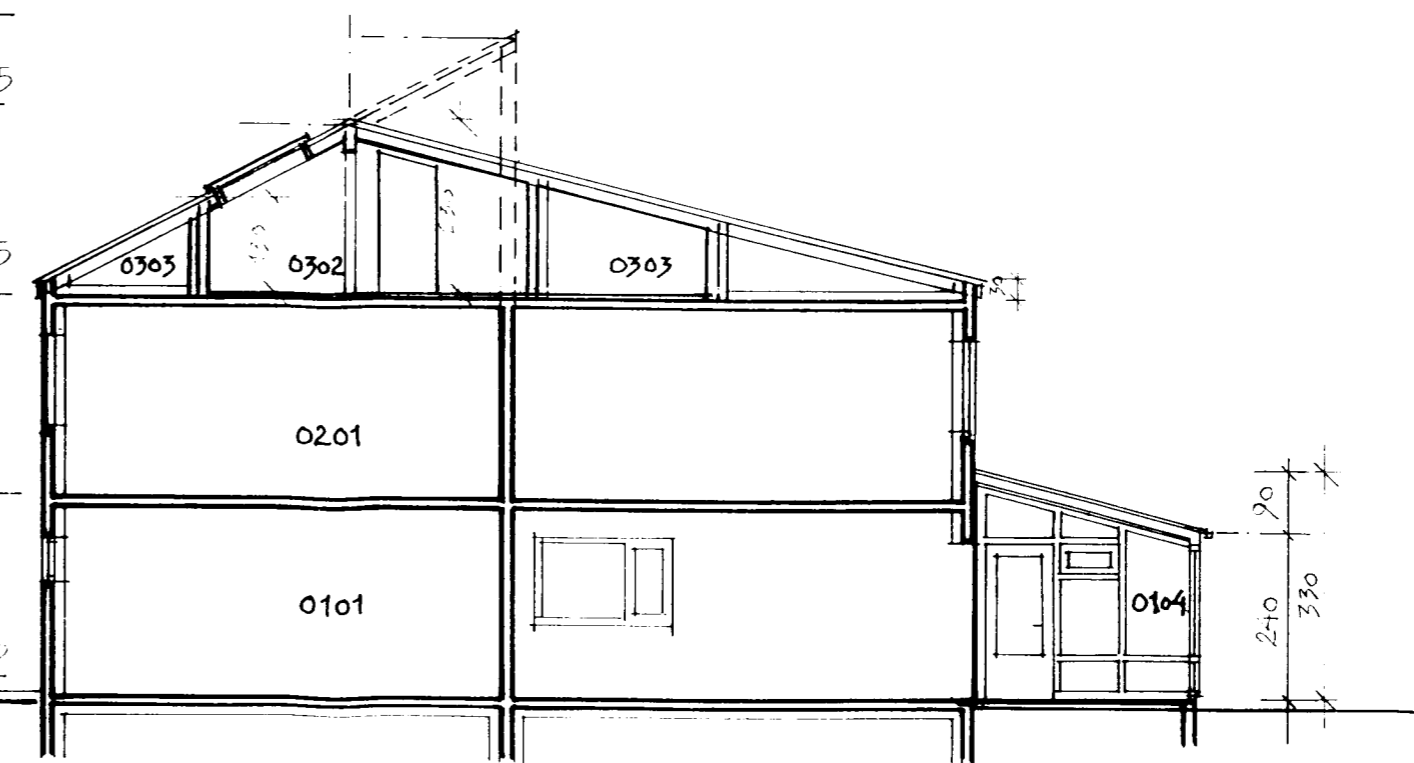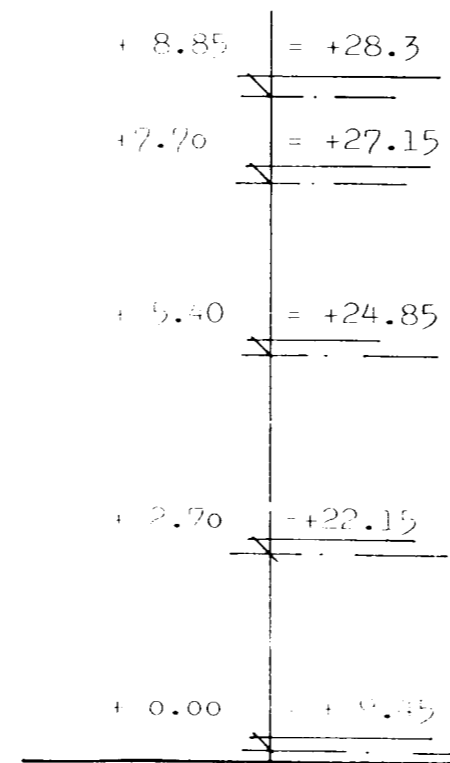

SNIBMYND AA 1:100

BR. 15.03.2005 VEGNA SKRÁNINGATÖFLU
BR. 25.05.2004 RISHÆÐ, NY GRUNNMYND, ÞRÍR ÞAKGLUGGAR
BR. 02.09.1996 SÓLSTOFA NEDRI HÆÐ
BR. 27.08.1992 SÓLSTOFA EFRI HÆÐ
BR. 04.04.1987 ÍB. NEDRI H. GEY., ÞVÖTTUR
BR. 26.09.1986 BAÐINNRETTINGAR, BÍLSKÚRSKÓTAR

linnín
HRAUNBRÚN 48, HAFNARFIRÐI
ARKITEKTUR
mkv. 100 dag. / 1000 kr. R5
tei. 5A. 03
SIGURÞÓR AÐALSTEINSSON ARKITEKT FAI