




Samþykkt þann

24 JUNI 2004

Handwritten signature

Byggingafultrúinn í Hafnarfirði
Eh. Sigurbjartur Halldórsson

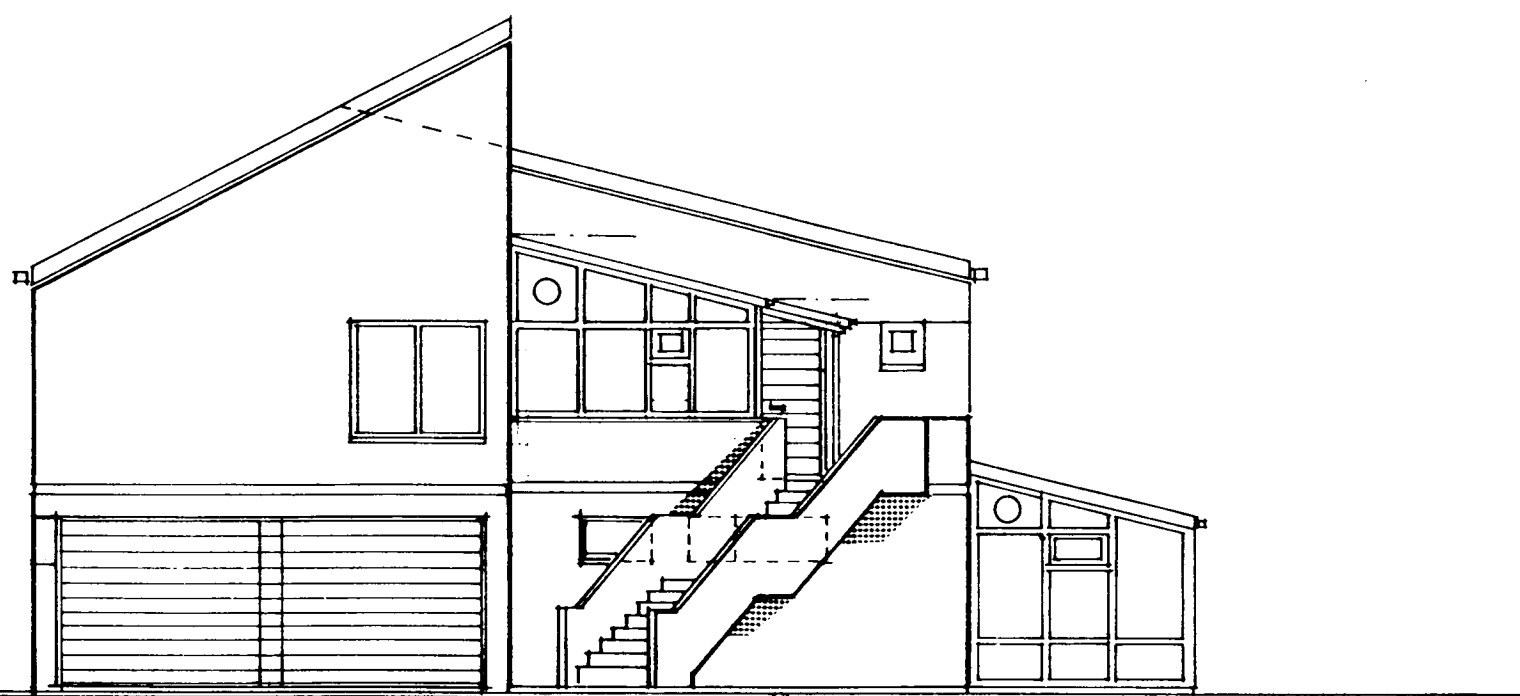


NORÐ-VESTUR

sólstofa




NORÐ-AUSTUR

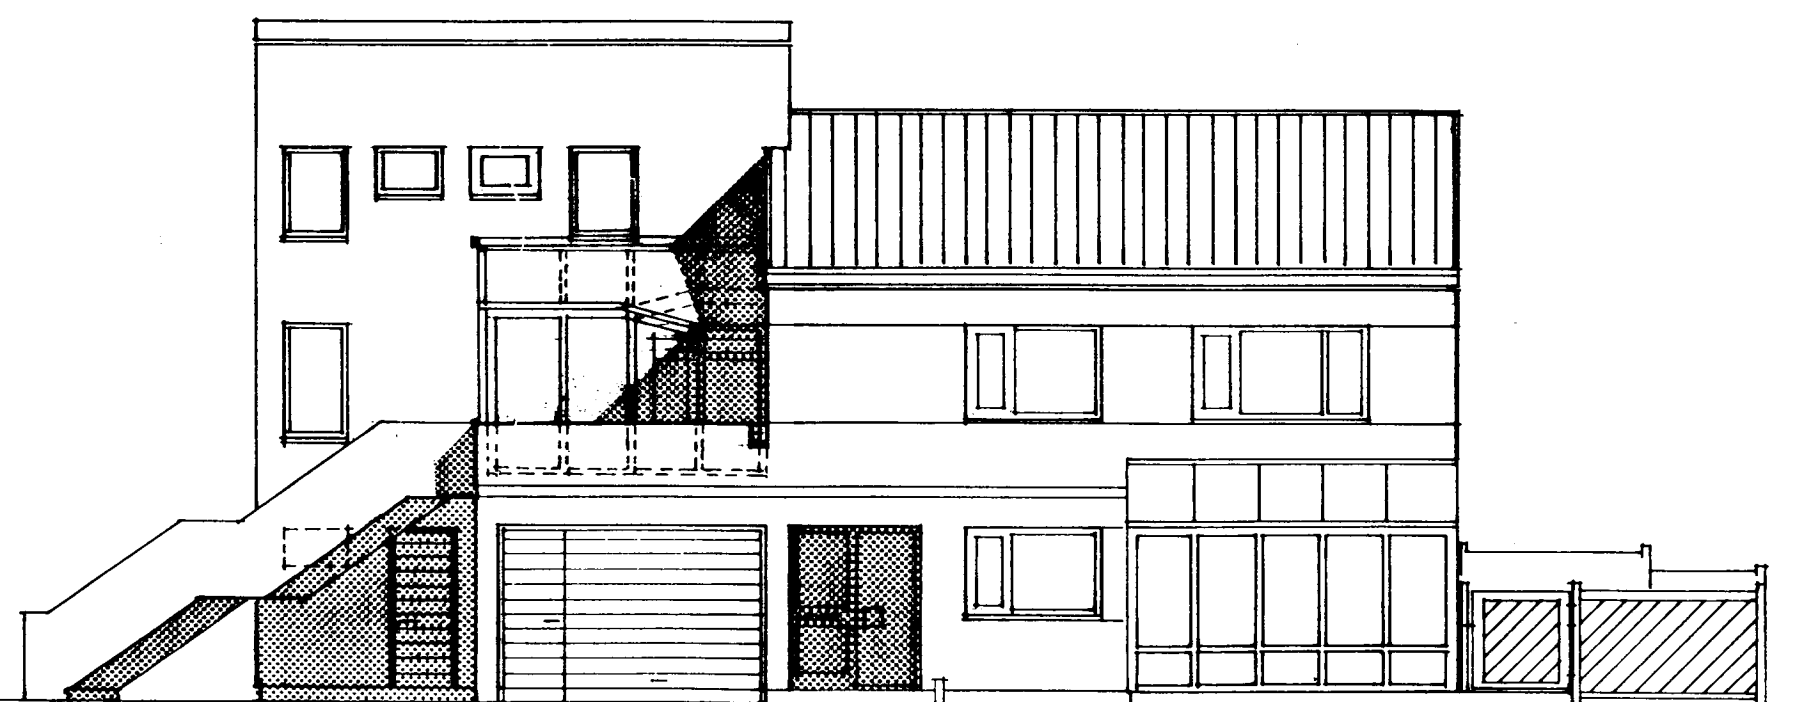

SUÐ-VESTUR

sólstofa

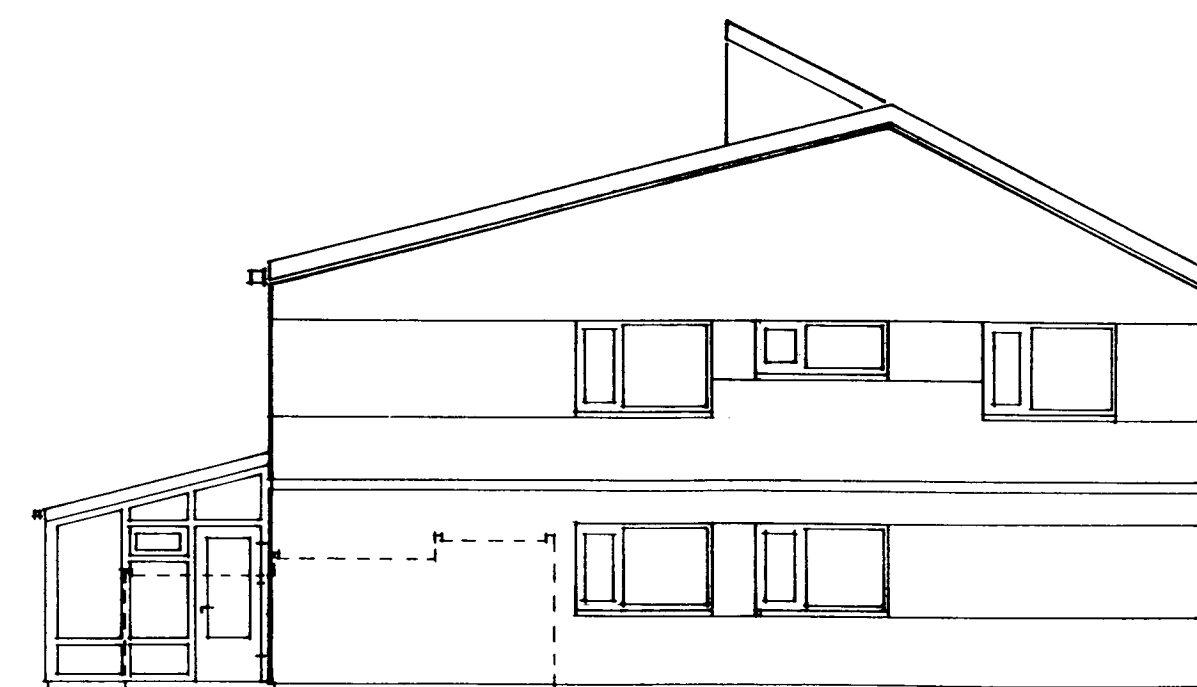

sólstofa

SUÐ-AUSTUR

BR. 25.05.2004: RISHÆÐ, NÝ GRUNNMYND, ÞRÍR ÞAKGLUGGAR
BR. 02.09.1996: SÖLSTOFA NEDRI HÆÐ
BR. 27.08.1992: SÖLSTOFA EFRI HÆÐ
BR. 04.04.1987: ÍB. NEDRI H. GEY., ÞVOTTUR
BR. 26.09.1986: BADIÐNRETTINGAR, BÍLSKÚRSKÓTAR

Handwritten signature: Kinnir Abalsteinnsson
HRAUNBRÚN 48, HAFNARFIRÐI

ÖP. LITSMY. ÞIR

mkv. 1:100 dag. 2/9:86 tei. 02

SIGURÞÓR ABALSTEINSSON ARKITEKT FAÍ