
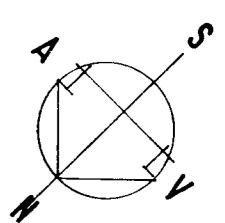
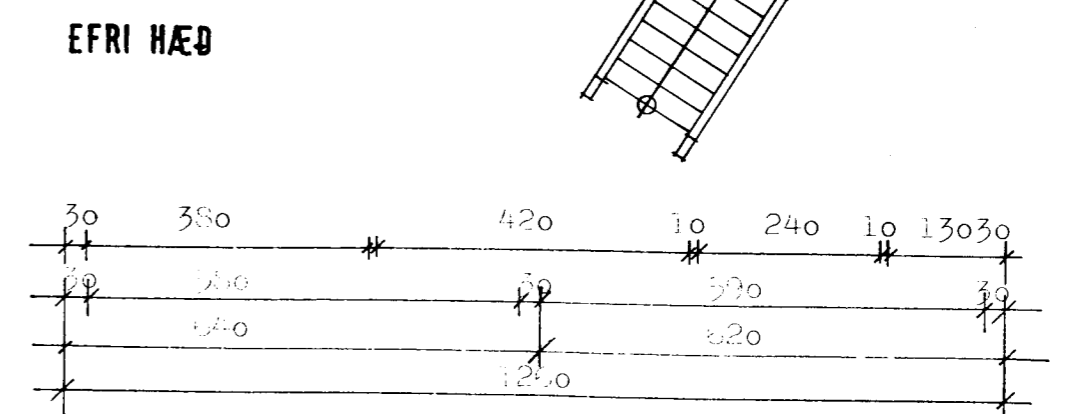
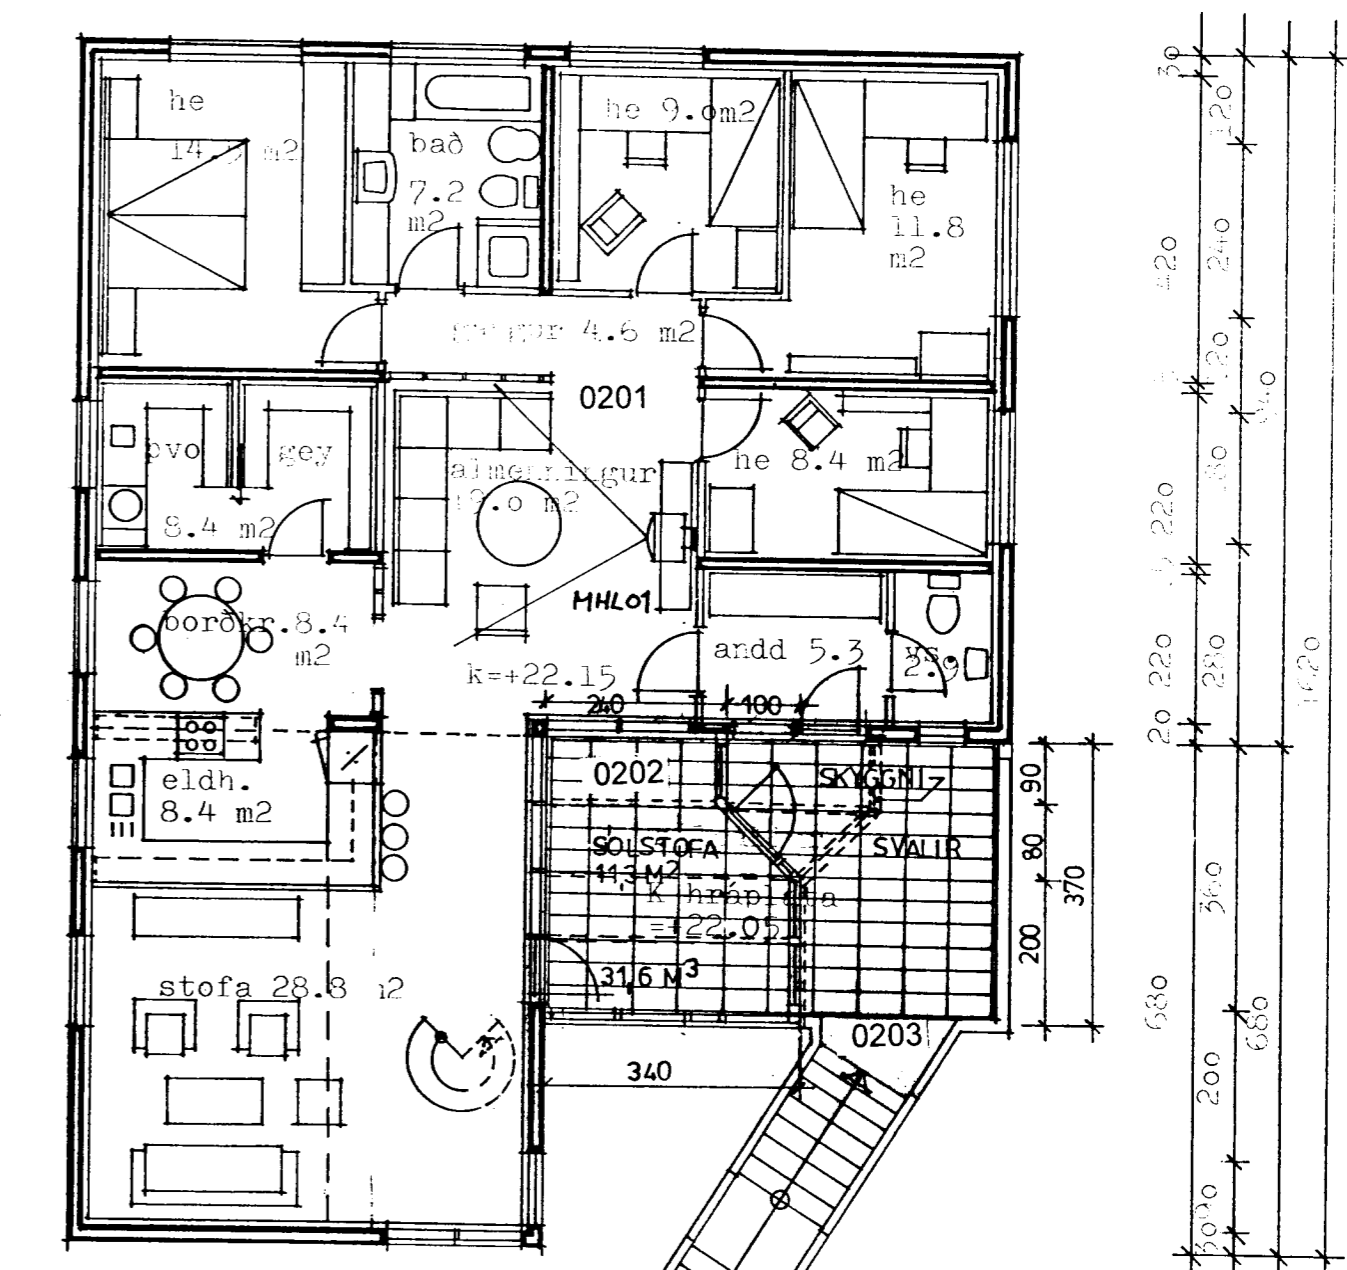
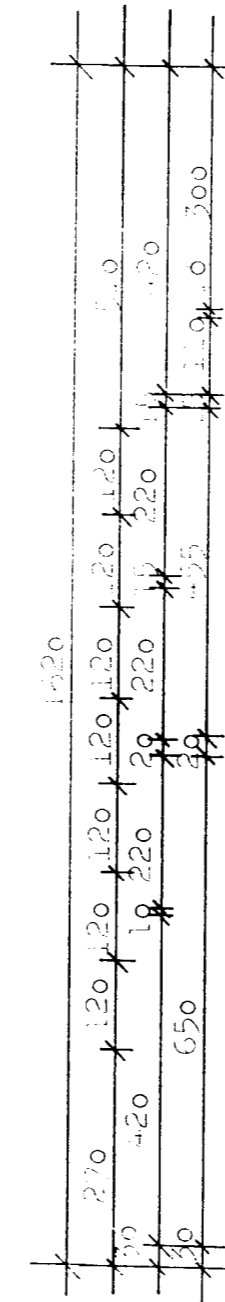



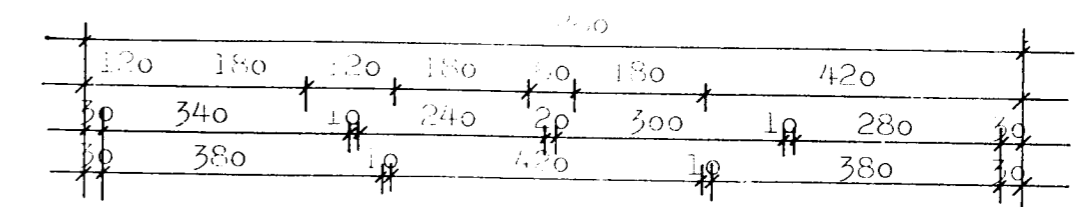

BR. 25.05.2004: RISHÆÐ, NÝ GRUNNMYND, ÞRÍR ÞAKGLUGGAR  
 BR. 02.09.1996: SÖLSTOFA NEDRI HÆÐ  
 BR. 27.08.1992: SÖLSTOFA EFRI HÆÐ  
 BR. 04.04.1987: ÍB. NEDRI H. GEY., ÞVOTTUR  
 BR. 26.09.1986: BAÐINNRETTINGAR, BÍLSKÚRSKÖTAR

*Linnbjörk Aðalsteinsdóttir*

**HRAUNBRÚN 48, HAFNARFIRÐI**

Grunnmyrdir

mkv. 1:100 dag. 2/9.80 tei. bla. 01

**SIGURÞÓR AÐALSTEINSSON ARKITEKT FAI**

50144-5535