Hraunbrún nr.4 Hafnarfirði m.1:100

Samþykkt á fundi byggingar-
nefndar þ. 23/7 1987
BYGGINGAFULLTRÚINN
Í HAFNARFIRÐI
F.H.

Ganga skal frá opnu eldstæði í samræmi við reglugerðir

blað 2

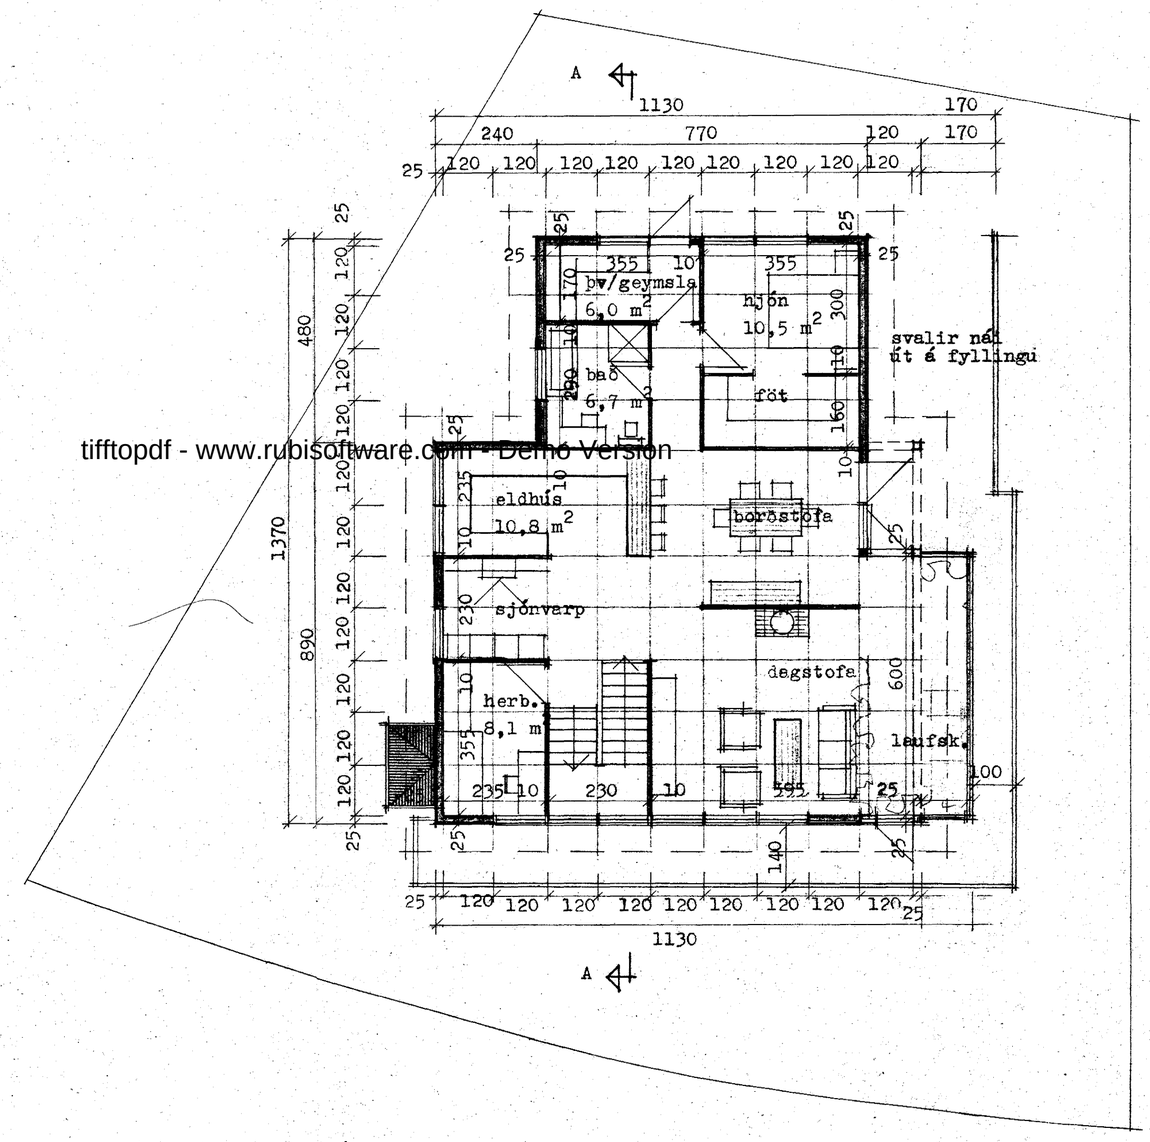

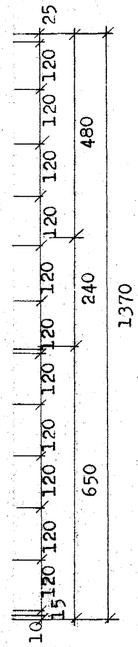

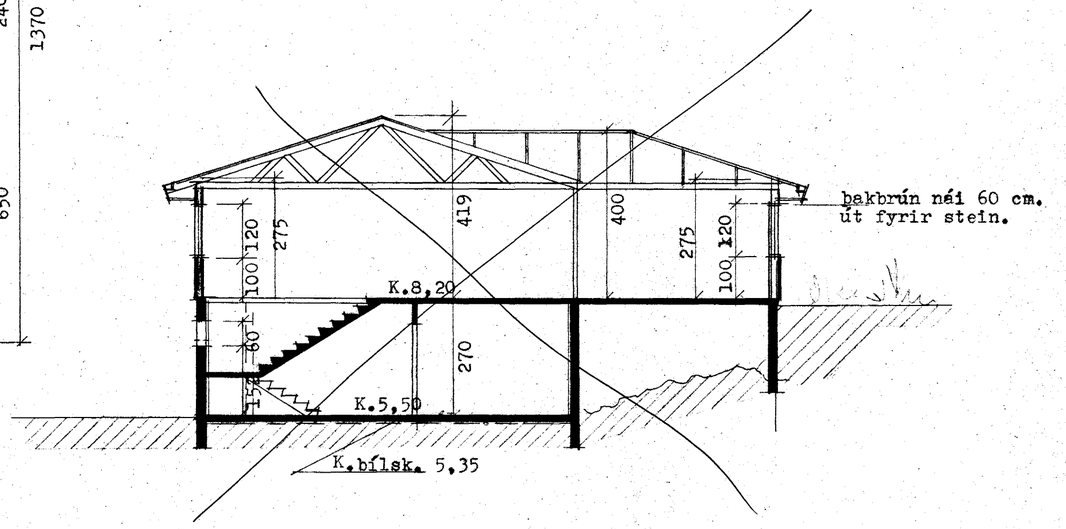

tifftopdf - www.rubisoftware.com - Demo Version

es TEIKNISTOFAN BORGARTÚNI 28 RVÍK S.33930
EDVARÐ GUÐMUNDSSON
SIGURÐUR KJARTANSSON

DAGS. júlí 1987
BREYTT.