

HRAUNBRÚN 52.


4250-0520-01

Samþykkt á fundi bygginga-
nefndar þ. 28/4/1982
BYGGINGAFULLTRÚINN
Í HAFNARFIRDI


Sigurður Þorvaldsson

Ganga skal frá opnu
eldstæði í samráði við
slökkviliðsstjóra


Kvöld um þrjú og
Lofar. F.H.S.

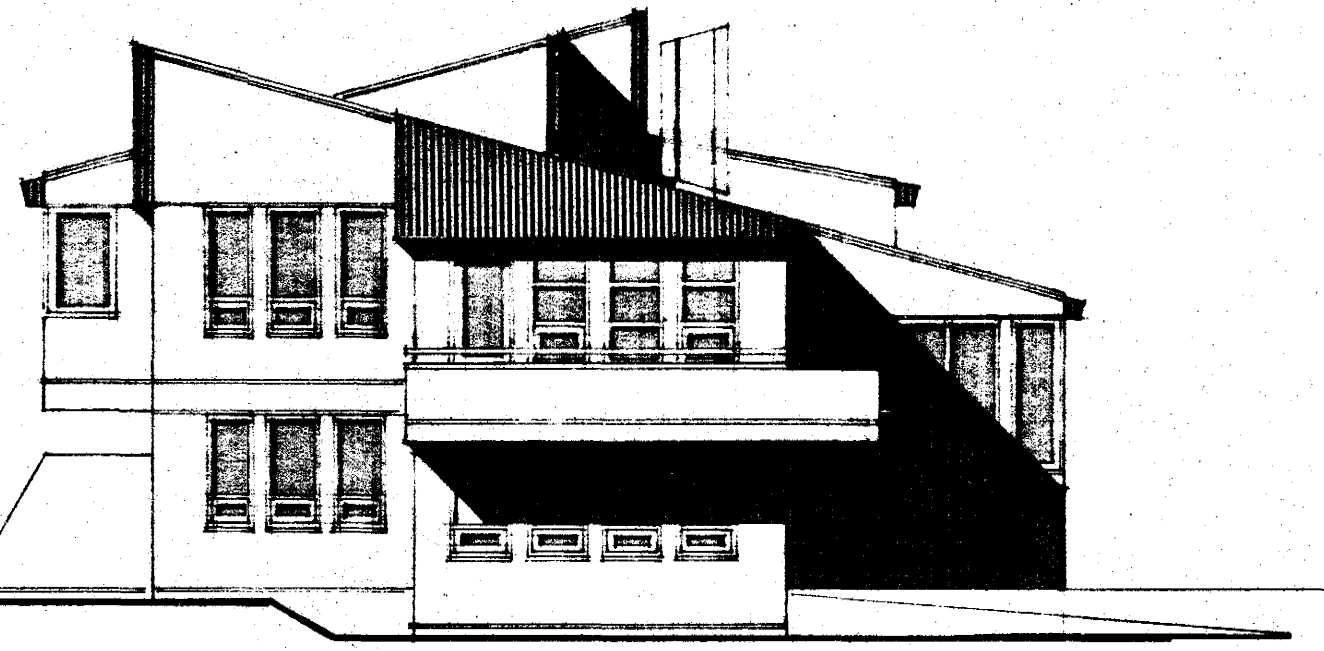


SÚDVESTUR M. 1:100

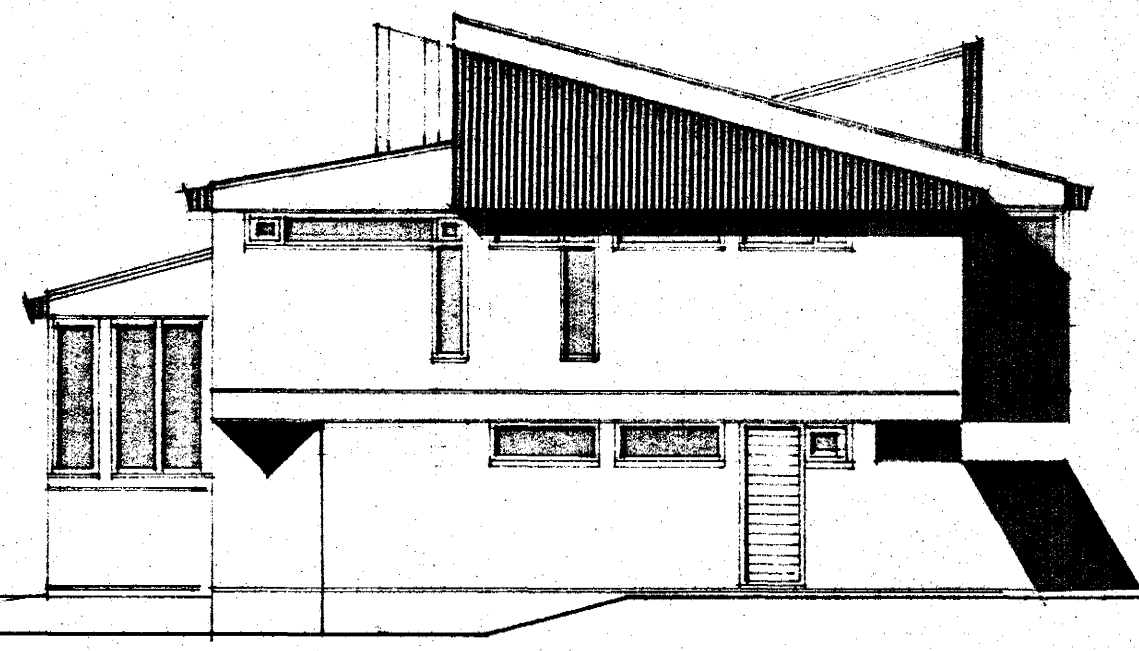


NORÐAUSTUR M. 1:100

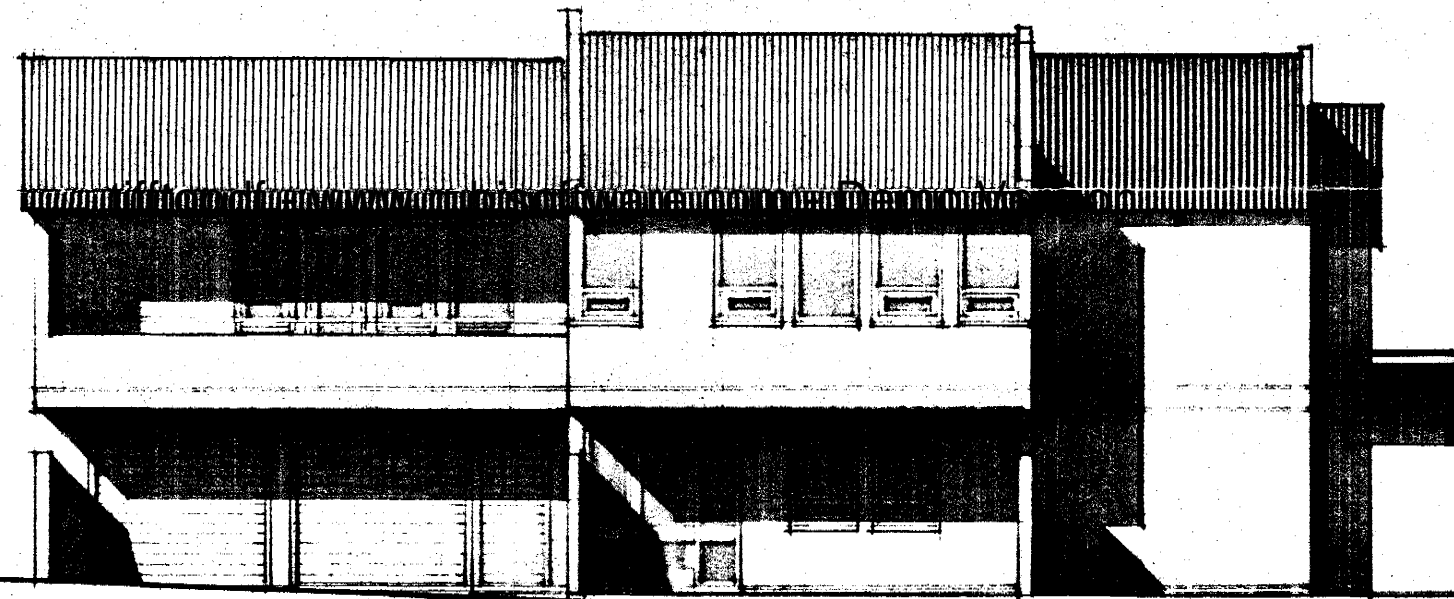


NORÐVESTUR M. 1:100

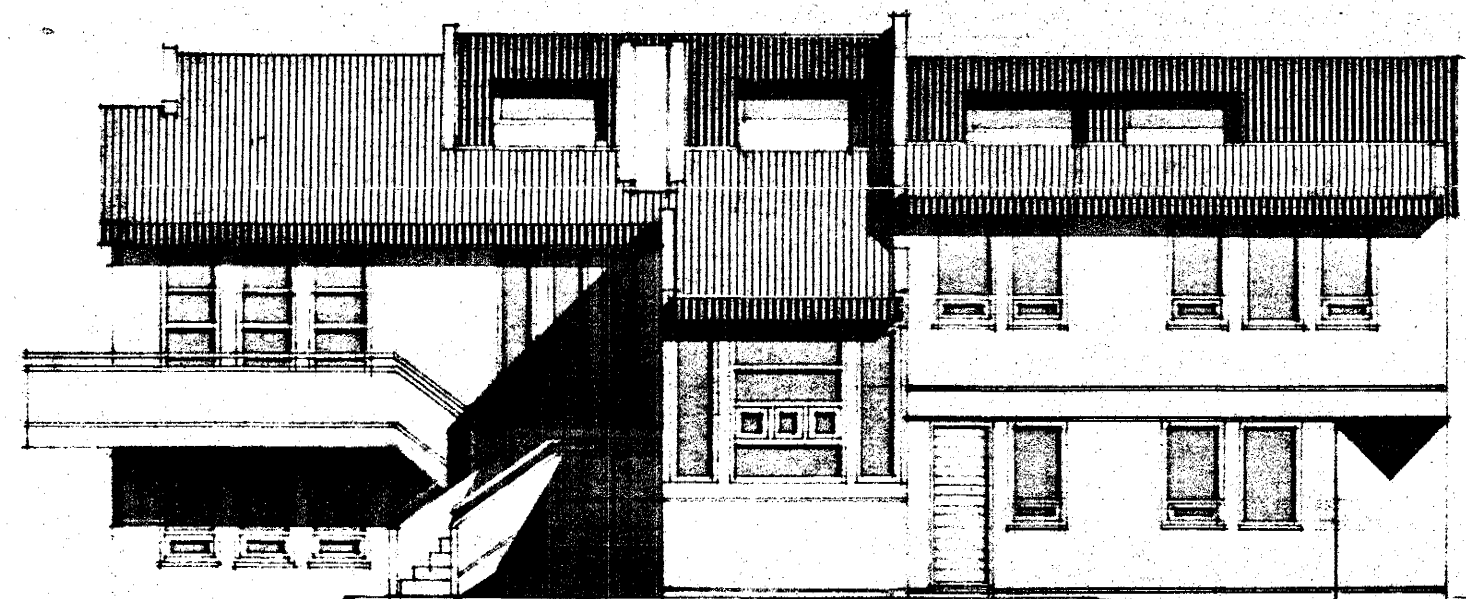


SÚDAUSTUR M. 1:100

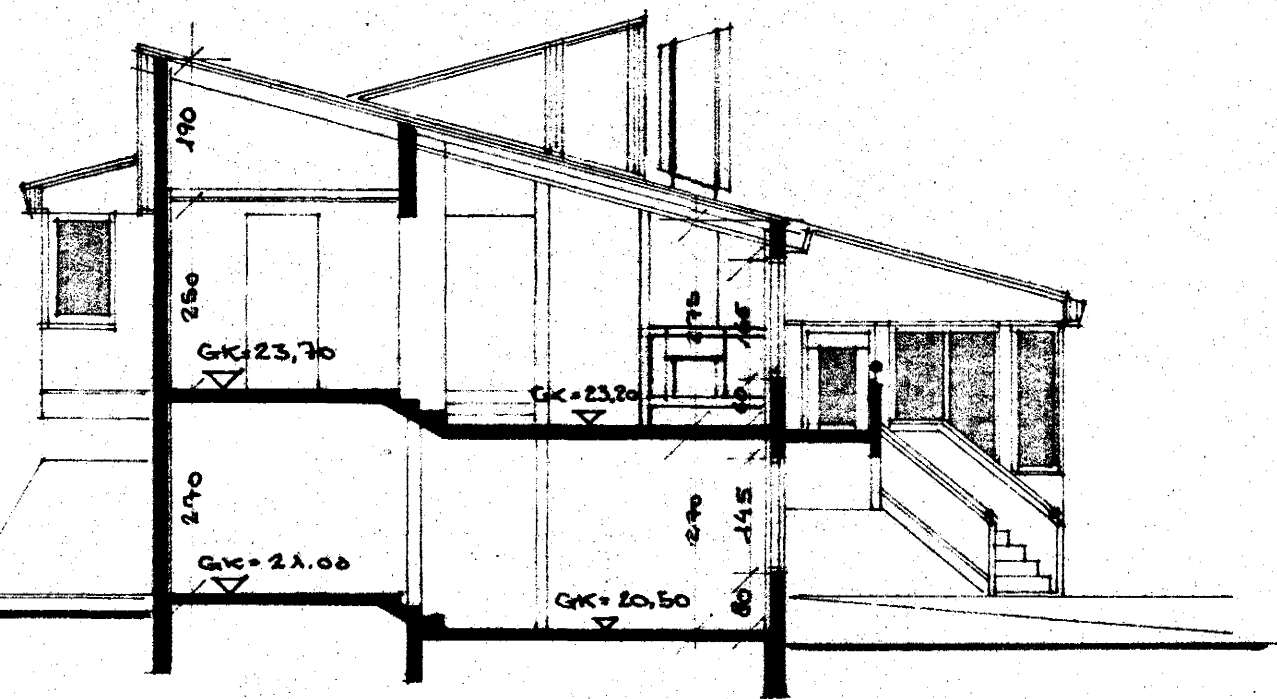

SNEIÐING A-A M. 1:100

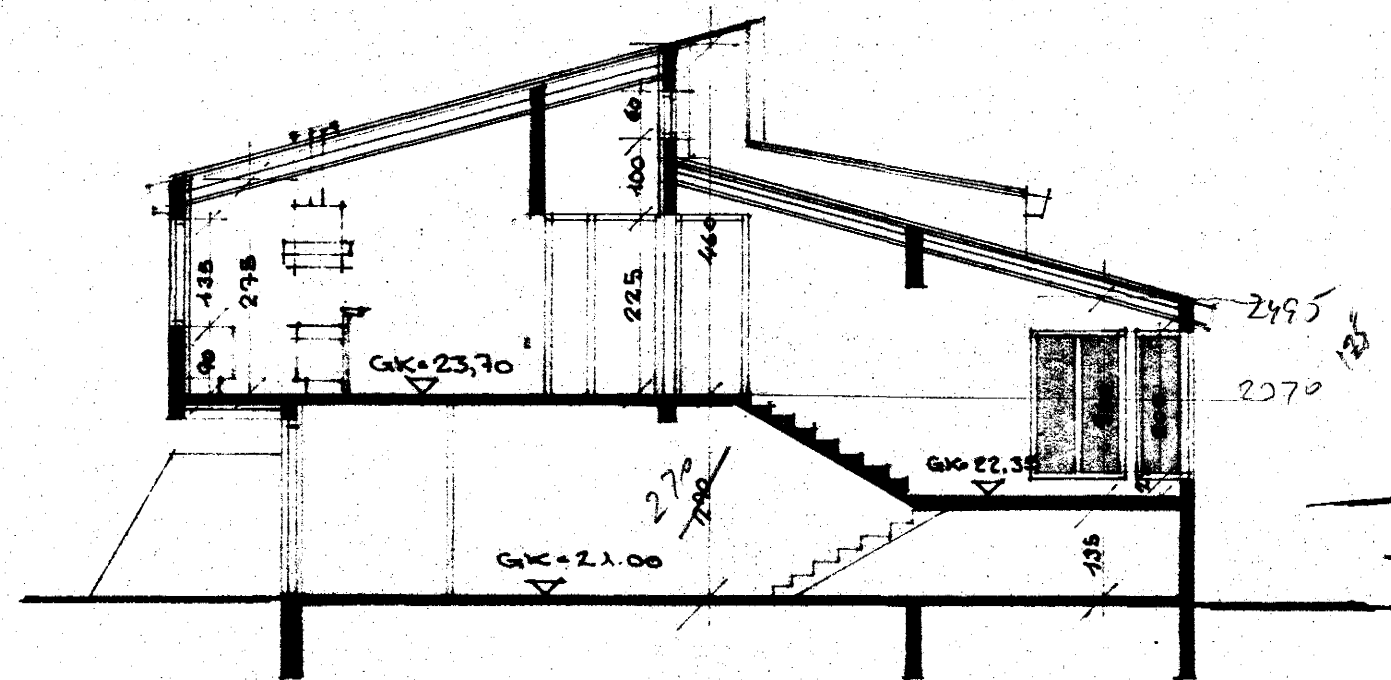

SNEIÐING B-B M. 1:100

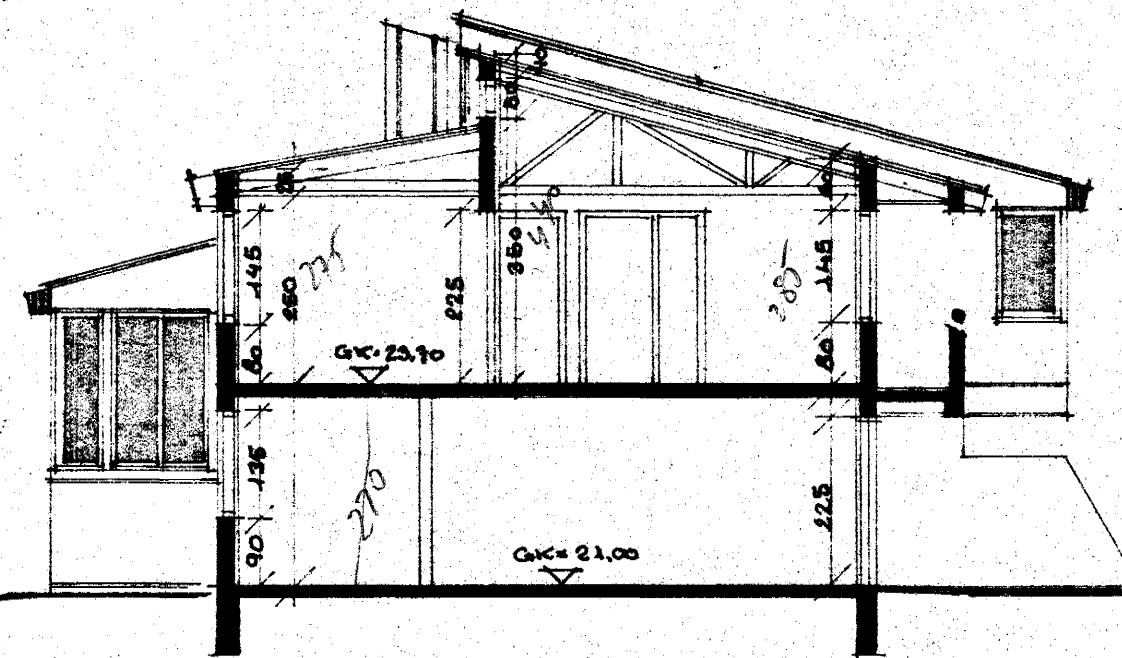

SNEIÐING C-C M. 1:100

HRAUNBRÚN 52 HF. EINHÝSLIÐS
UTLIT OG SNEIÐINGAR.
SIGURÐUR ÞORVALDSSON BYGGINGAÐRÆÐINGUR
BREIÐLANGI 28 HAFNARFIRDI Sími 54092.

TEKNAÐ FEB 82
KVÆÐI 1:100
TEKNI 18-04-82 SF
Sigurður Þorvaldsson