



HRAUNBRÚN 52.

4250-0520.01

SKÝRINGAR:

FLATARMÁL:

- 1. HÆÐ = 166,5 M² brúttó
- JARÐHÆÐ = 145,5 M² brúttó
- PAR AF BÍLGEYMSLA = 61 M² brúttó
- RÚMMÁL HUSS = 972 M³ brúttó
- FLATARMÁL LÓÐAR = 957,8 M²
- NÝTINGARHLUTFALL LÓÐAR = 0,17
- KÓLNUNARTÖLUR Í SAMRÆMI VIÐ Í.S.T. 66.

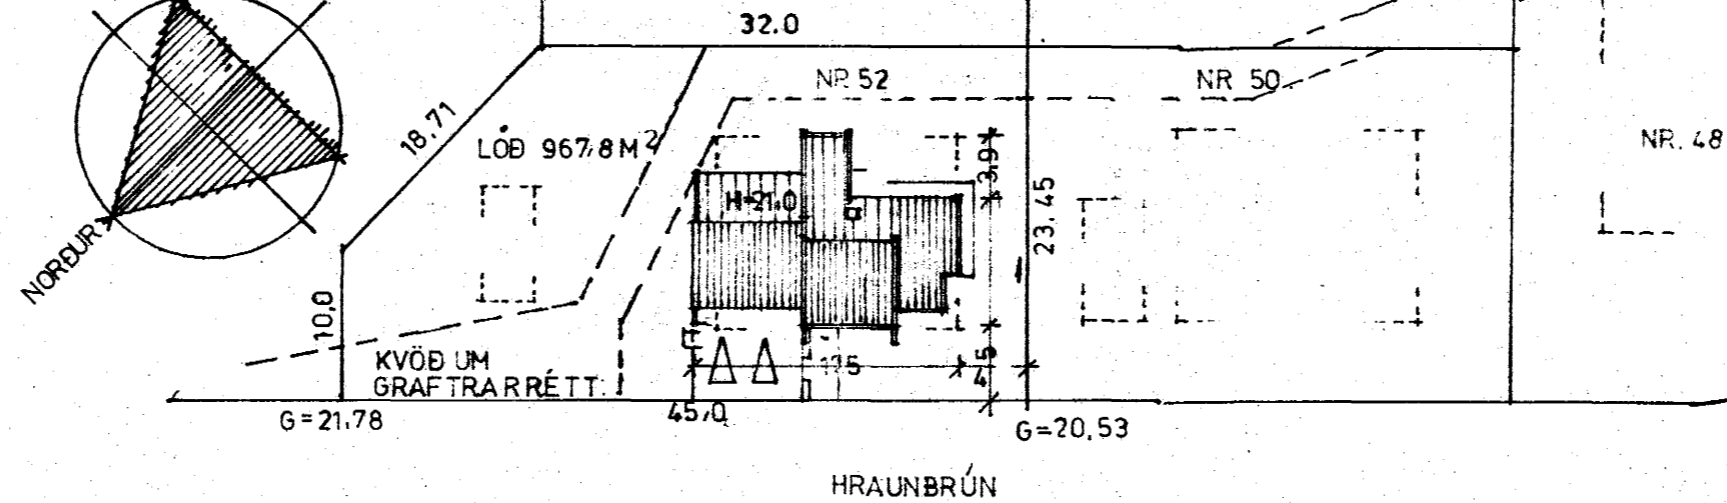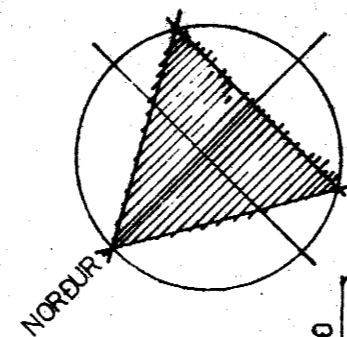

Samþykkt á fundi bygginga-
nefndar þ. 28/4 1982

BYGGINGAFULLTRÚINN
Í HAFNARFIRDI


Sigurðsson

Ganga skal frá önnu
viðstaði í samráði við
slökktvörðgjafa


*Áskilðir að við lótarþé-
gang verði þess gætt að
farvegur elna á lögnum
þess þessum í ávaxtum og
Sjodunhúta lótarþema
verði eigi minni en 1,20 m*

F.Sj.

AFSTÖÐUMYND M. 1:500.

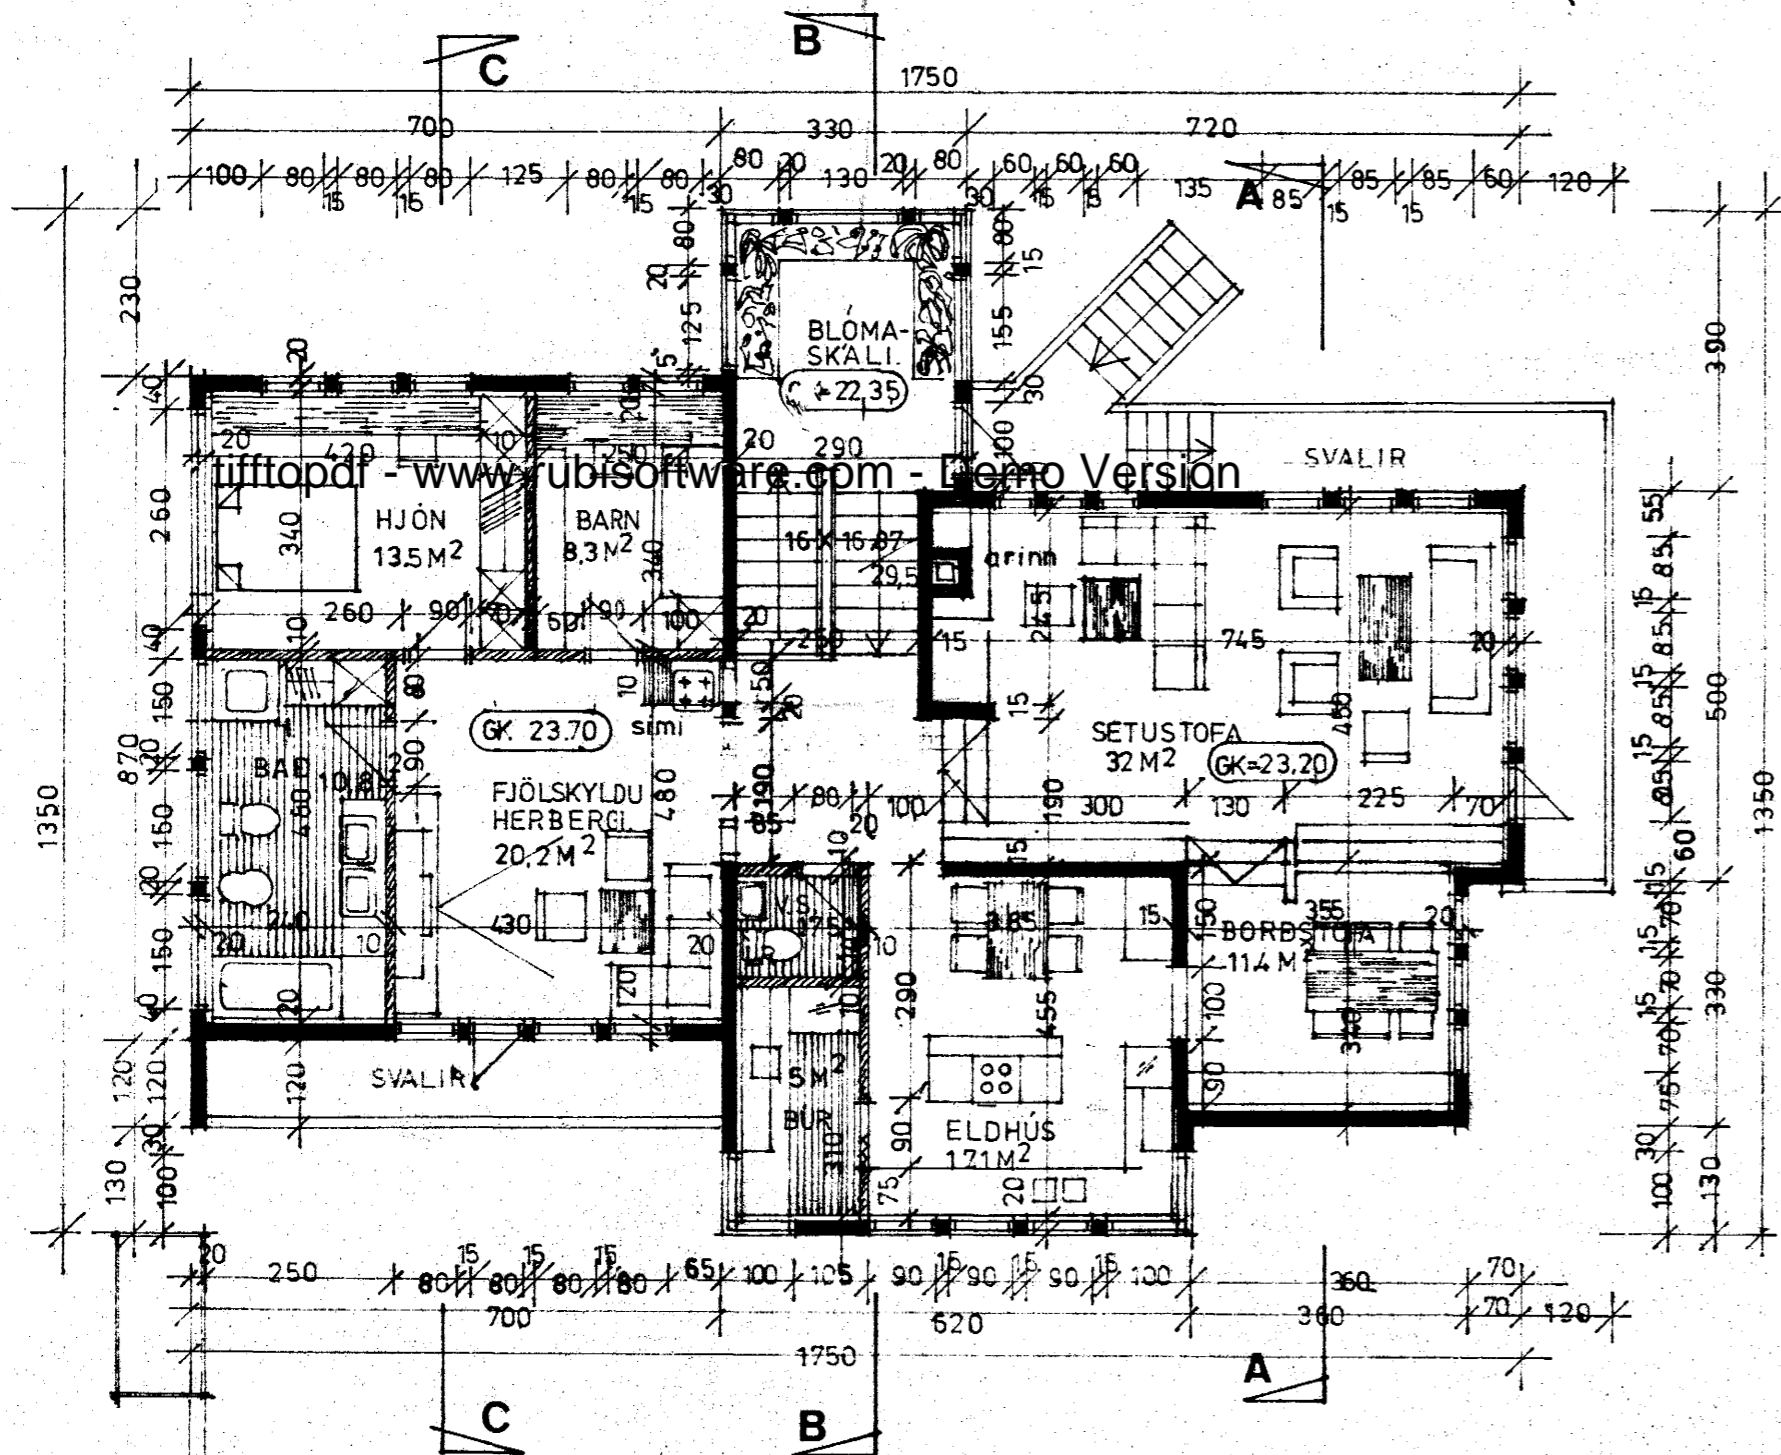

GRUNNMYND HÆÐAR M. 1:100.

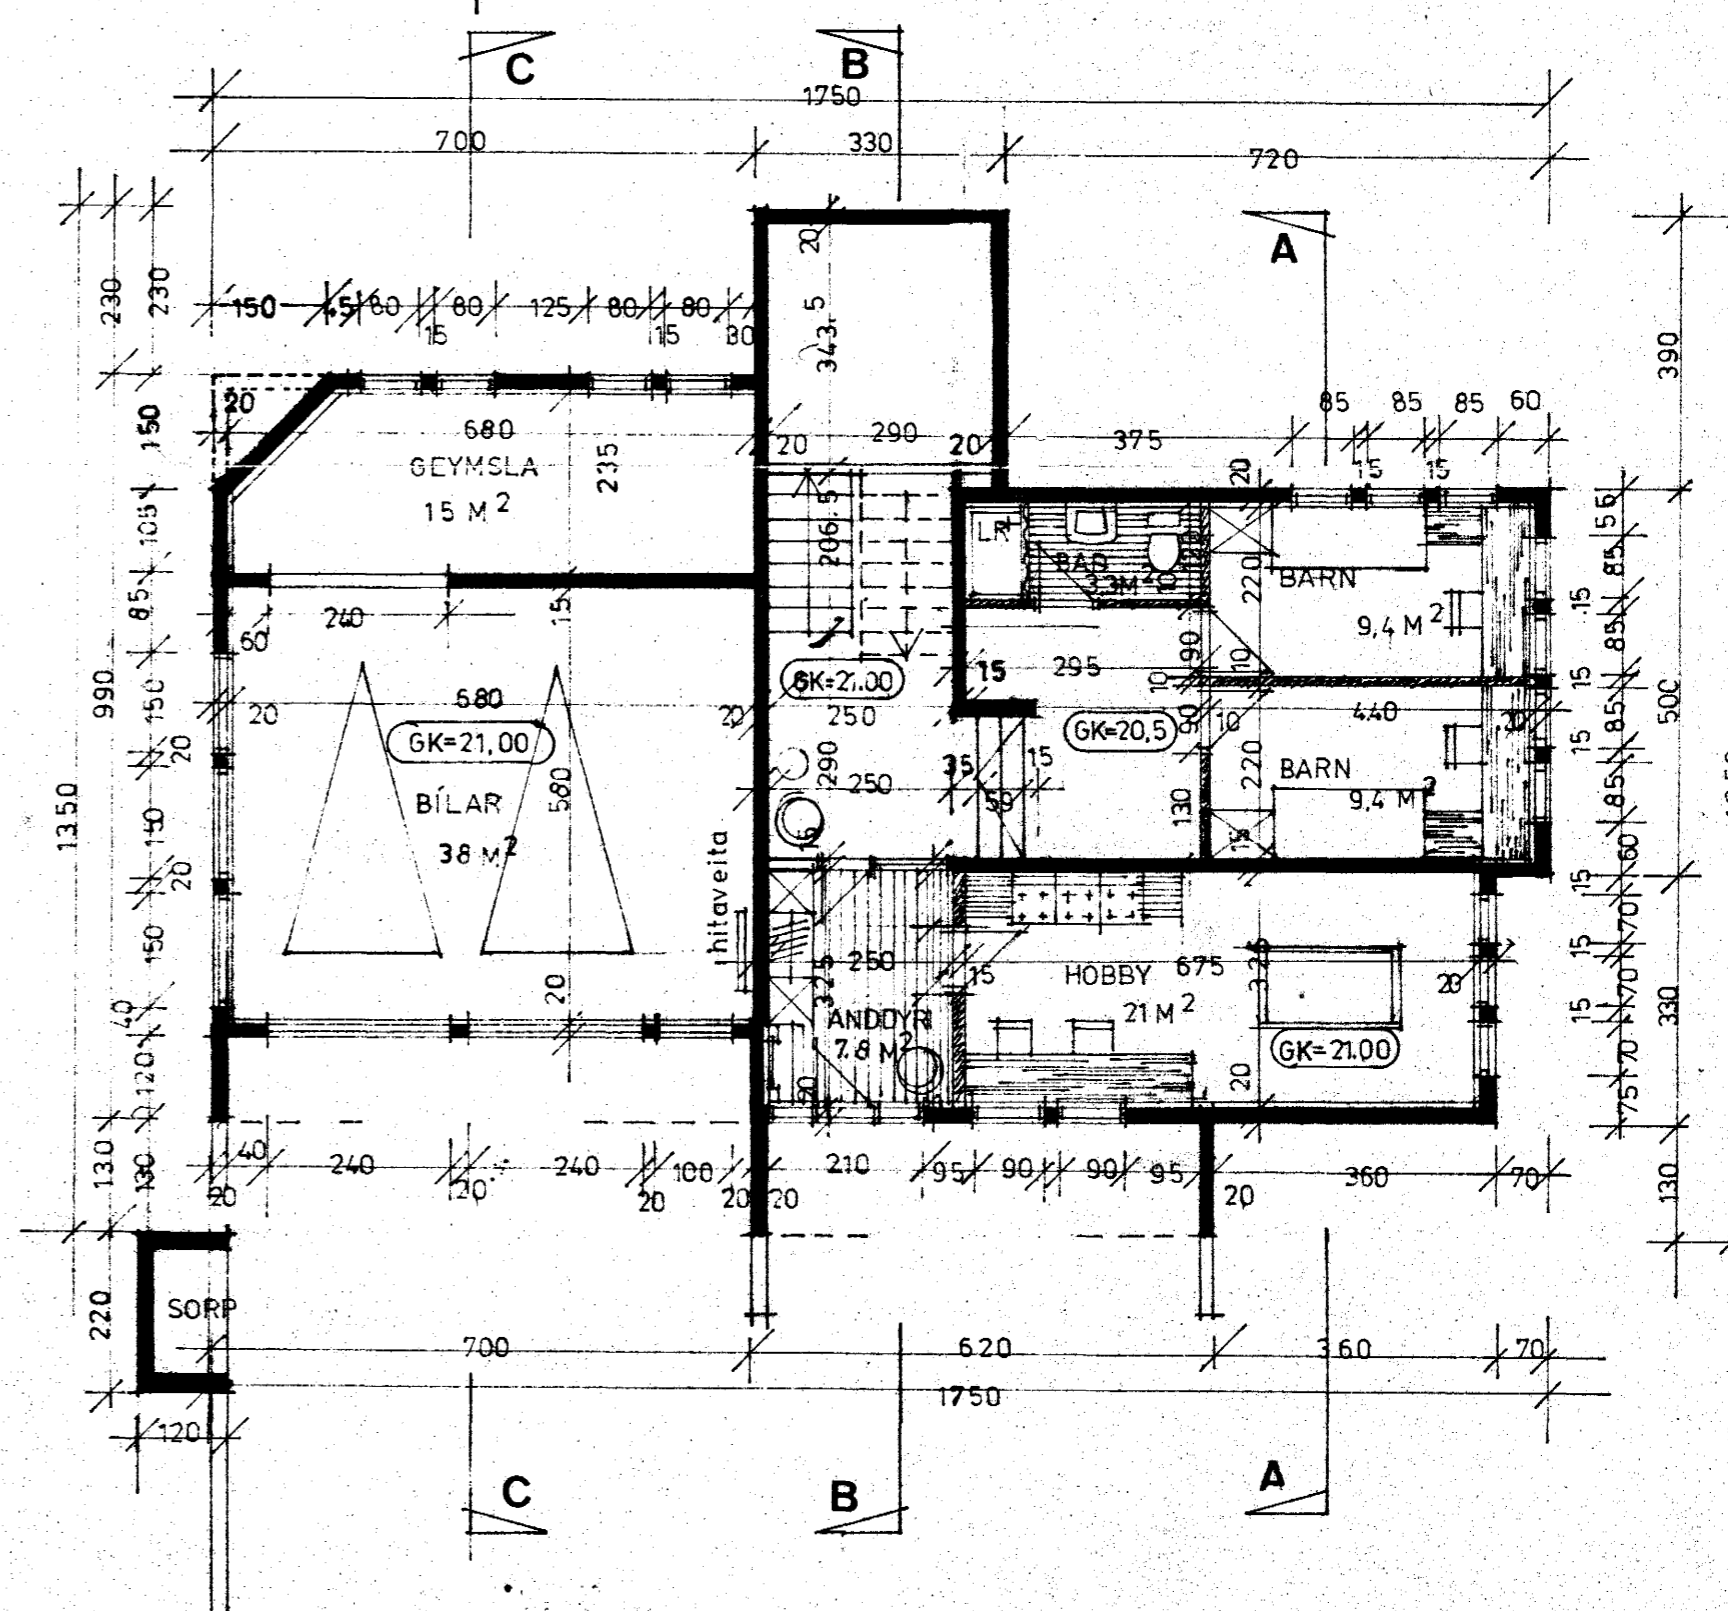

GRUNNMYND JARÐHÆÐAR M. 1:100.

HRAUNBRÚN 52 HAFNARFIRDI EIMSKILJAMÓD	TEIKNAD FETS 82
GRUNNMYNDIR/AFSTÖÐUMYND	KVÆÐI 1:100 / 1:500
SIGURÐUR ÞÓEVAFRESÓN BYGGINGAFT	28.04.82 - 5P
BEIÐVAÐGI 28 HAFNARFIRDI S. 54092.	<i>Sigurður Þóevarsson</i>