


306

Eig:  
Guðjón Ingólfsson  
Hraunbrún nr. 5

Breyting á þaki og gluggum.  
Garðastálklæðning á efri hæð.  
1:100

AFSTÖÐUMYND



1:500

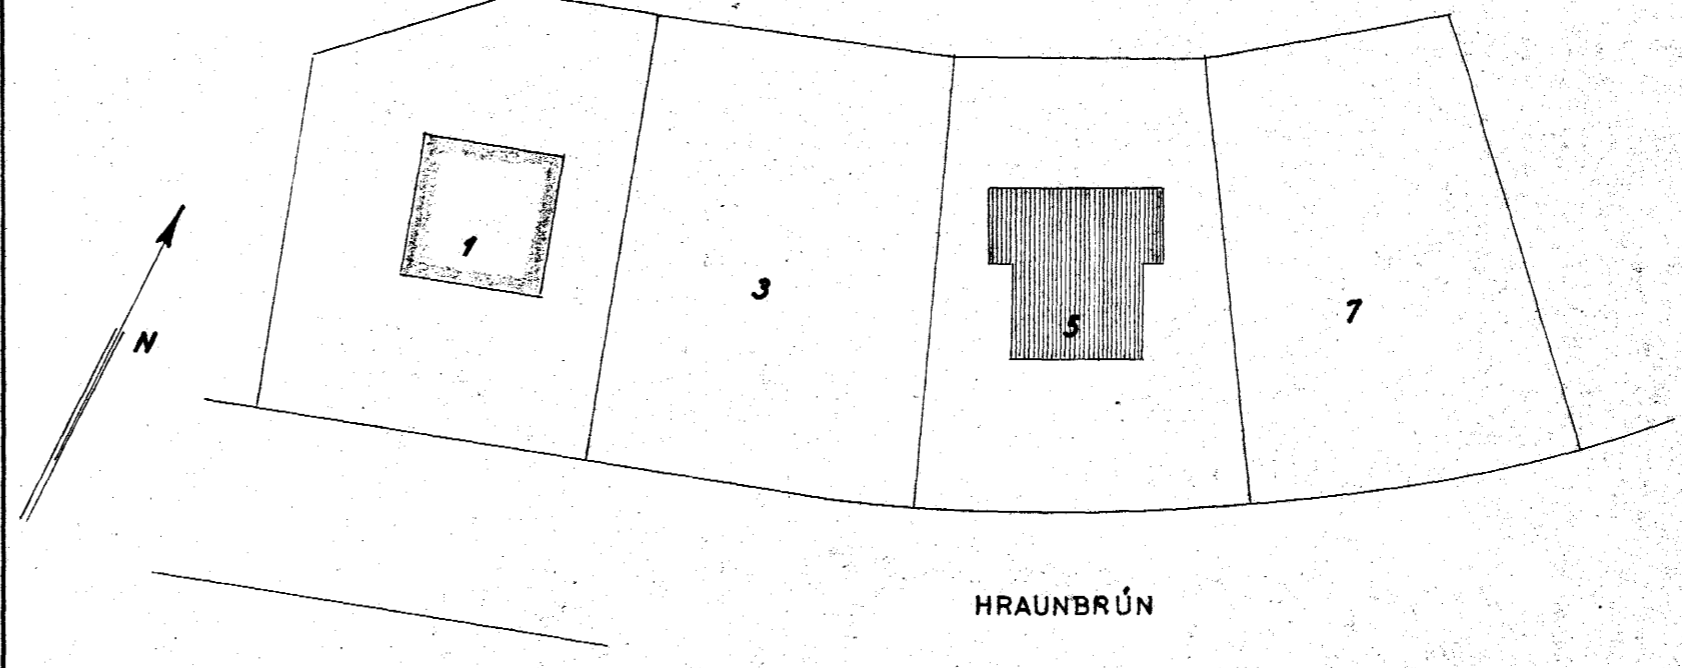

Samþykkt á fundi bygginga-  
nefndar þ. 25/7 1985  
BYGGINGAFULLTRUINN  
Í HAFNARFIRÐI  
Kjartveitir Þórhildur






HÖSASMÍÐAMEISTARI:

MÜRARAMEISTARI:

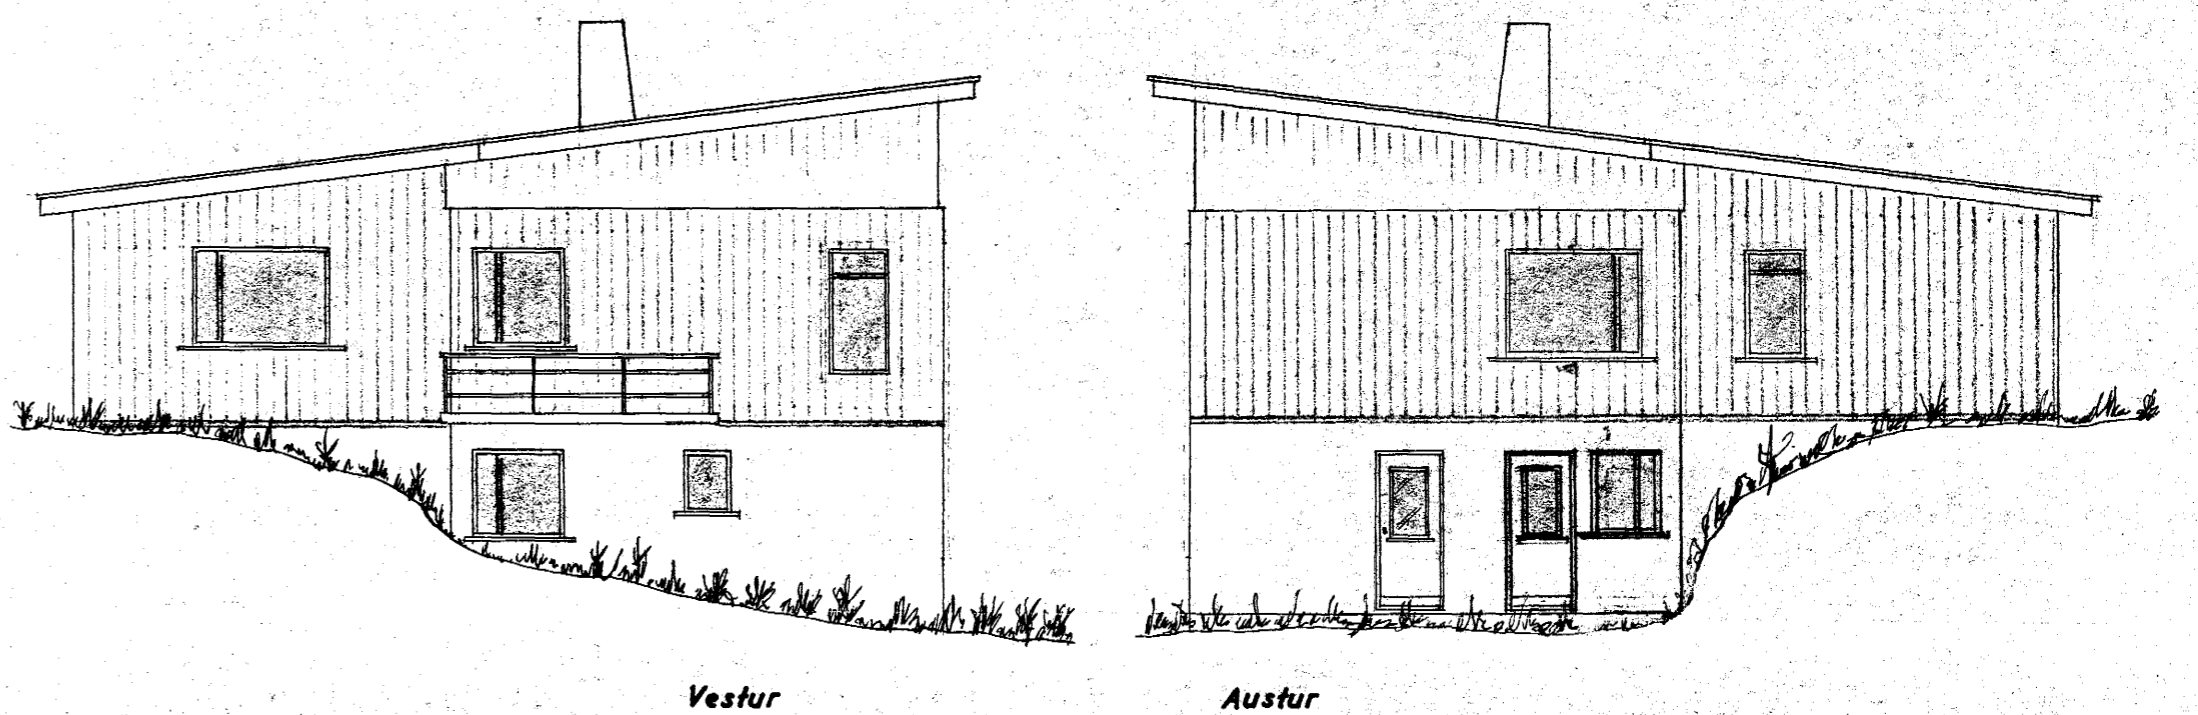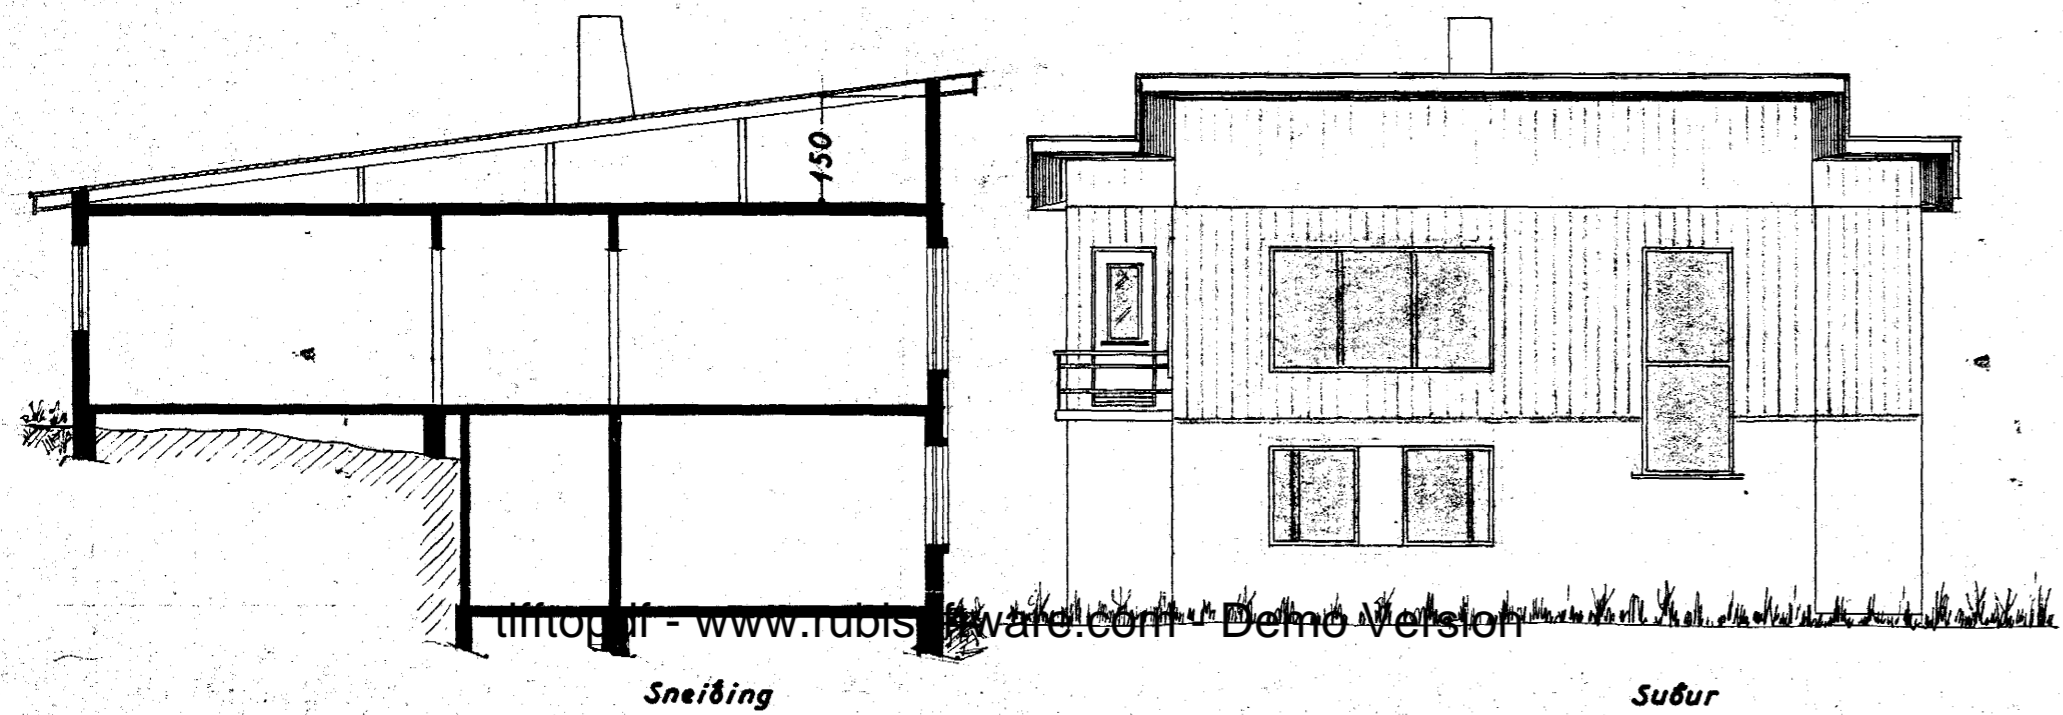

FYRIR BREYTINGU

1:200

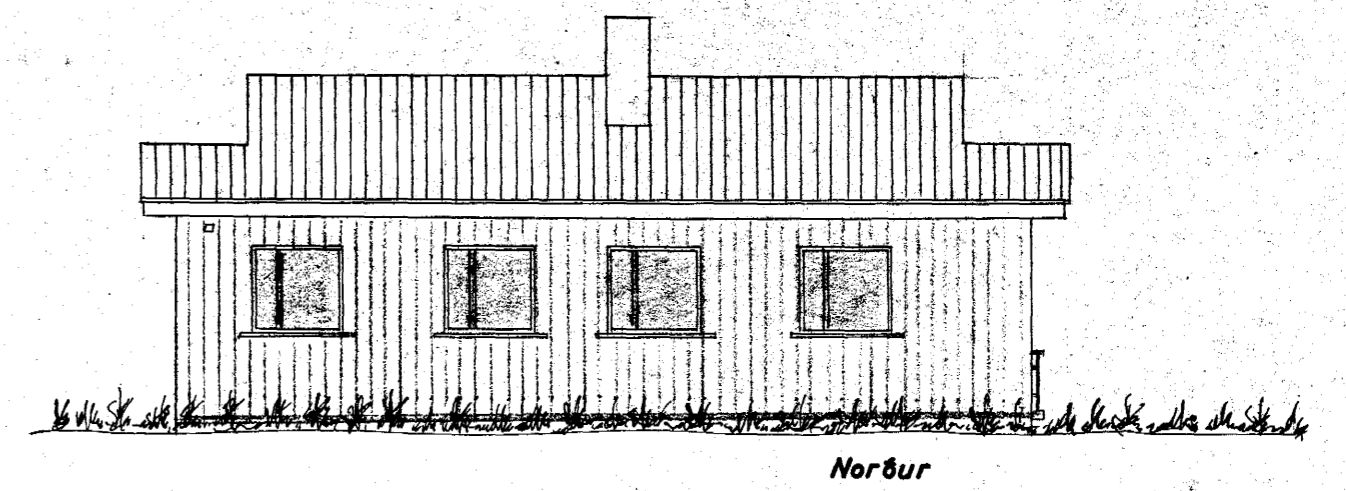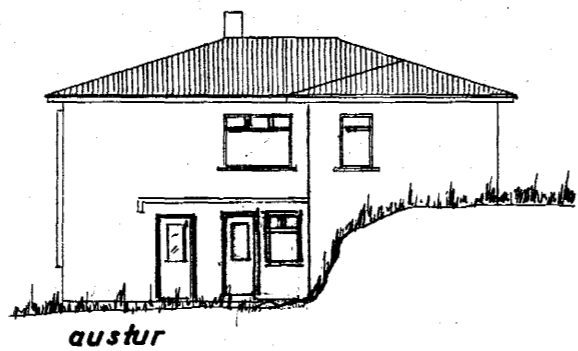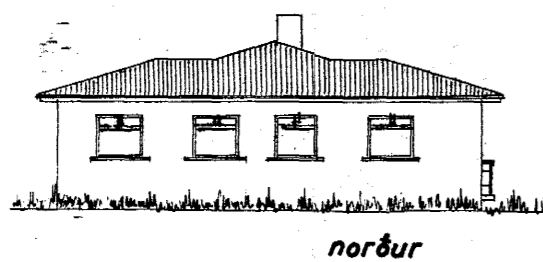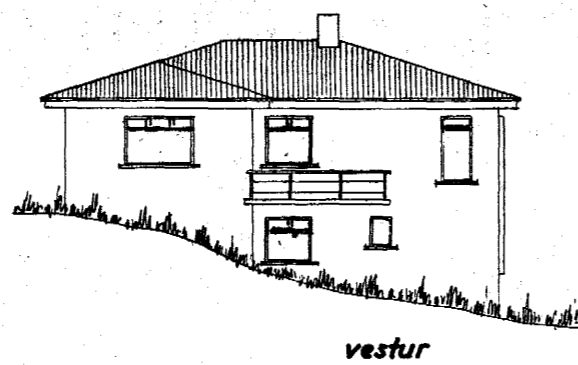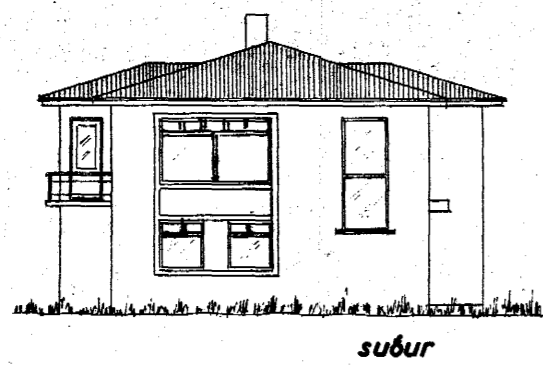

Hafnarskipti í sept. 1985 - gluggar og  
stálklæðing  
Hafnarskipti í jan. 1960 - Þak  
F. Sigurðsson