

4250-0050-01

Eig:

Guðjón Ingólfsson

HRAUNBRÚN


Önefnd gata nr. 5

Breyting á þaki

1:100

AFSTÖÐUMYND



1:500

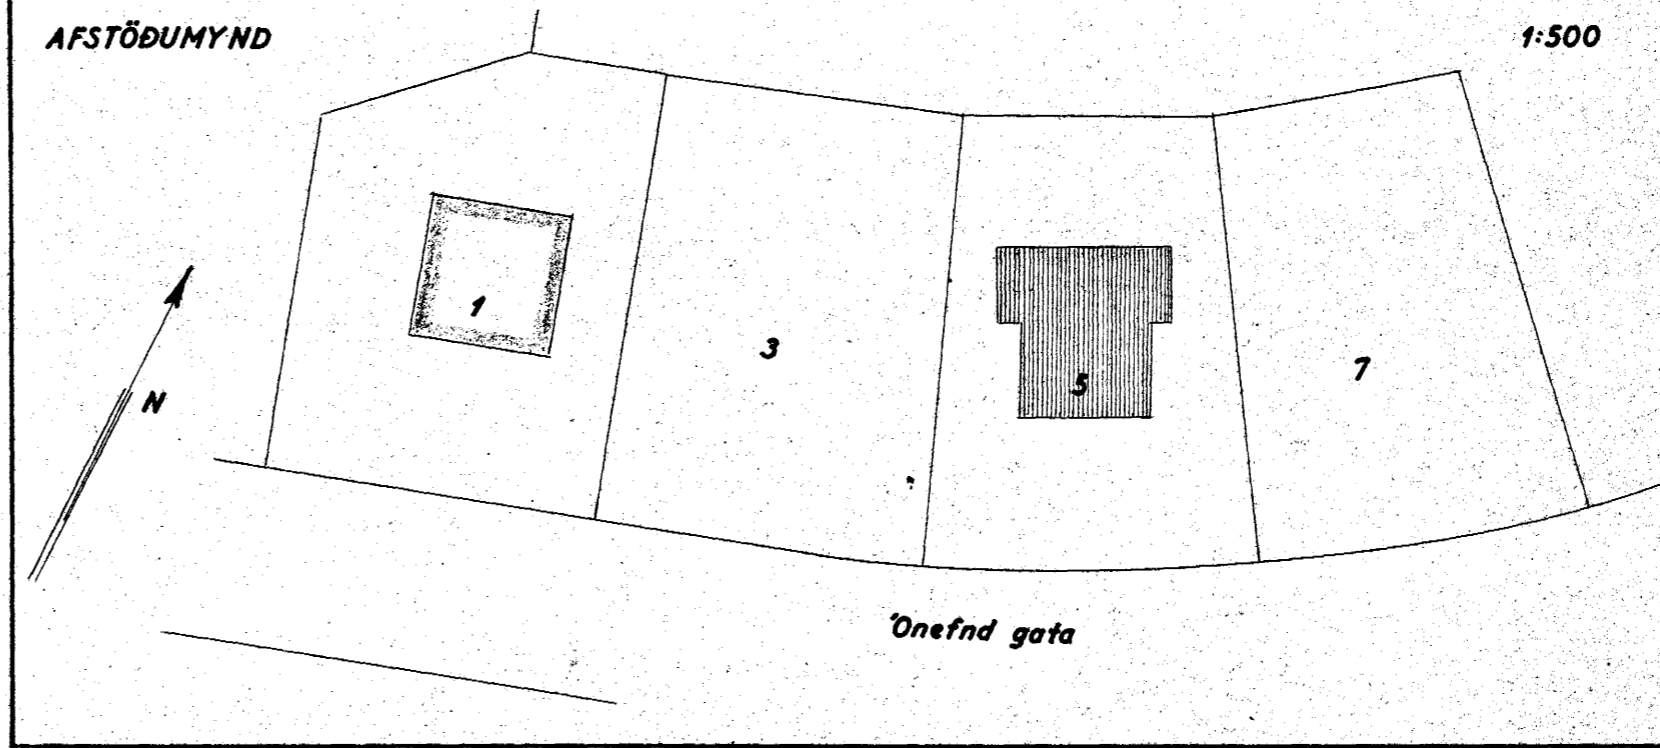

Samþ. á fundi bygginganefndar,  
haldinn 12. febr. 1960.






HÖSASMÍÐAMEISTARI:

MÖRARAMEISTARI:

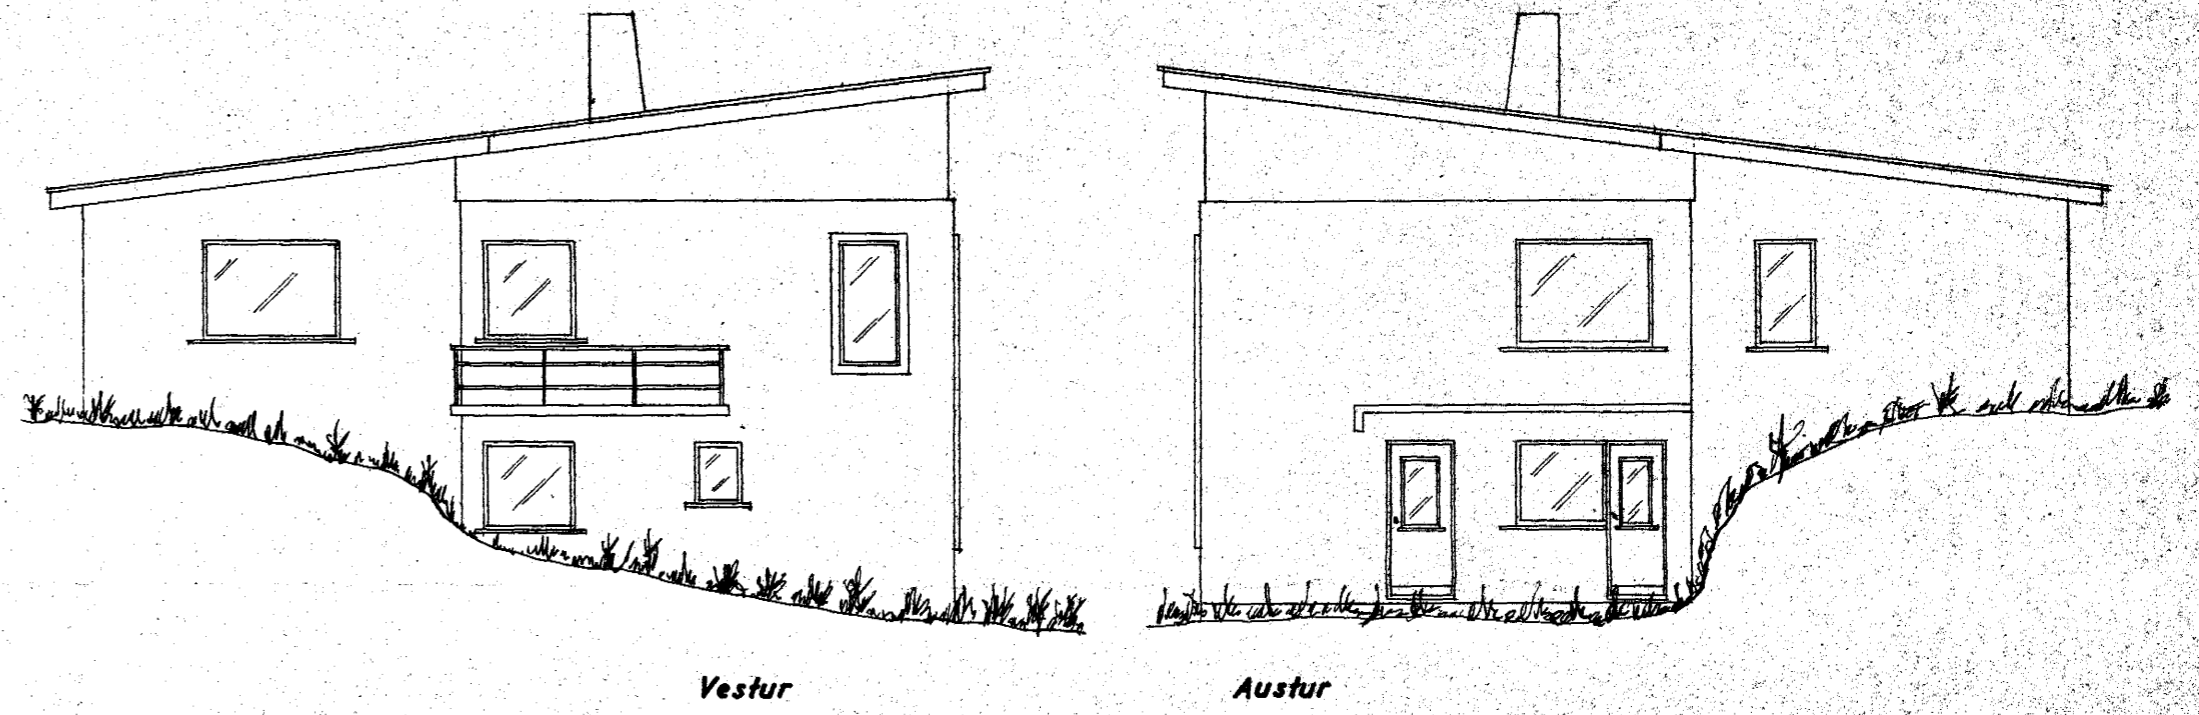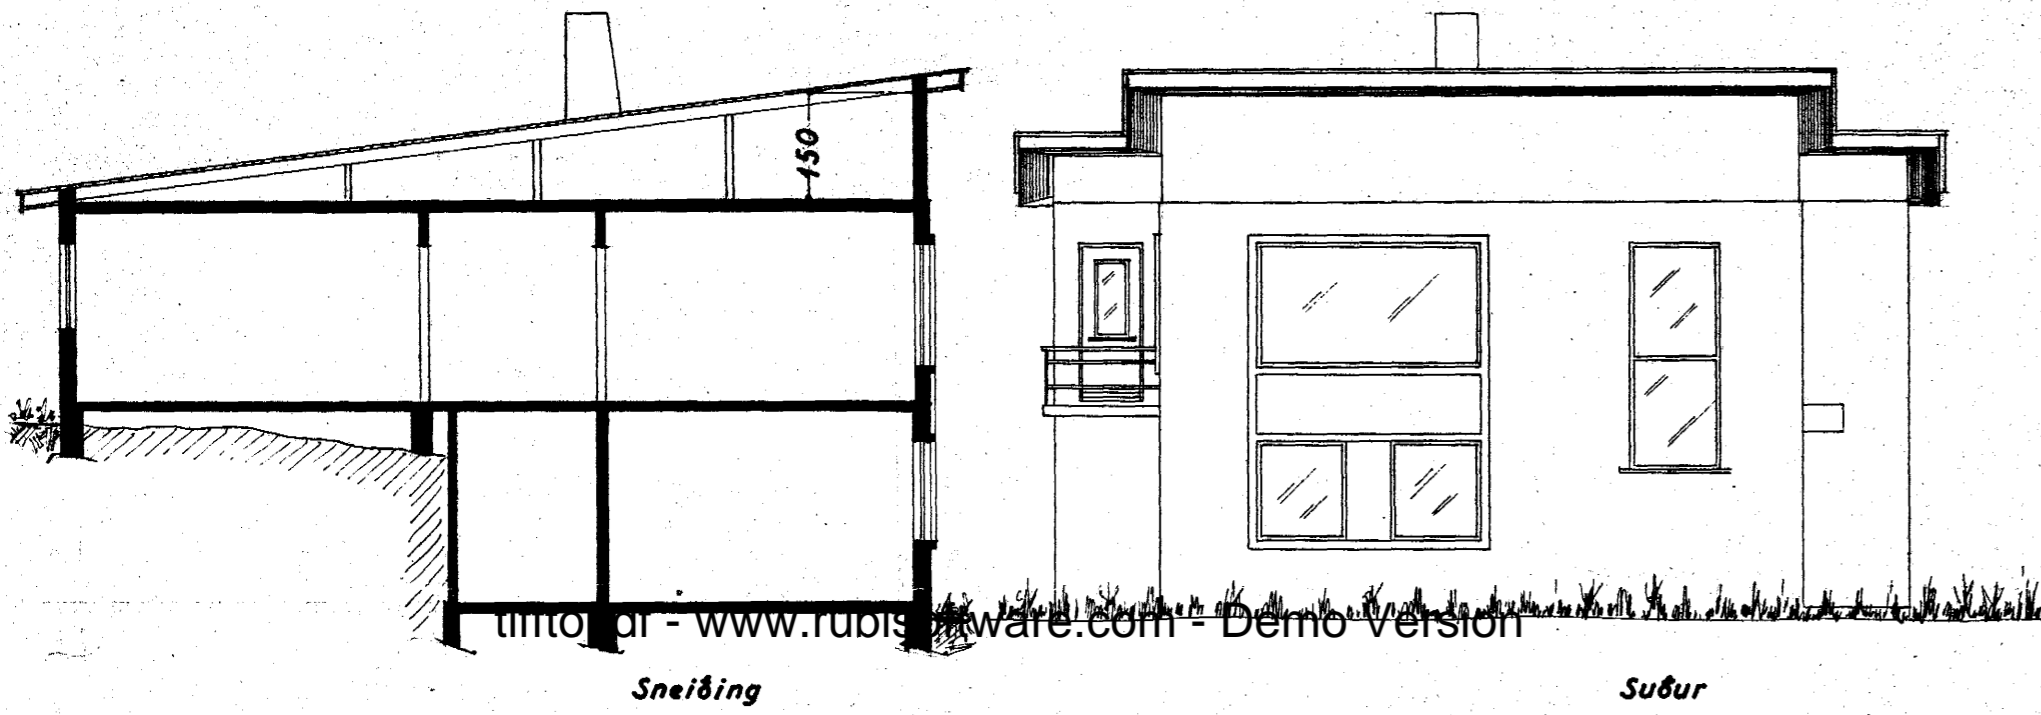

FYRIR BREYTINGU

1:200

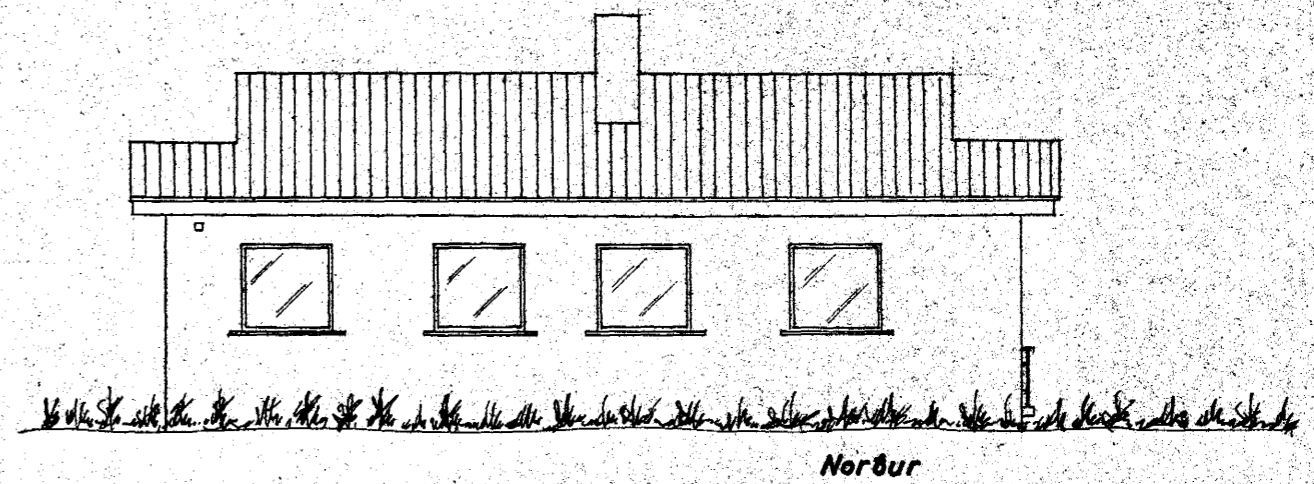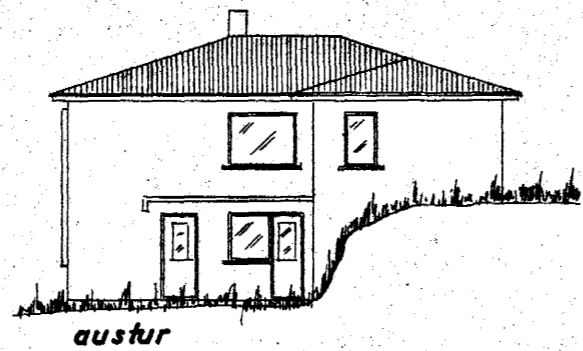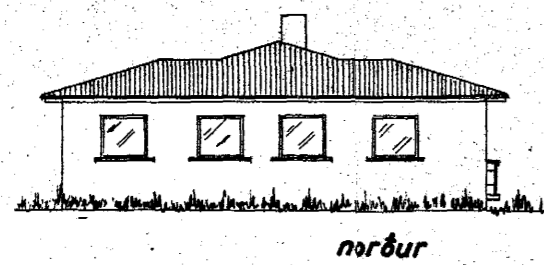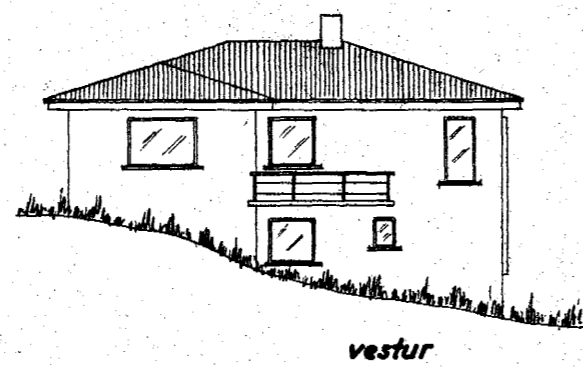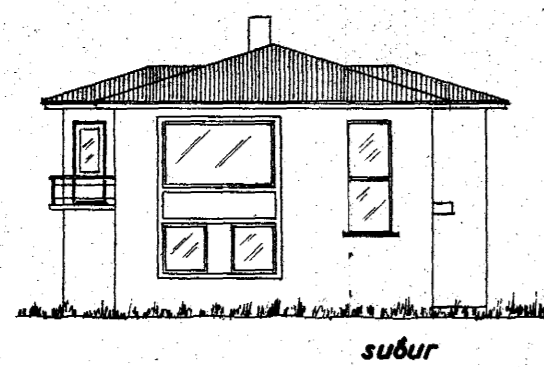

Hafnaslóði 2 jan. 1960  
F. Sigurðsson