GRUNNMYND 1:50

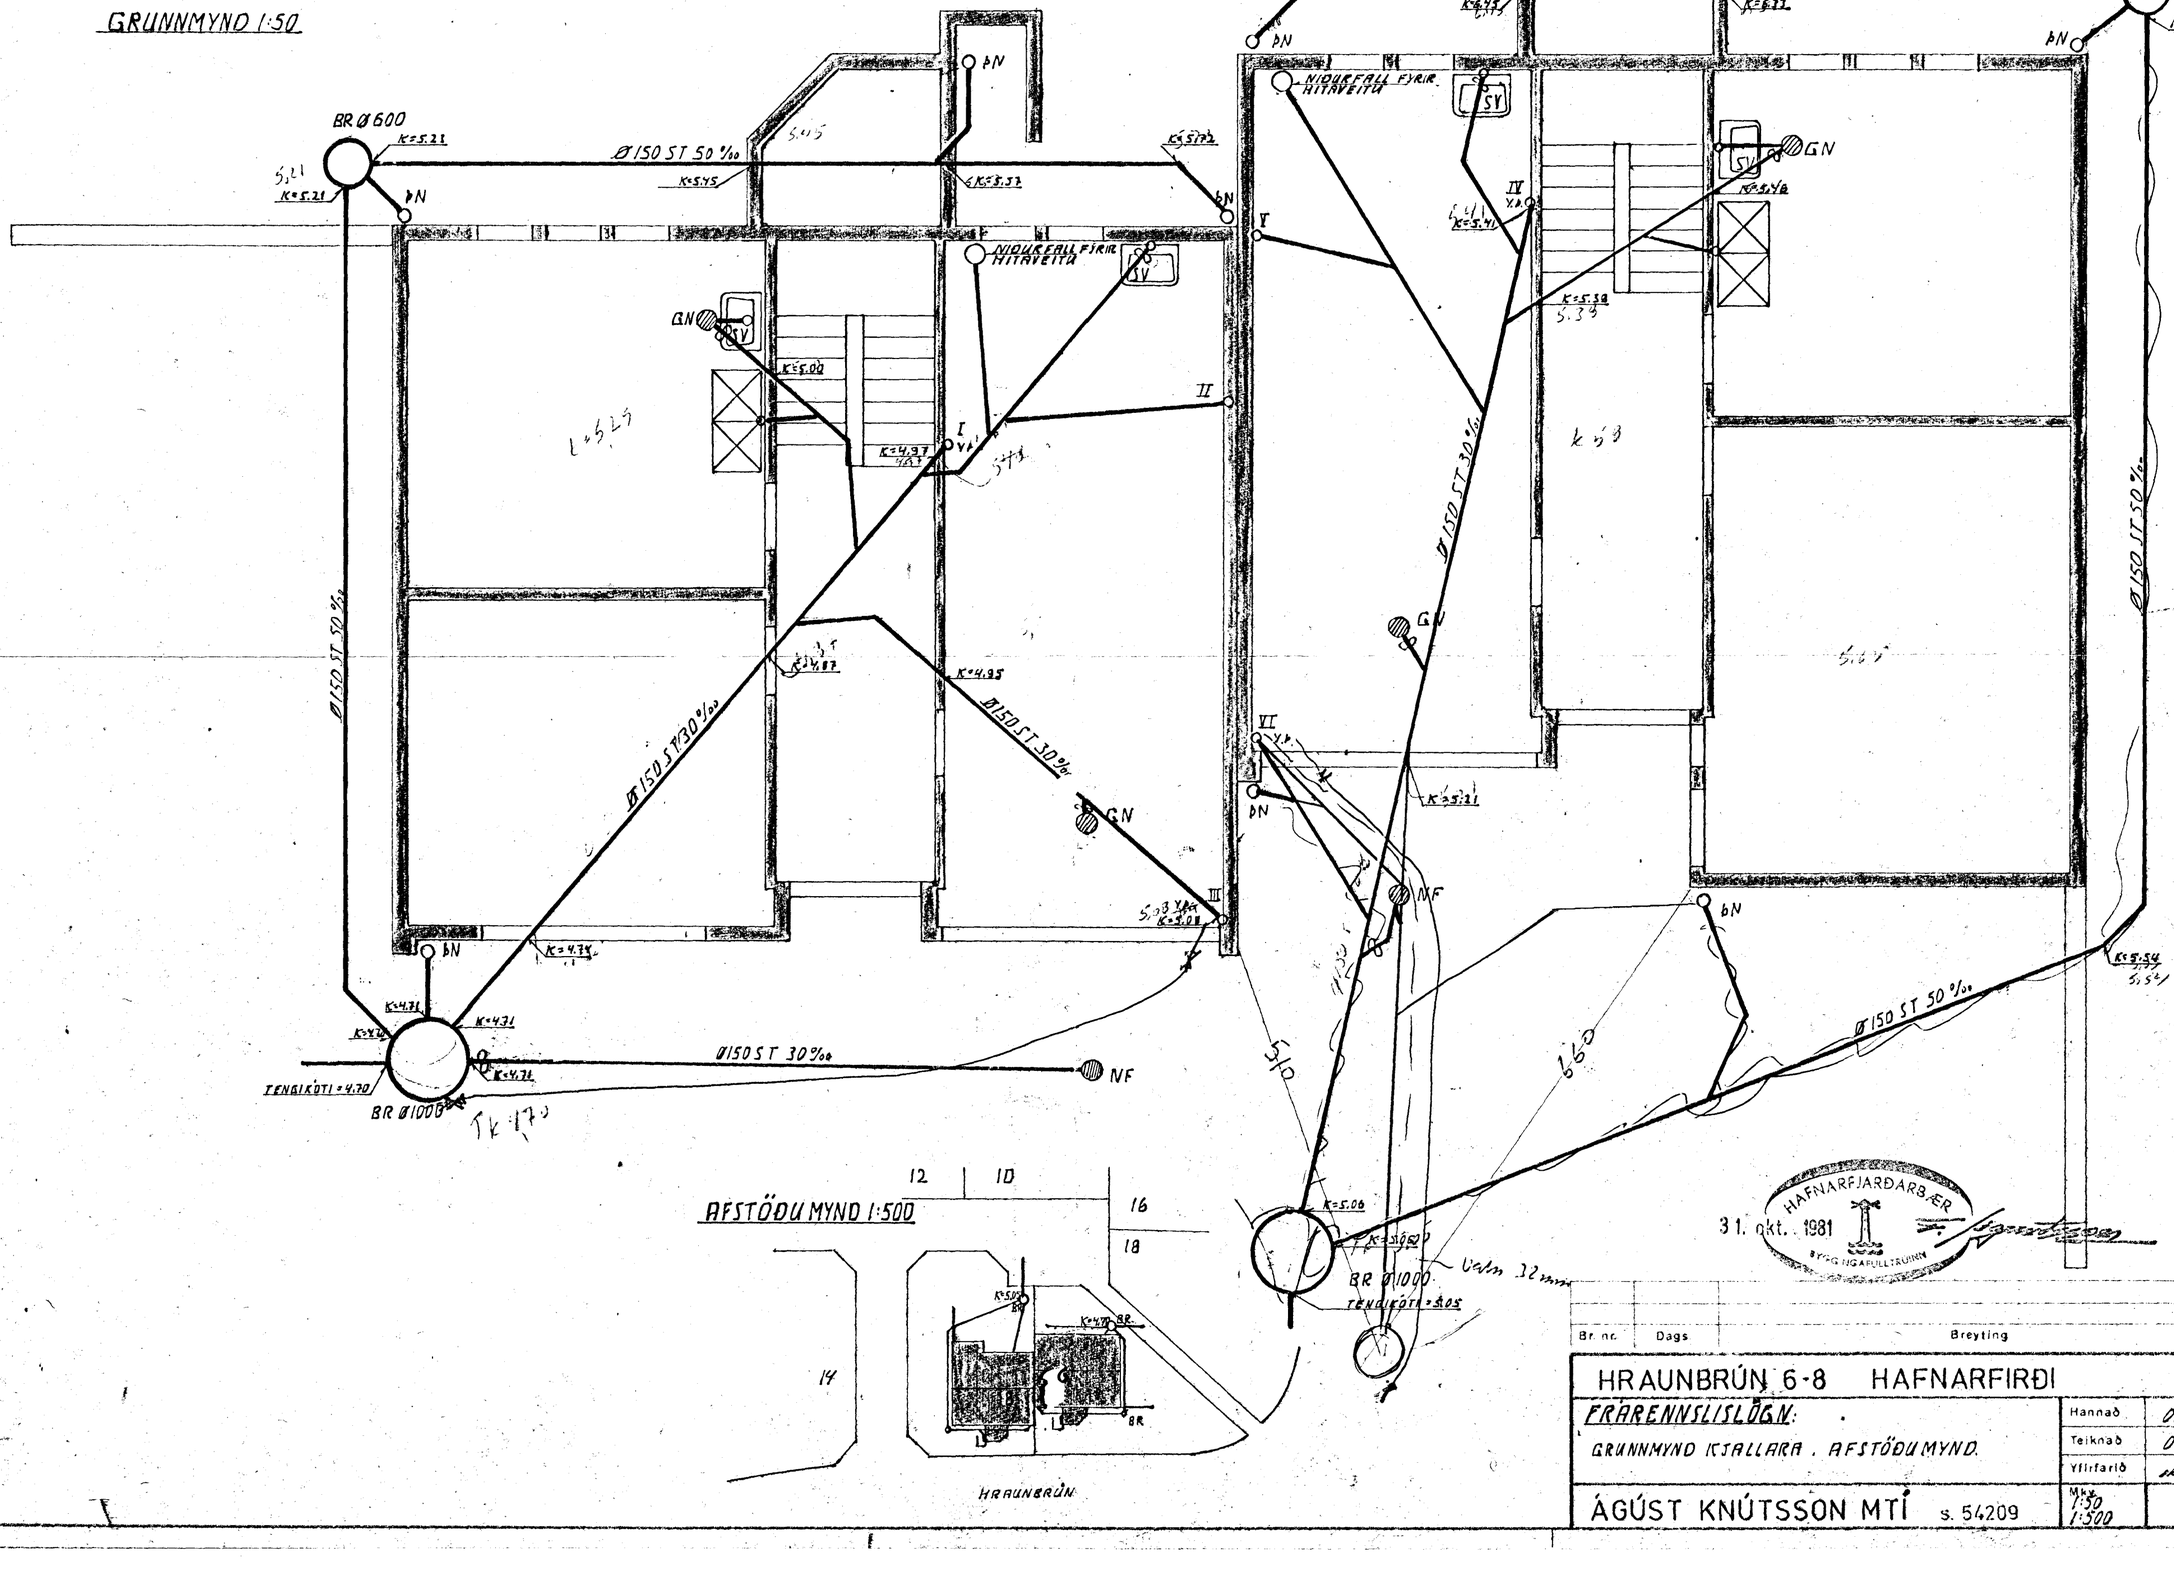

AFSTÖÐU MYND 1:500

HAFNARFJARÐARBÆR
31. okt. 1981
BYGGINGAFULLTRÚINN

Br. nr.	Dags	Breyting

HRAUNBRÚN 6-8 HAFNARFIRÐI

FRÁRENNSLISLÖGN:

GRUNNMYND KJALLARA . AFSTÖÐUMYND.

Hannað	OKT 81	Á.K.
Teiknað	OKT 81	Á.K.
Yfirfarið	okt. 81	

ÁGÚST KNÚTSSON MTÍ s. 54209

Mkv. 1:50 1:500

201