
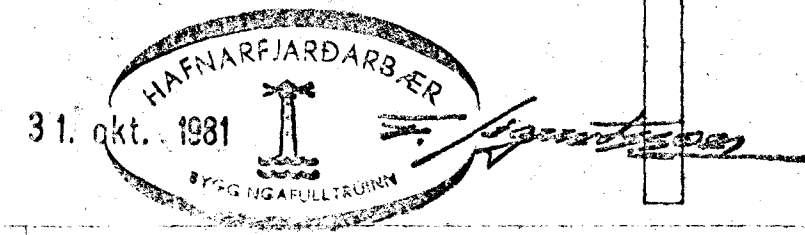
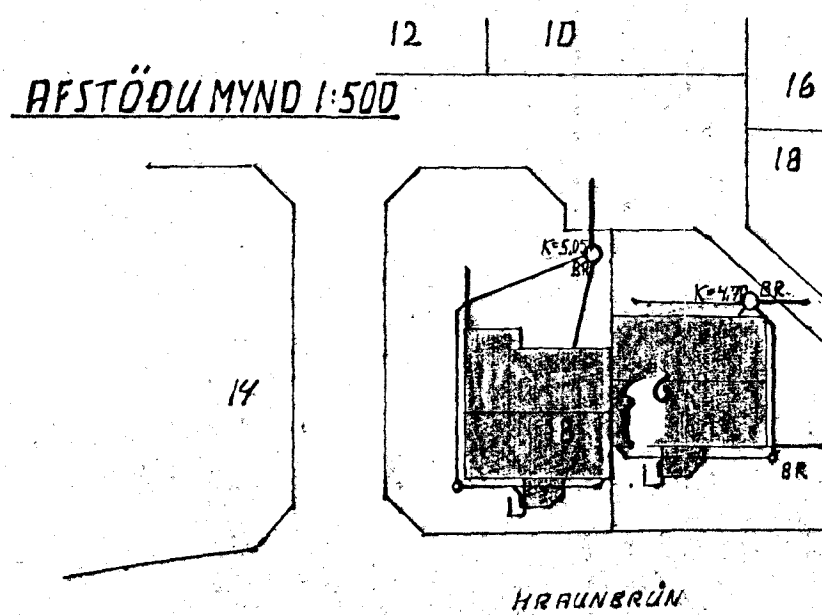


GRUNNMYND 1:50

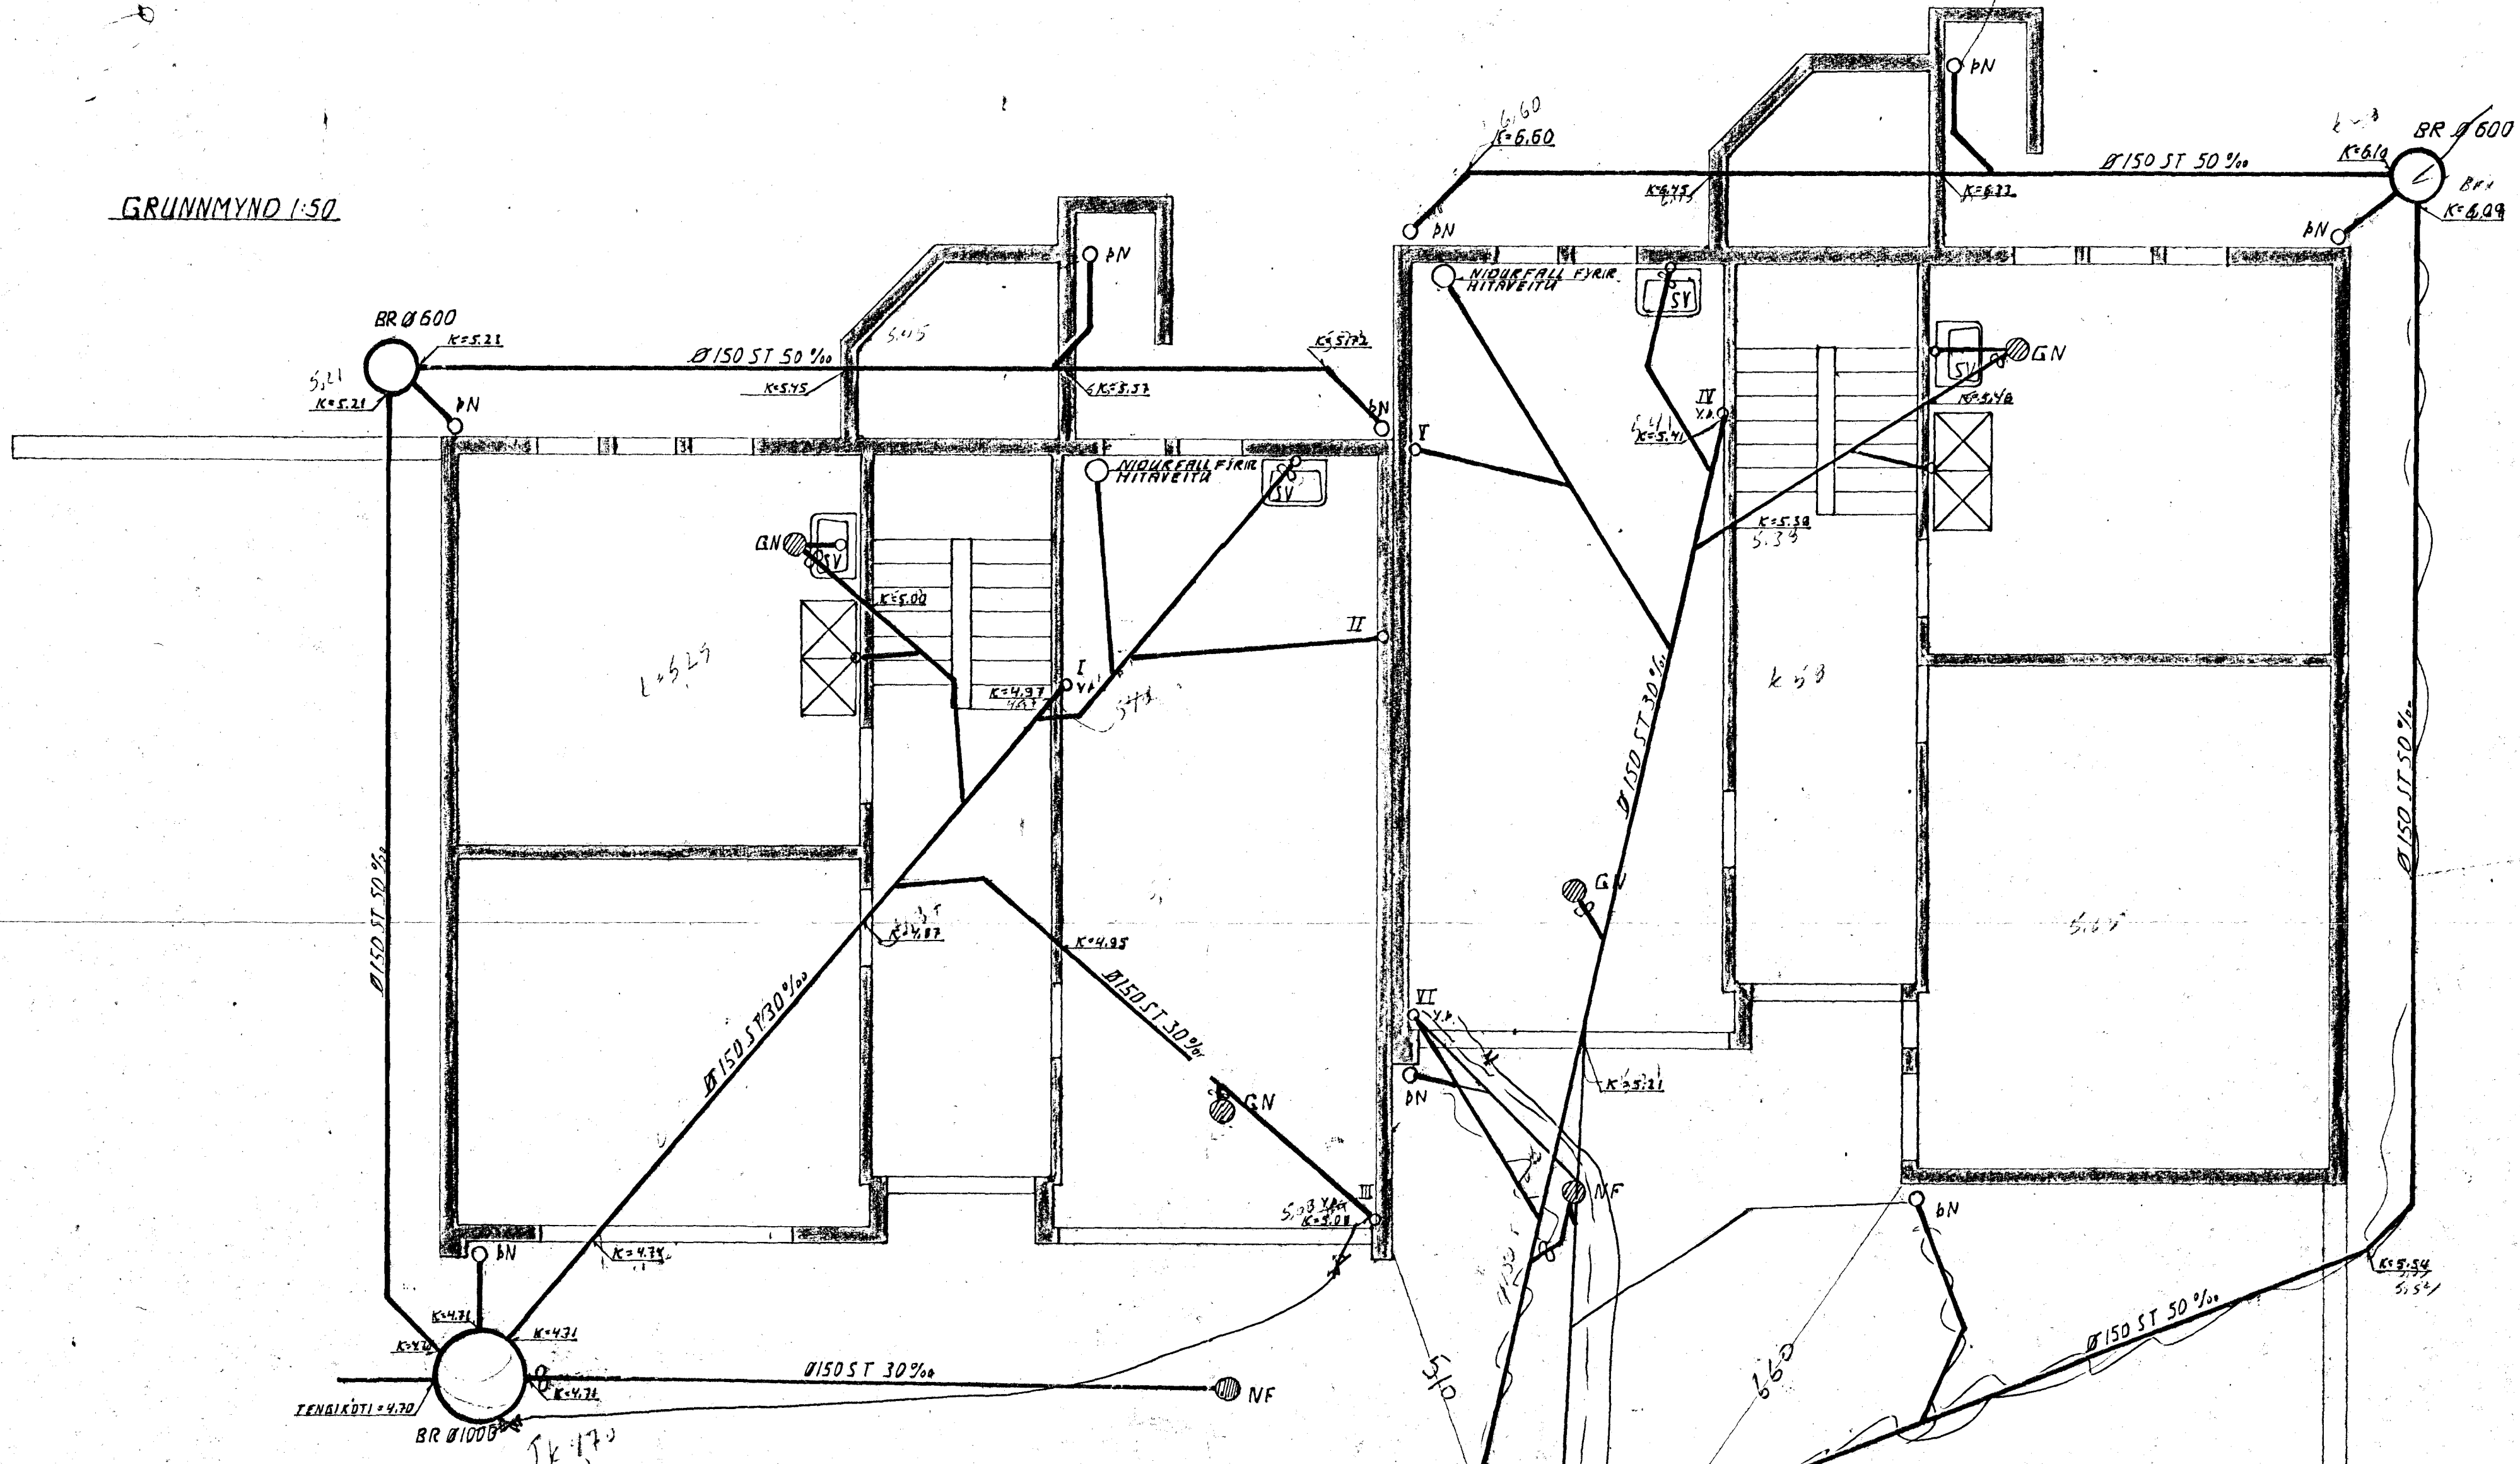

Br. nr.	Dags	Breyting	Hannað	Teiknað	Yfirfarlað
			OKT 81	OKT 81	OKT 81
HRAUNBRÚN 6-8 HAFNARFIRÐI					
FRÆRENNISLISLÖGN					
GRUNNMYND KJALLARA . AFSTÖÐU MYND.					
ÁGÚST KNÚTSSON MTÍ s. 54209			1:50		201
			1:500		