



ÍBUDARHÚS MARKÚSAR JÓNSSONAR
VIÐ ÖNEFNDA GÖTU NR 7 HAFNARFIRÐI

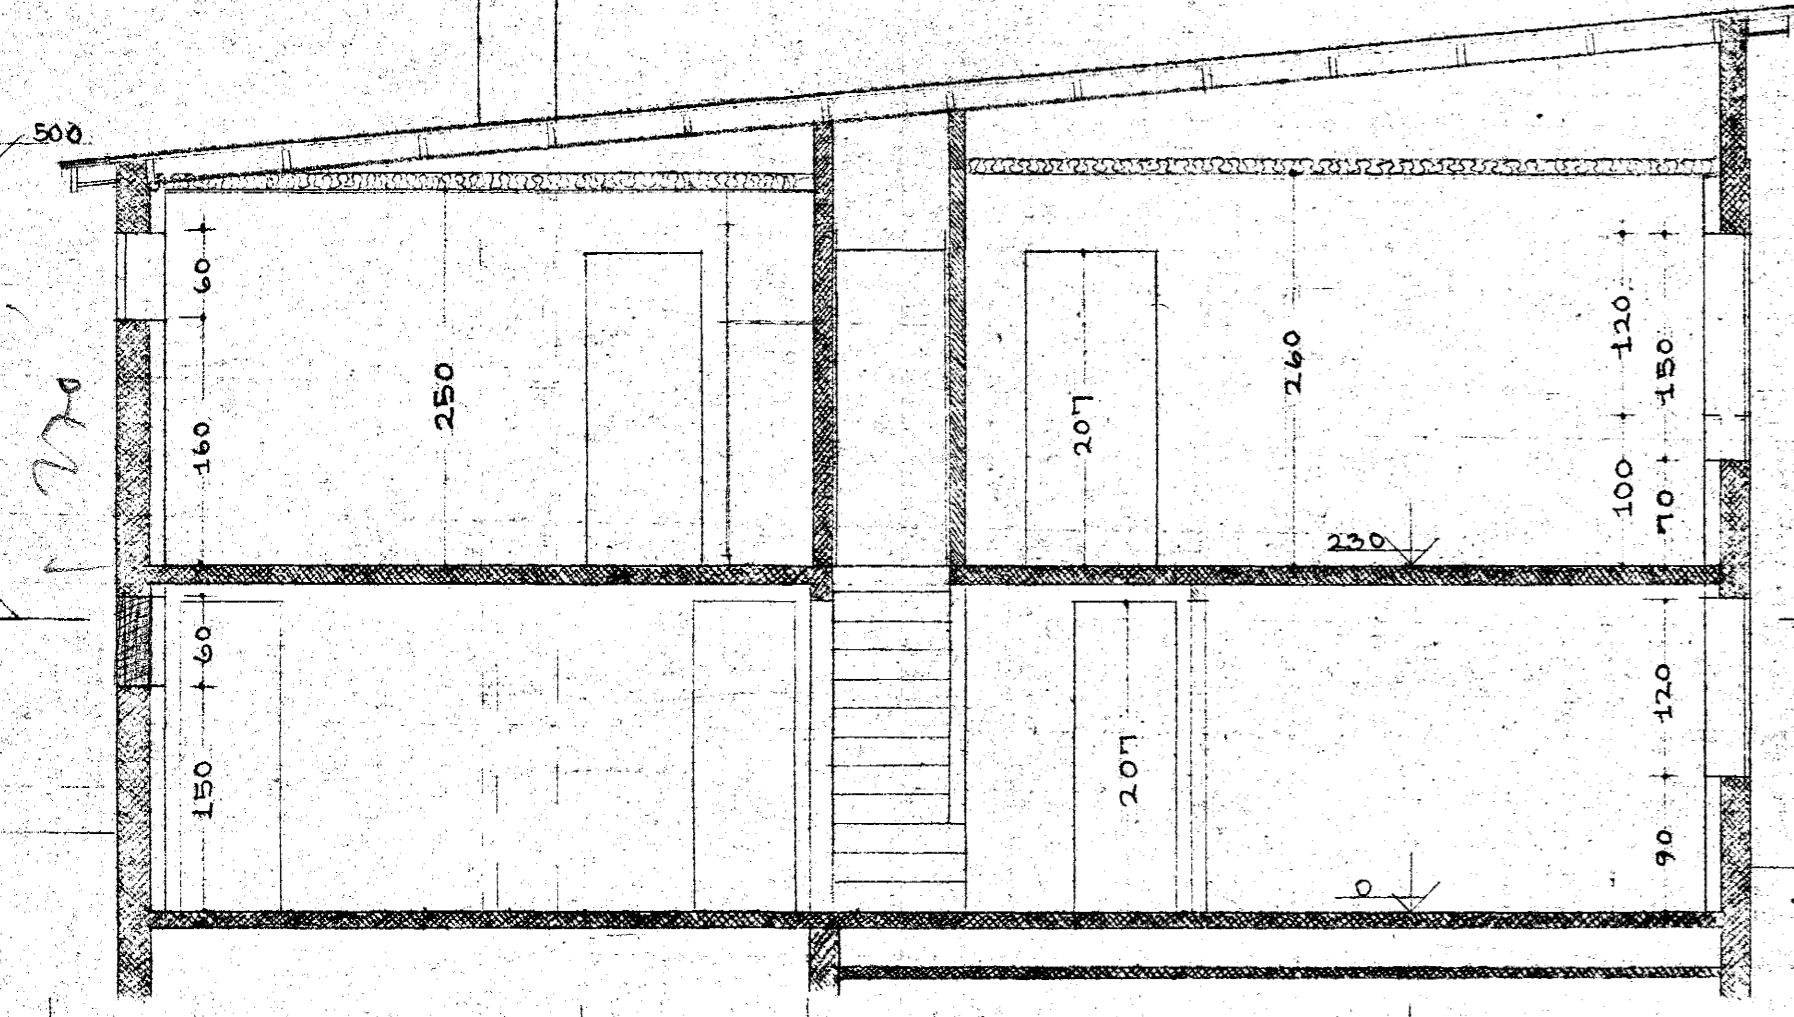




SNID

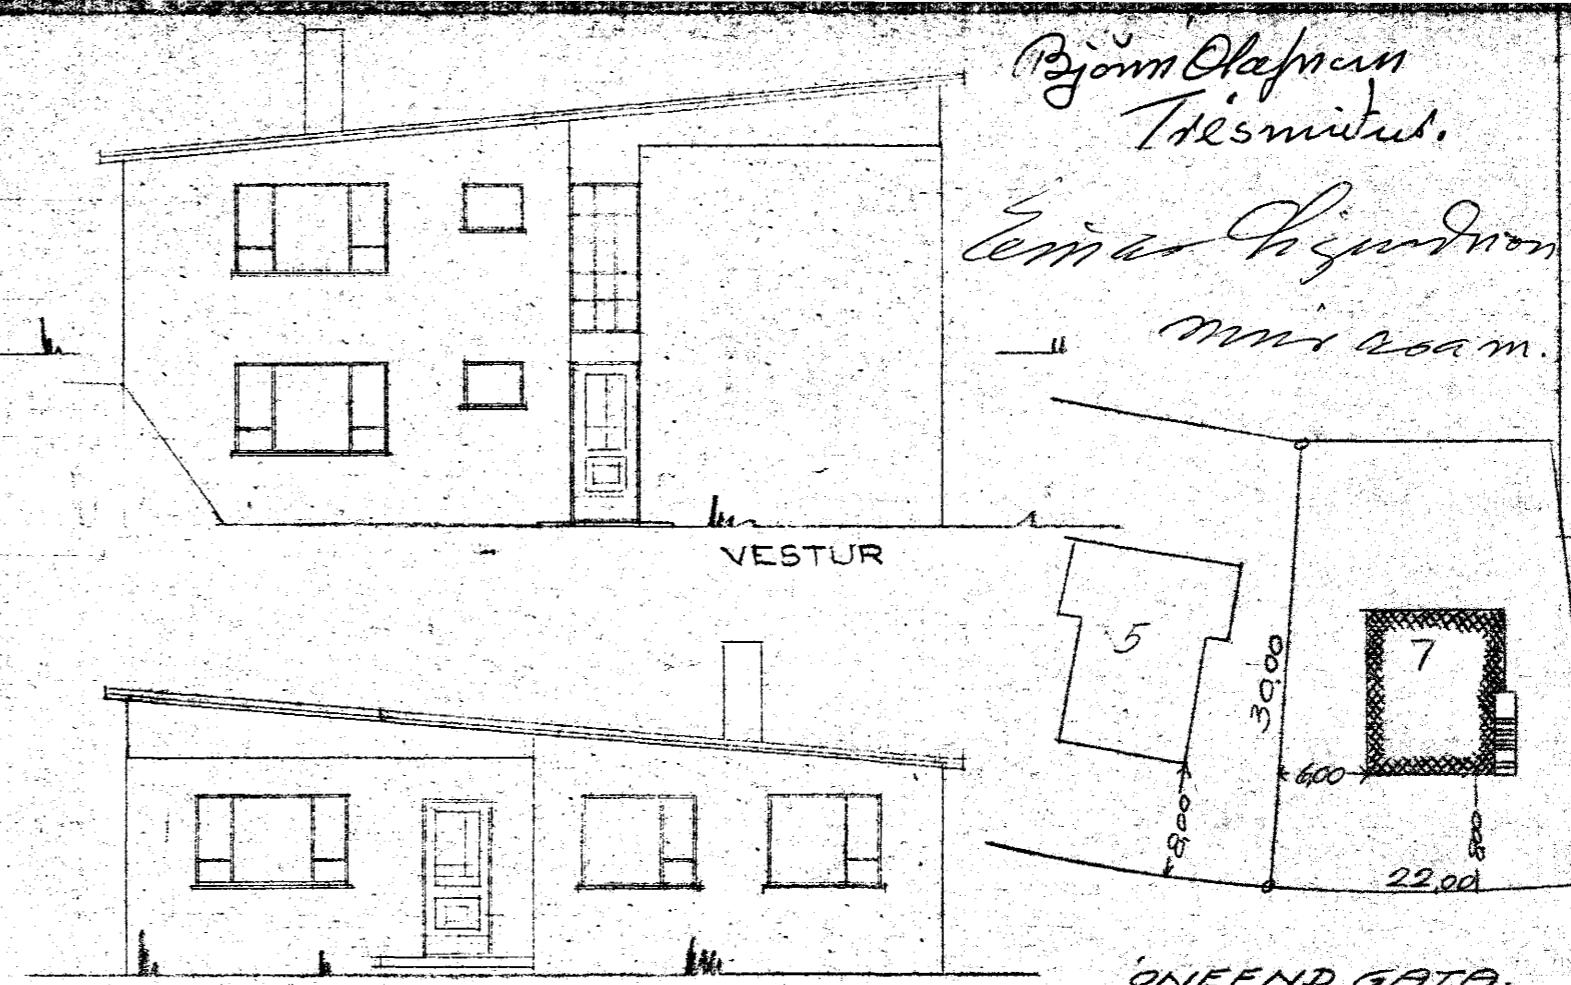

VESTUR


AUSTUR

ÖNEFNDA GATA

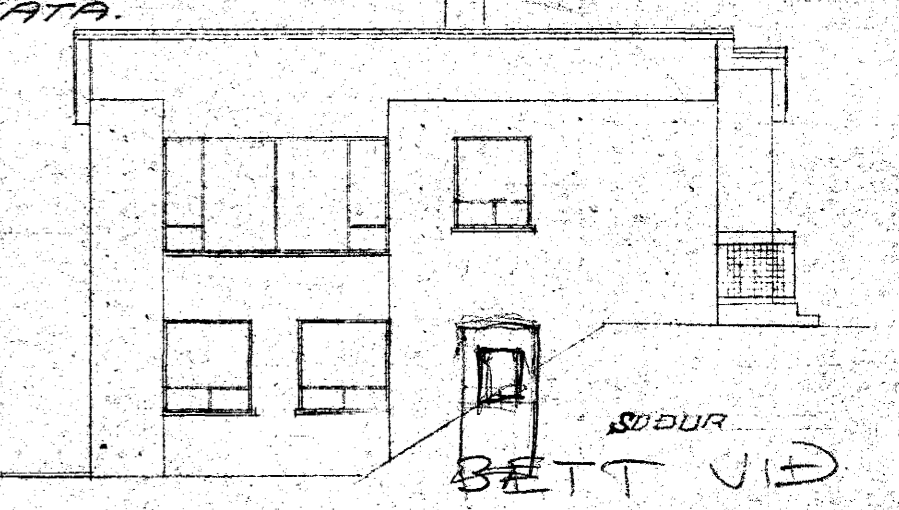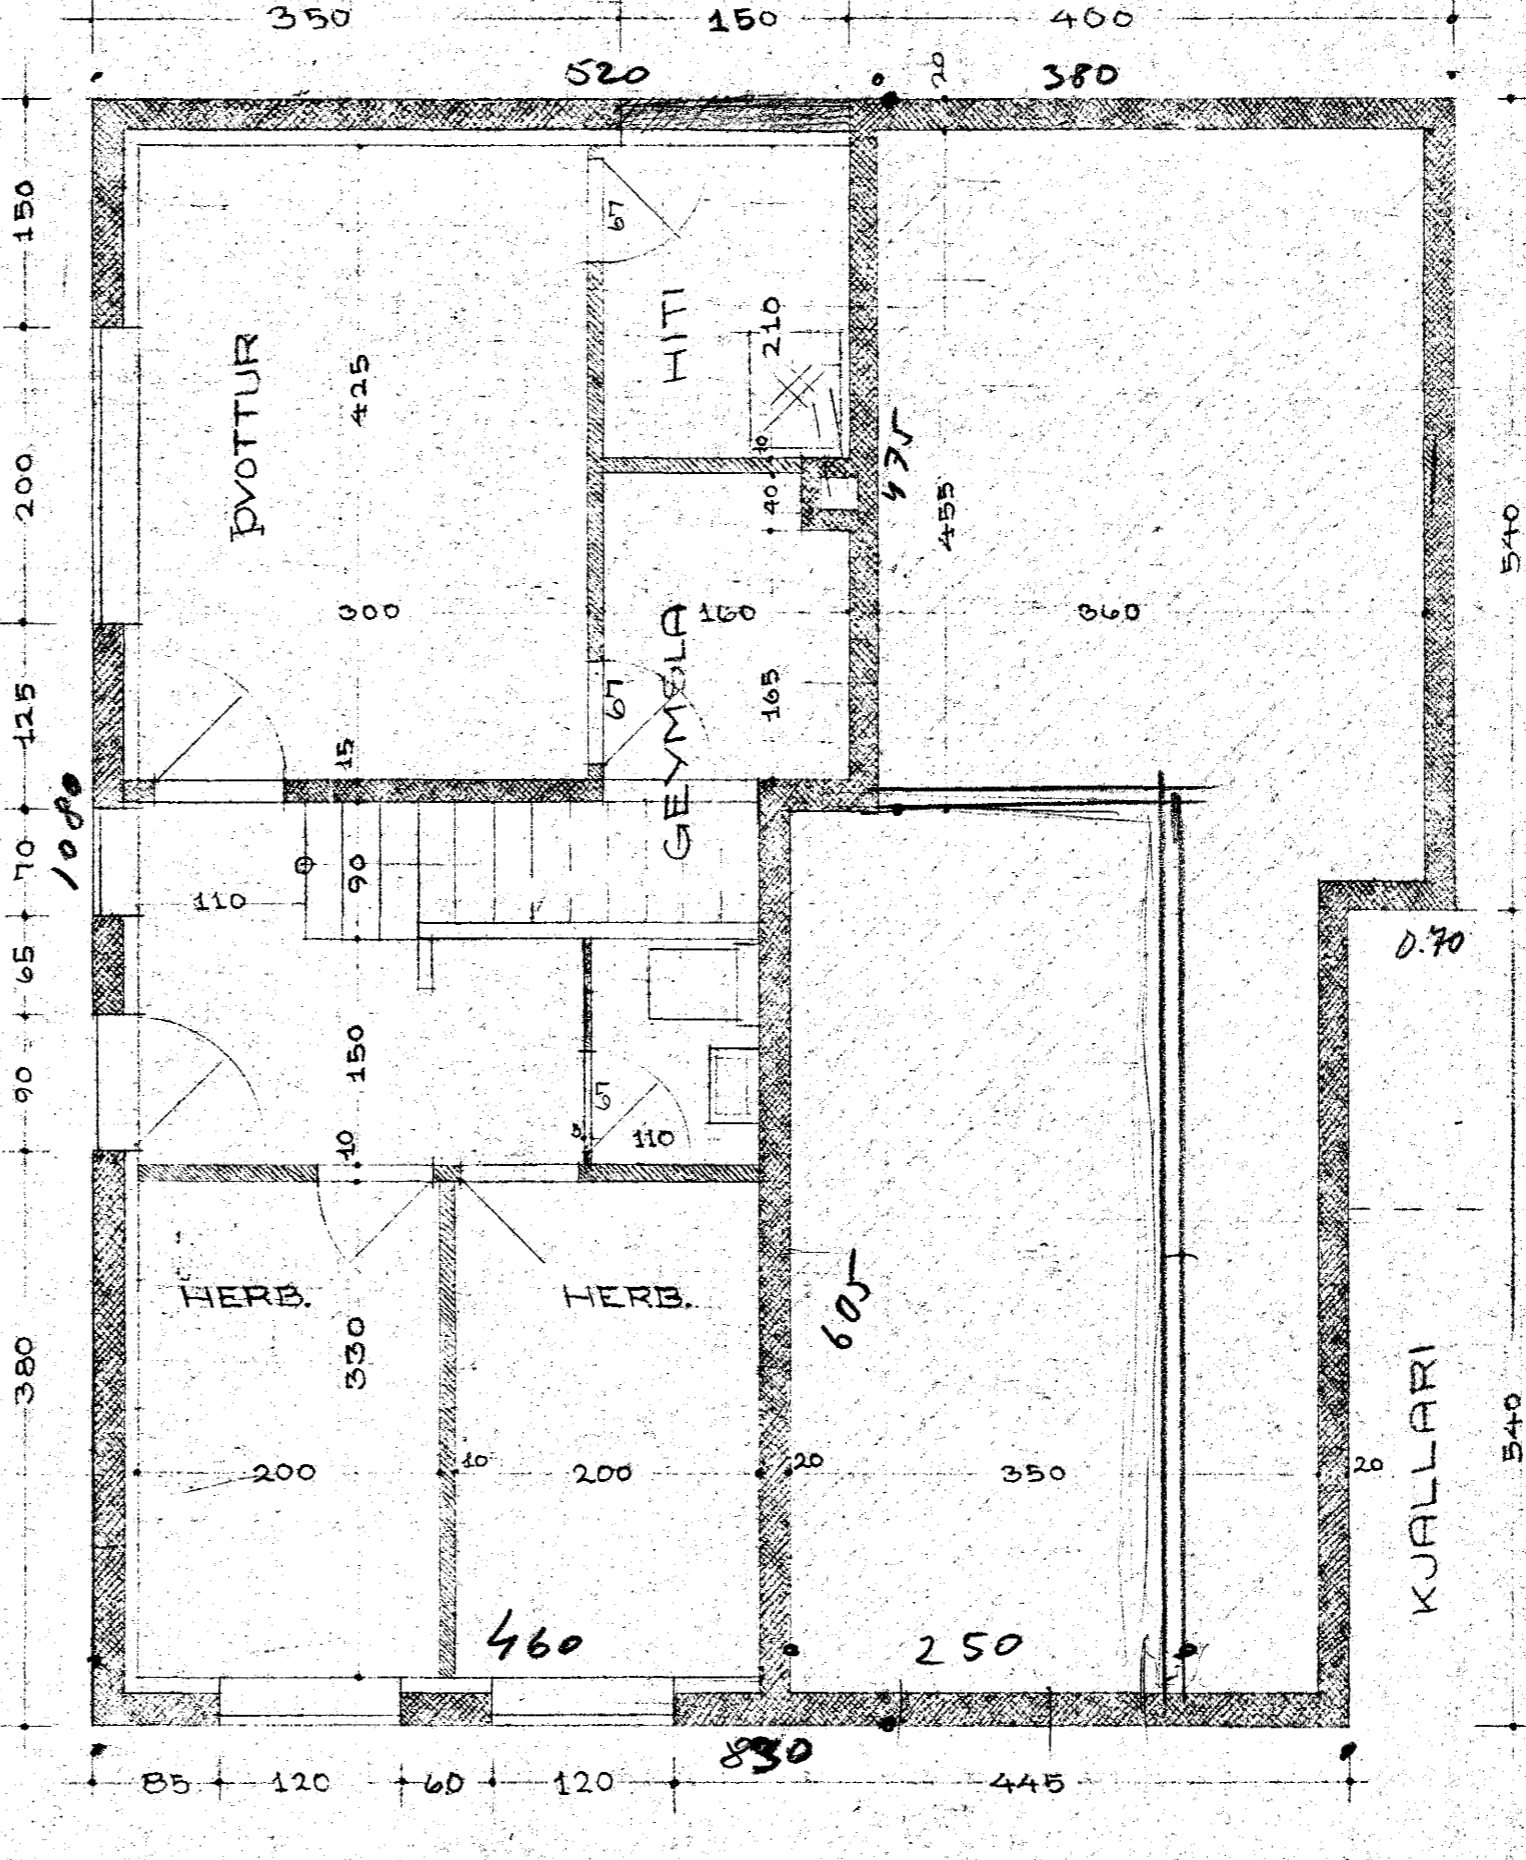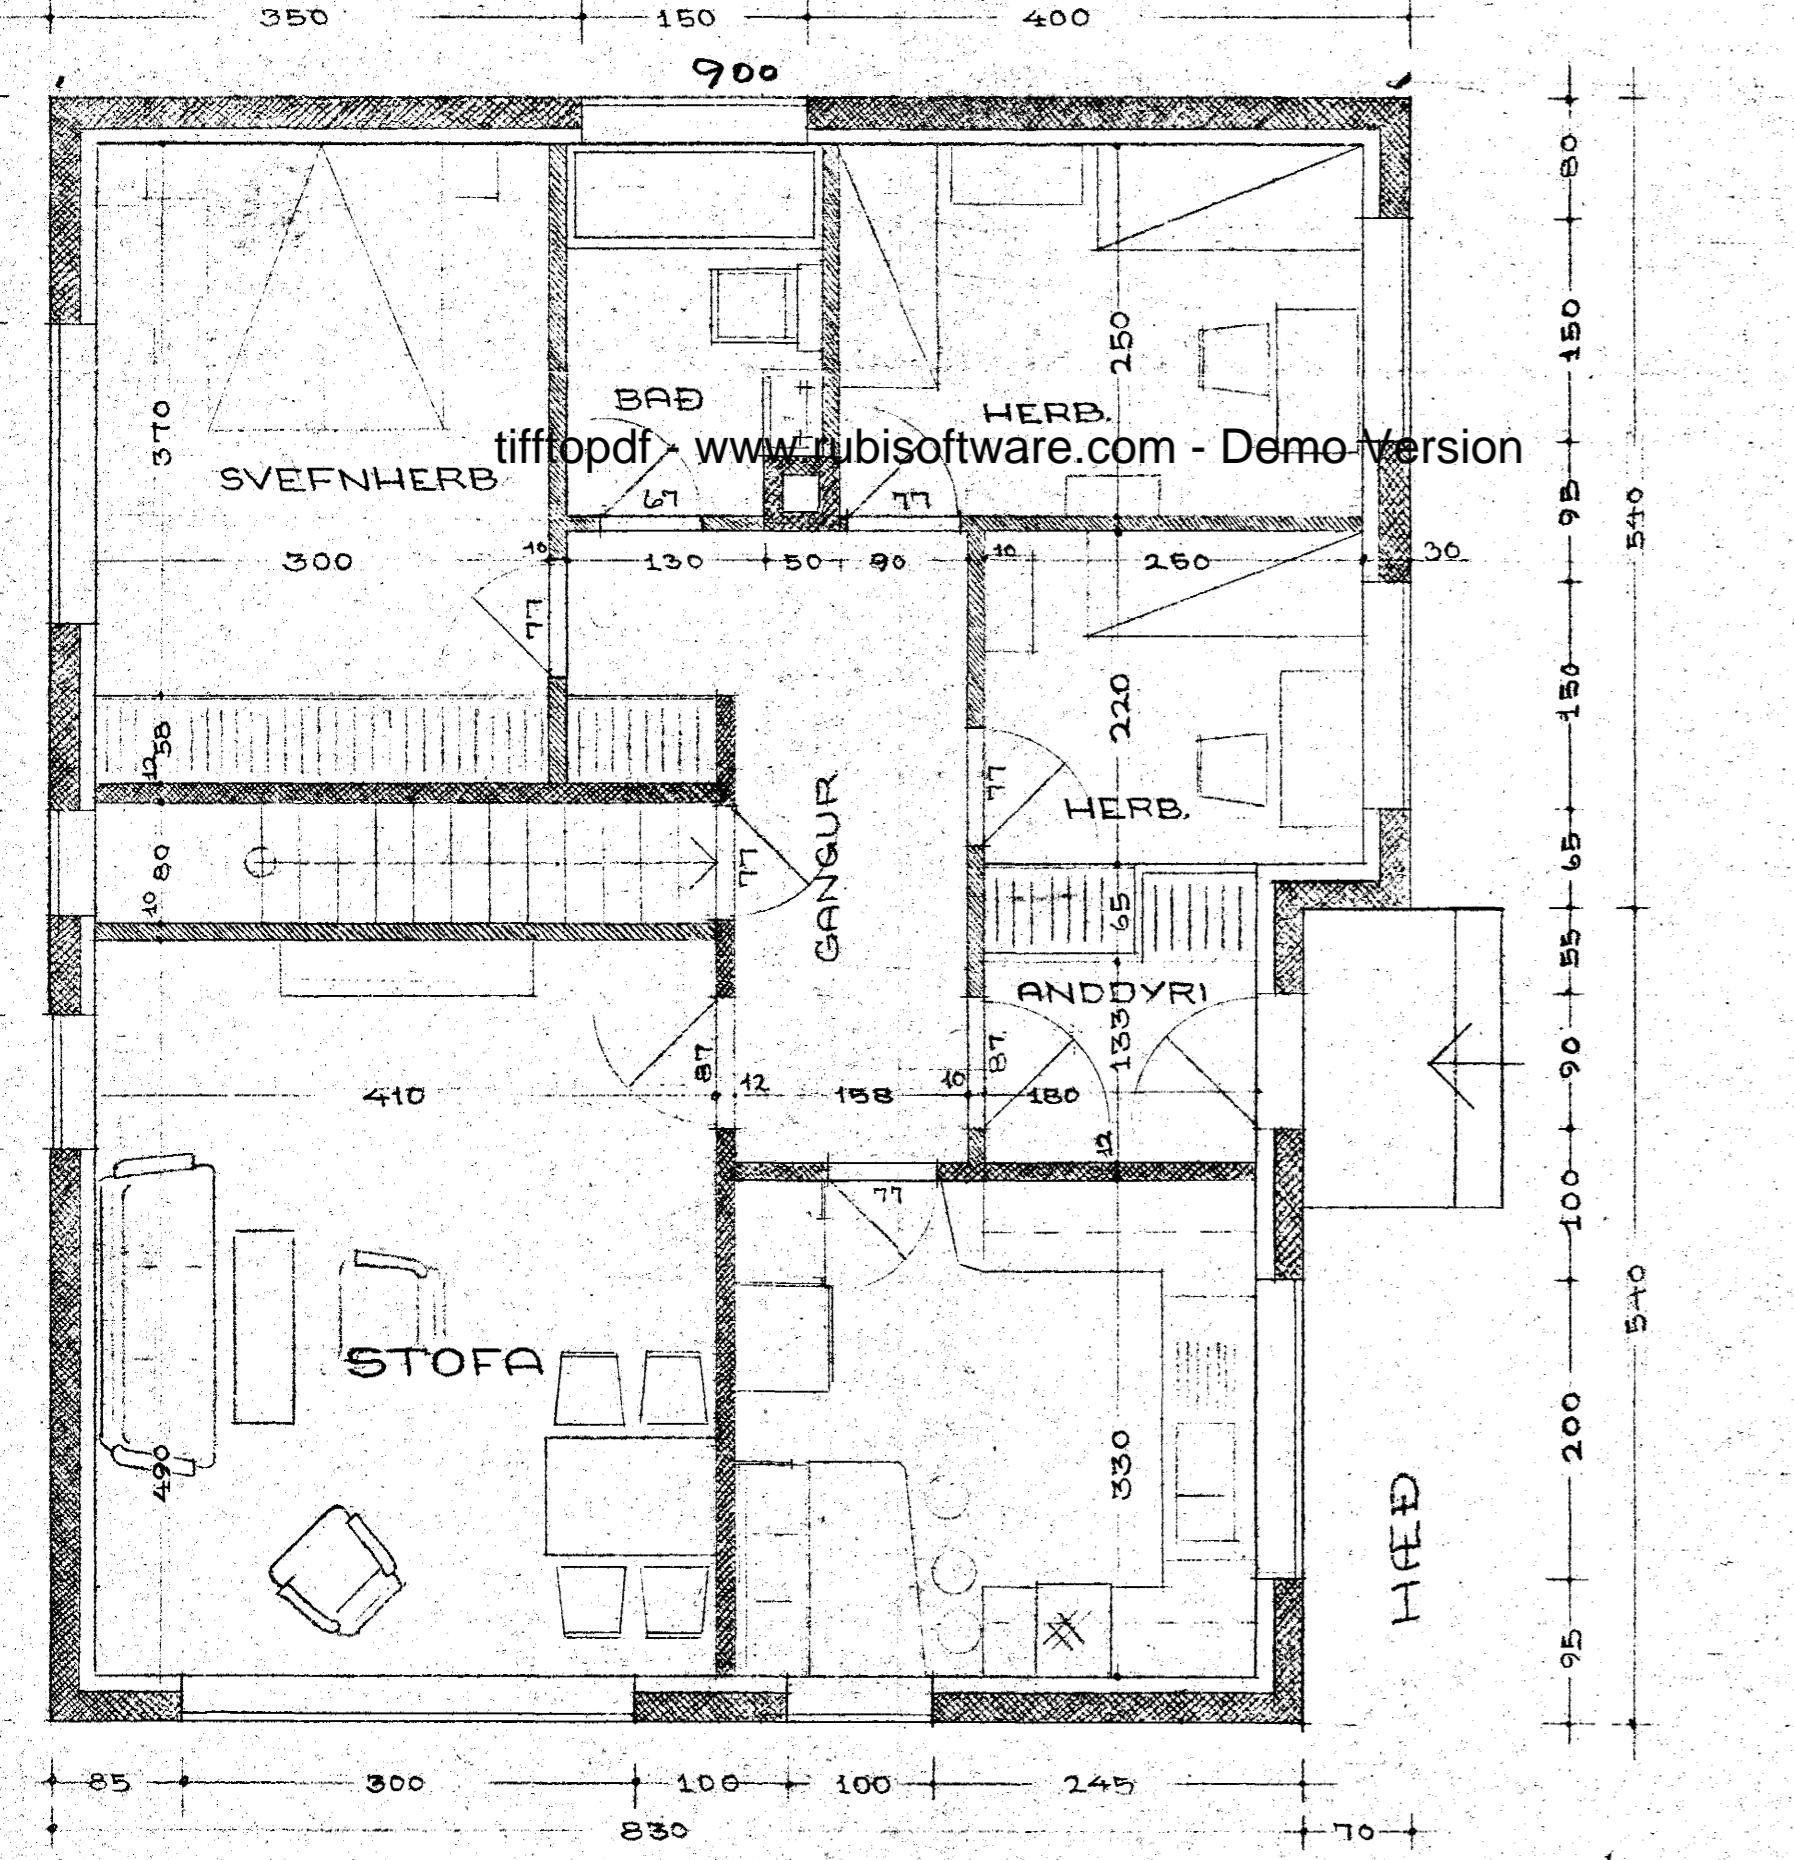

SÖÐUR
BETT VIÐ
GLUGGA

GLUGGA BREYTT Í HURÐ
18/6 1963.

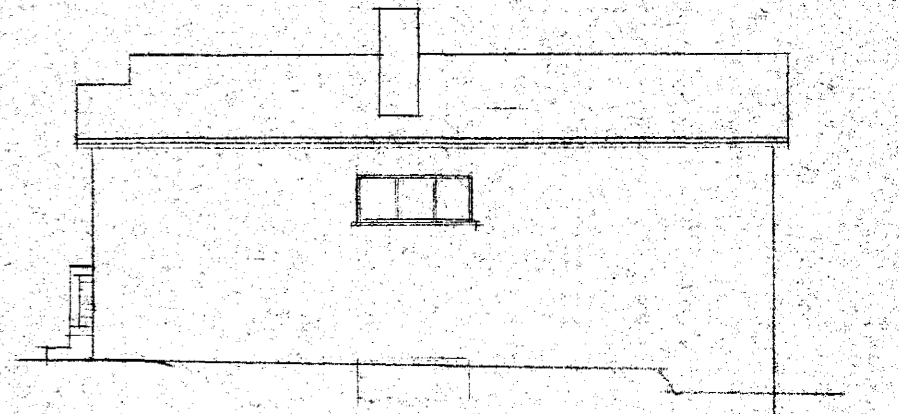

NÖRÐUR
4250-0070.01

HRAUNBRÚN 7

FLATARM. 93,4 M²

~~ÞÓRÓLFSGATA 7~~

HÚSNÆÐISMÁLASTOFNUN RIKISINS.		
EINBYLISHÚS.		VERK
VENK- SVIÐ	GRUNNMYND OG SNID M=1:50	NR. 20
	UTLITSM. M=1:100	BLAÐ NR 1
DAGS	MARS 1959	
ARK.	Karlólfur Karlólfsson	
TEIKN	Gj. P. Halldórsson	