



Samþykkt á fundi bygginga-
nefndar þ. 9.10.1986
BYGGINGAFULLTRÚINN
Í HAFNARFIRÐI
Eldur Hvat

Þórir Jóhannesson
Reykjavíkarsveg 35A
Samþykkt


Simborg S. Sigurðsson
Hraunlavannsi t.
nr. 2326-5591
Samþykkt.

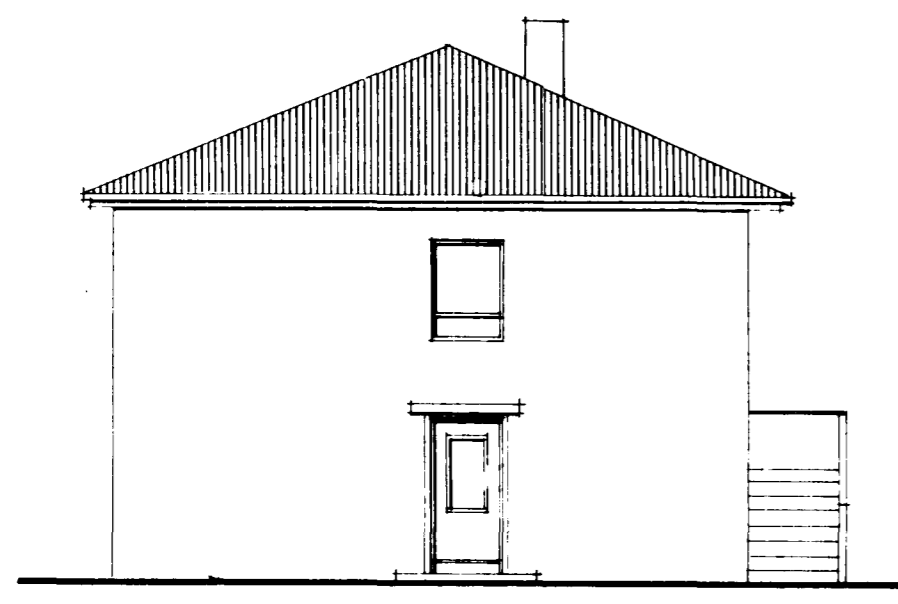

norður

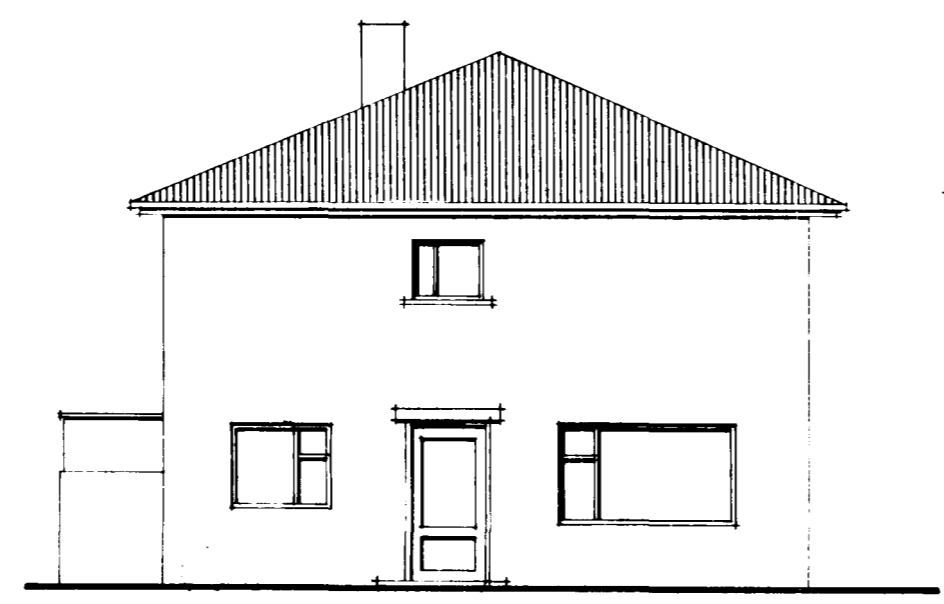


suður

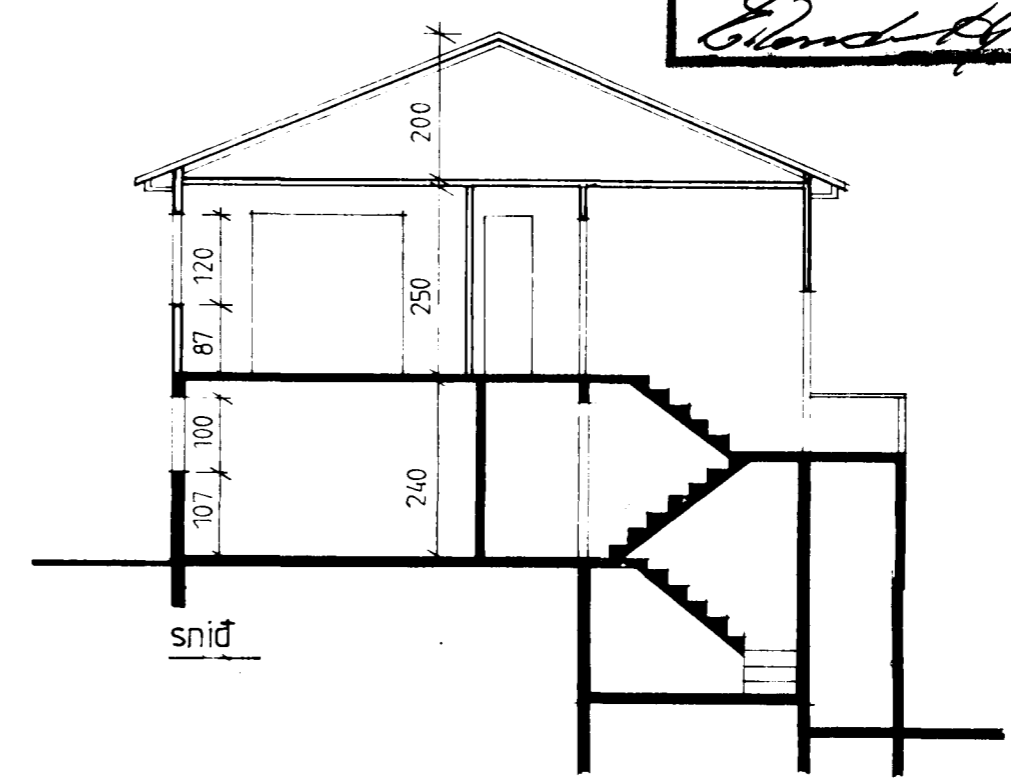


sníð




austur

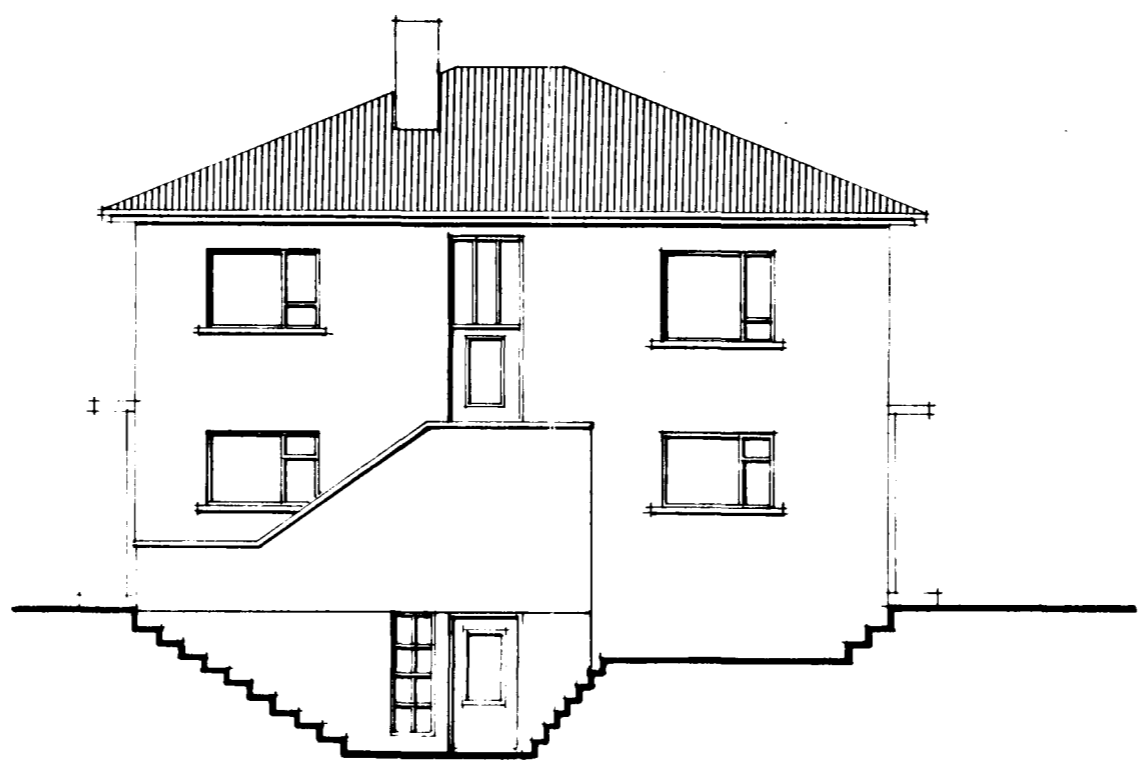


vestur

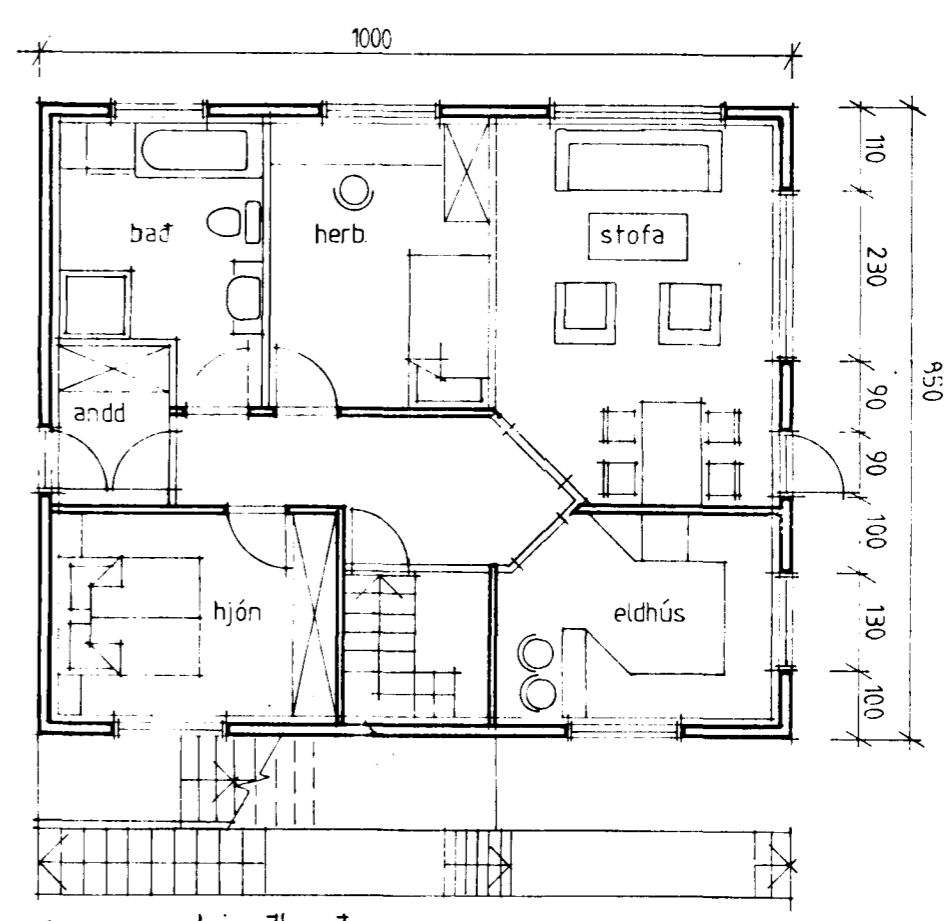

grunnmynd jarðhæðar

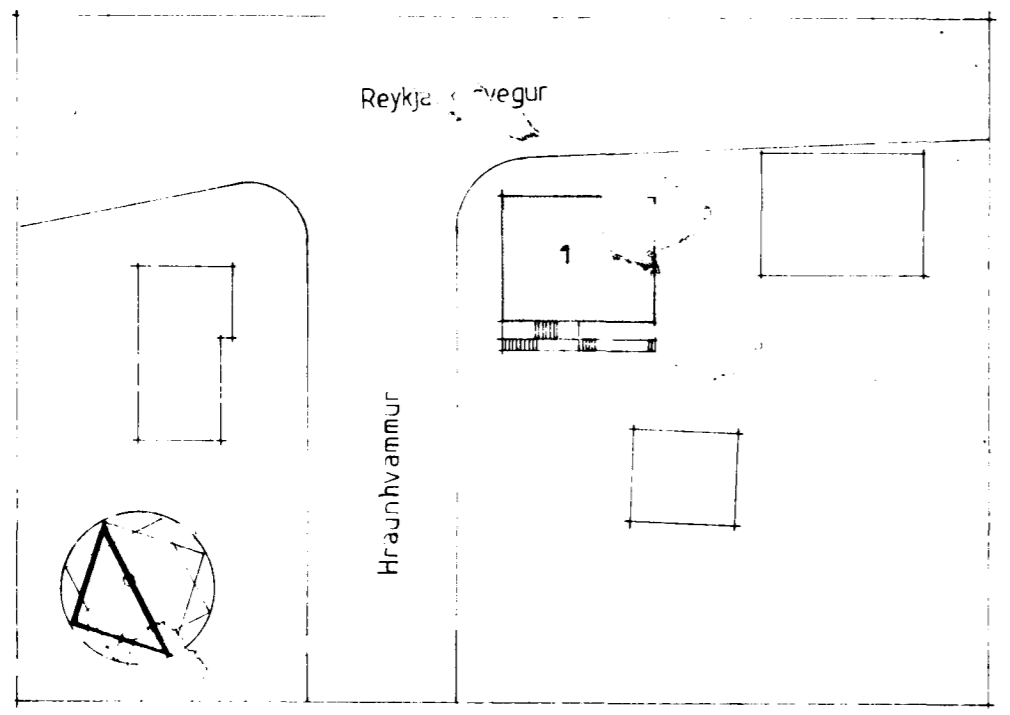

afstaðamynd 1:500

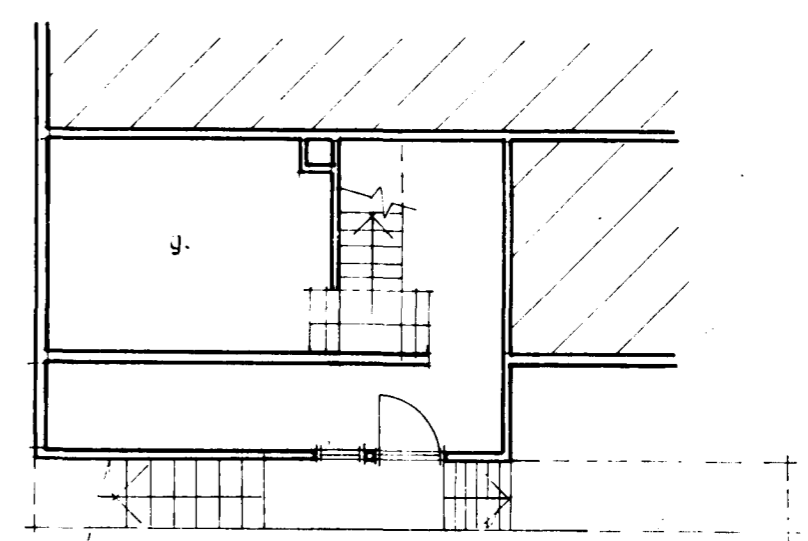

kjallari

Einar Ingimarsson arkitekt, Menntaustofa BILDshöfða 18, 112 Reykjavík, sími: 672 772

verkefni:
Hraunhvamur 1, Hafnarfirdi.

teikning:
bætt við gluggum á suðurhlíð jarðhæðar

kvarði: 1:100 1:500

js/unnið:
júl 1986 E.I. NÚ.M.

Rbr.FB: | | | | |