




Samþykkt á fundi bygginga-
nefndar þ. 18/9. 1986
BYGGINGAVALFRÓMIN
Í HAFNARFIRÐI
E. Þorvaldur Gíslason

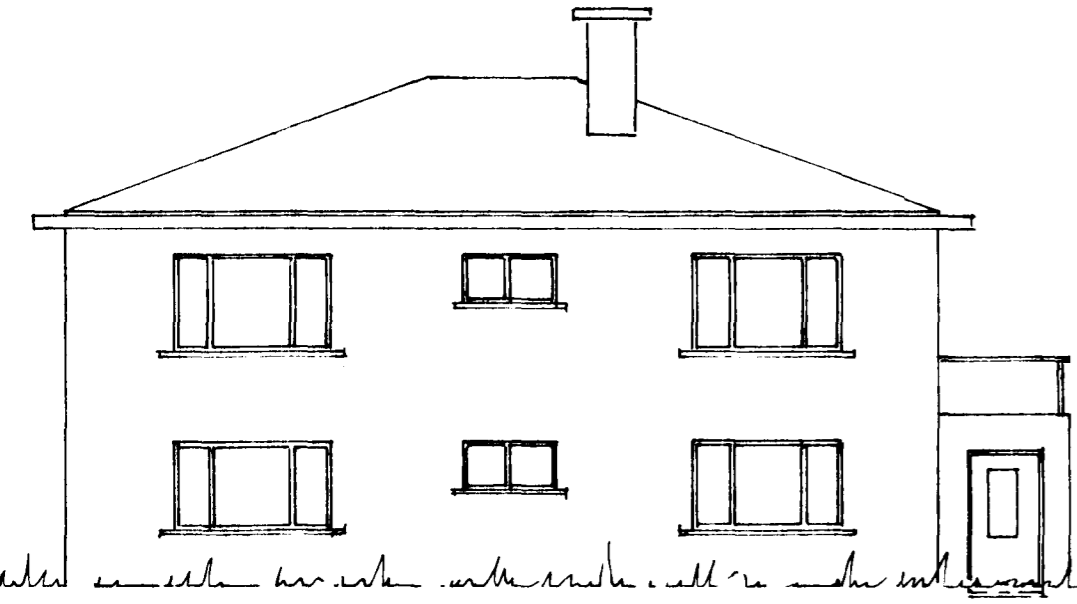


NORÐUR

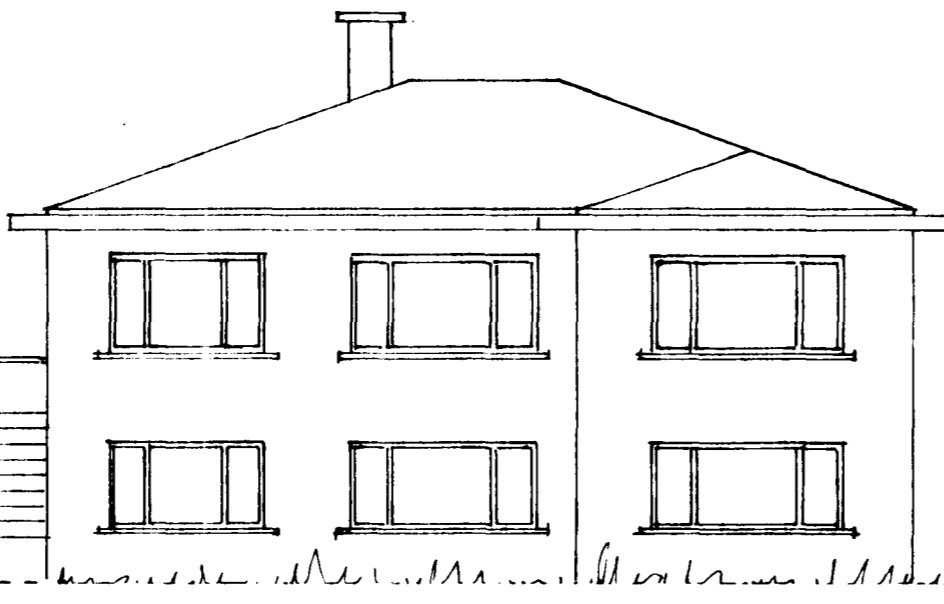

SUÐUR

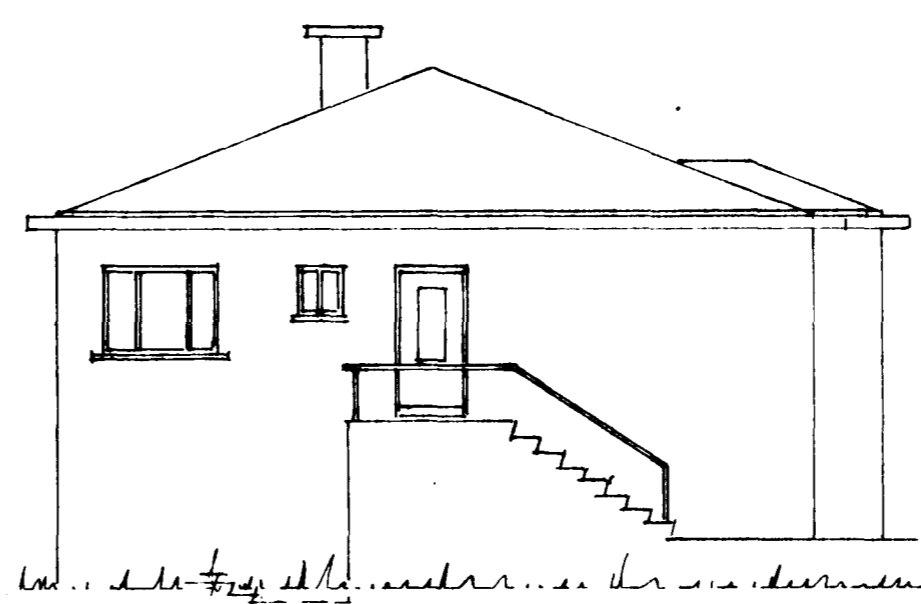


VESTUR

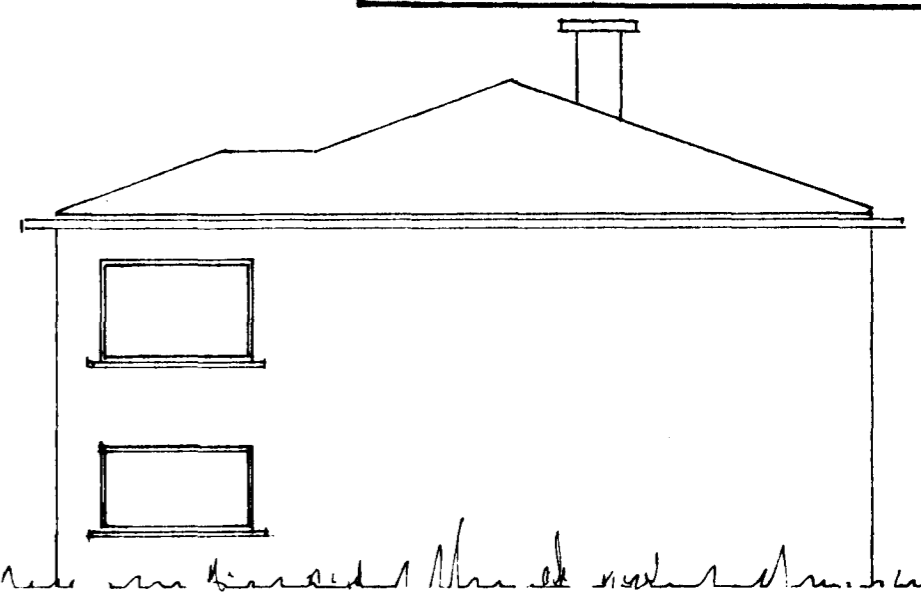


AUSTUR


FYRIR BREYTINGU
EFTIR BREYTINGU

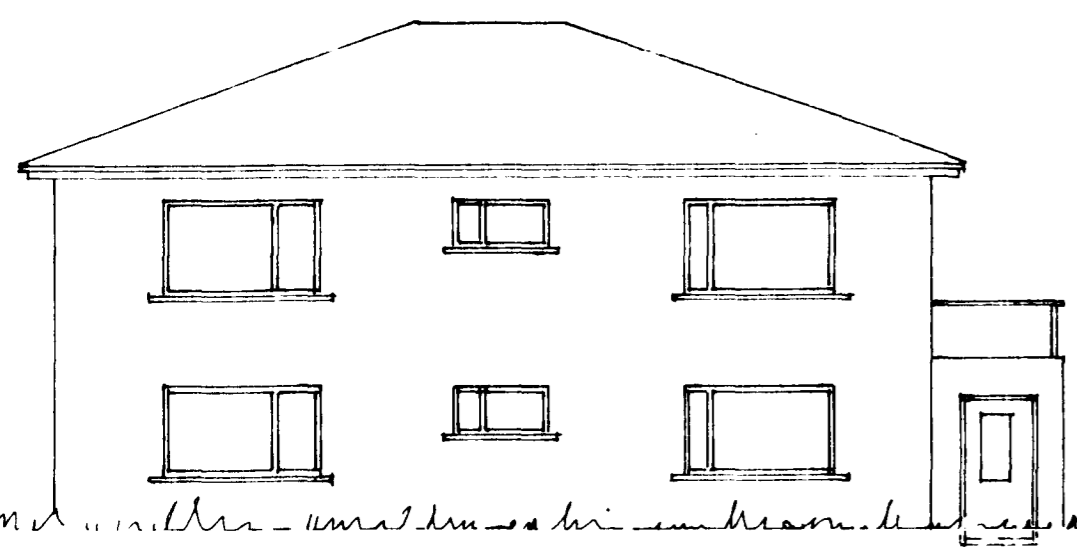


NORÐUR

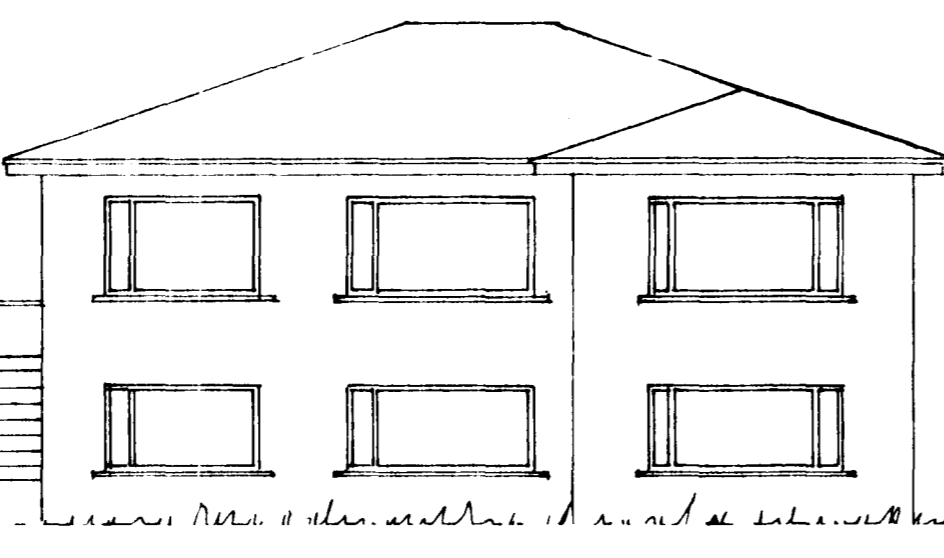

SUÐUR

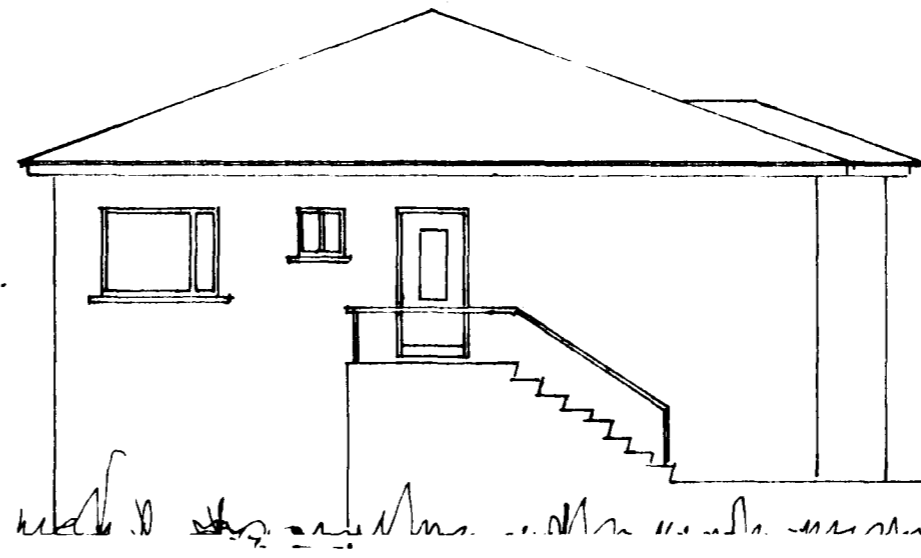

VESTUR

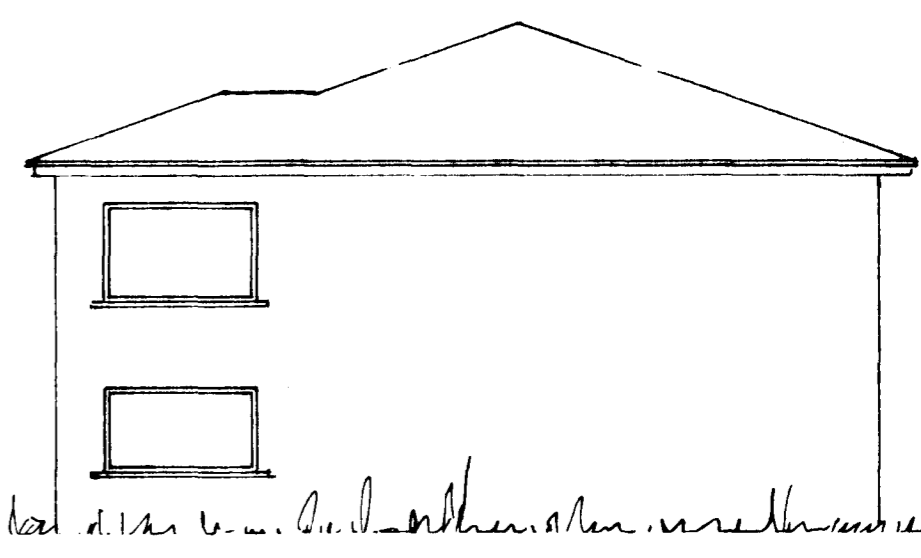

AUSTUR

HRAUNHVAMMUR 2
GLUGGABREYTING
ÞAKBREYTING
ÚTLIT 1:100
af afmáttirði 8. sept. 1986
E. Þorvaldur Gíslason