

Samþykkt á fundi bygginga-  
nefndar þ. 7. 7. 1976  
BYGGINGAFULLTRÚINN  
Í HAFNAFIRÐI  
*S. Sigurðsson*




SUÐUR




NORÐUR

FYRIR BREYTINGU  
EFTIR BREYTINGU

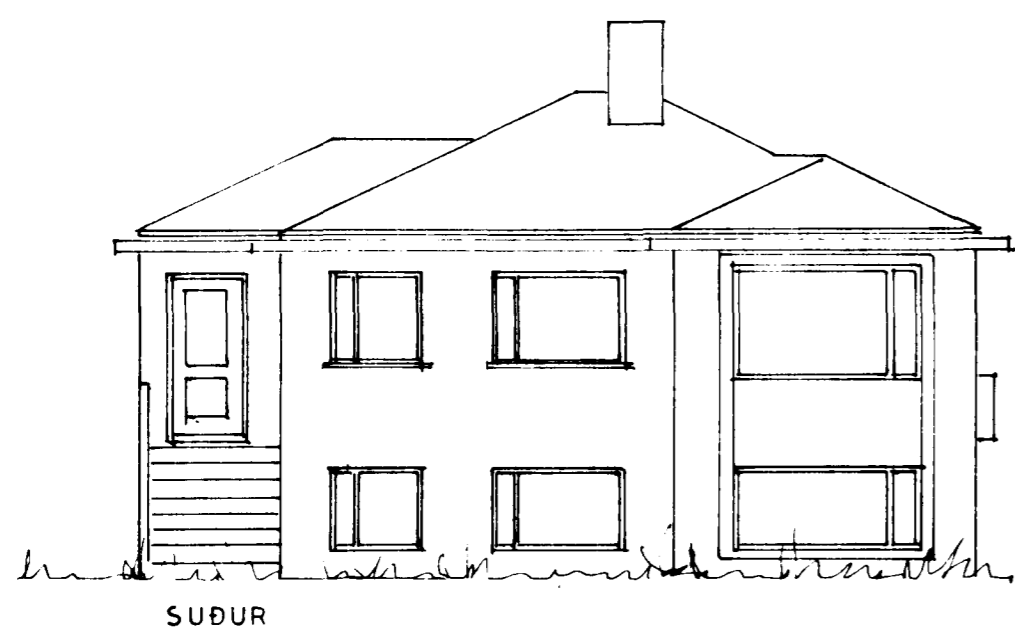

SUÐUR

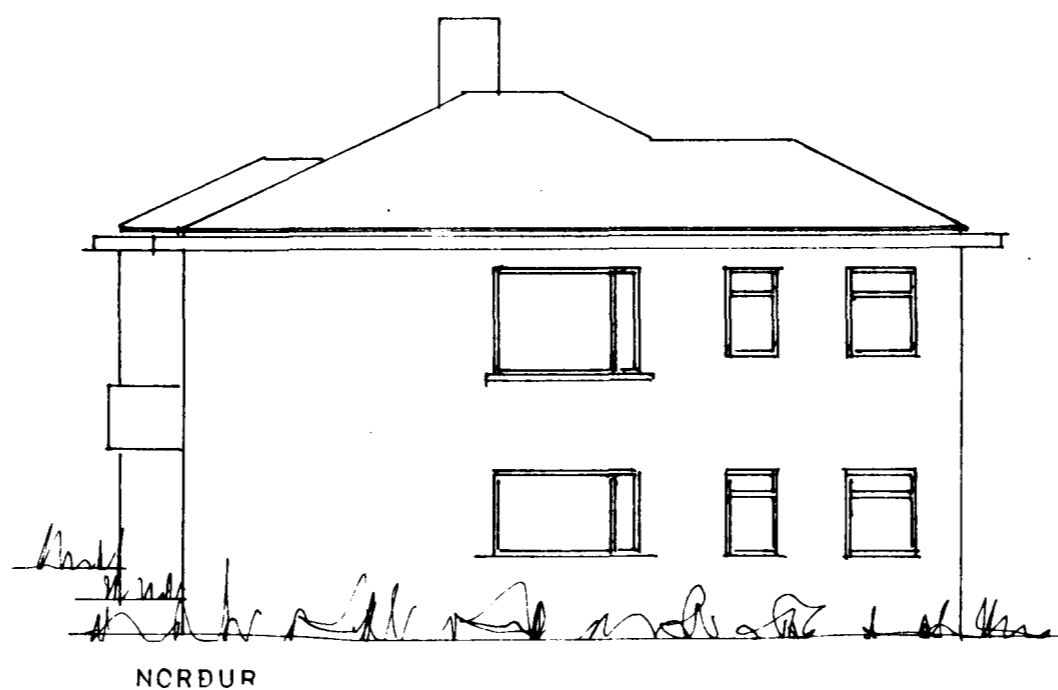

NORÐUR

HRAUNHVAMMUR NR 4

GLUGGA BREYTING

ÚTLIT 1:100

Hafnarbirti í júlí '76  
*S. Sigurðsson*

TEI:KN