


Hús við Hraunkamb nr. 1

Breyting - kvistar og viðbygging

1:100


Þjórn Ólafsson trésmíður

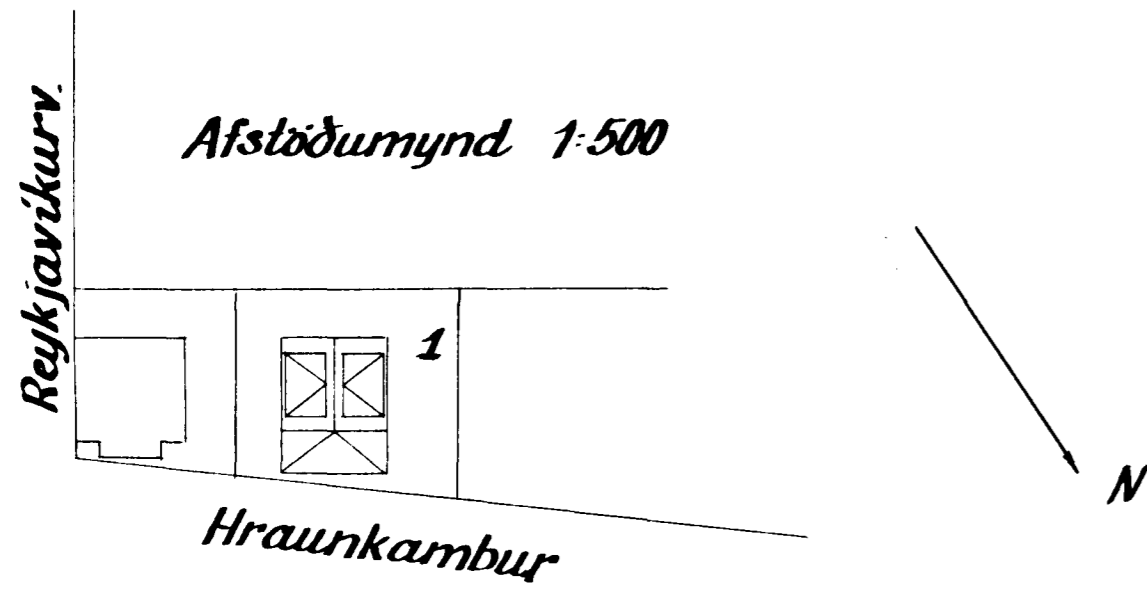


Súðaustur




Norðvestur

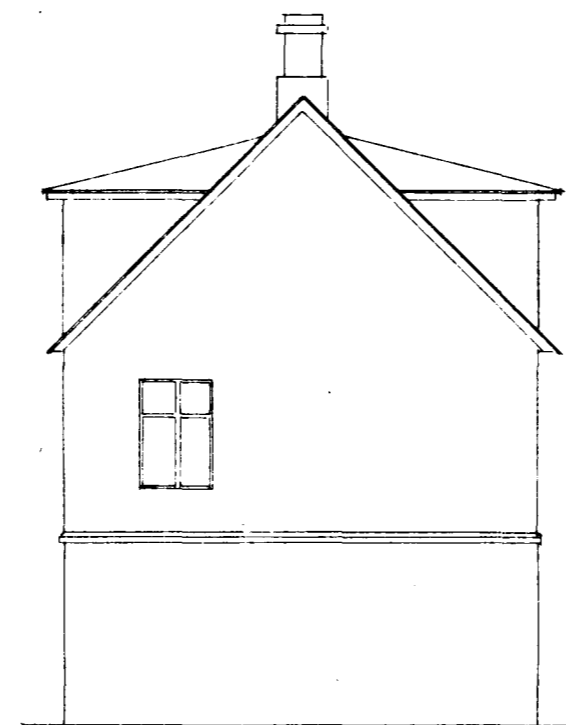


Súðvestur

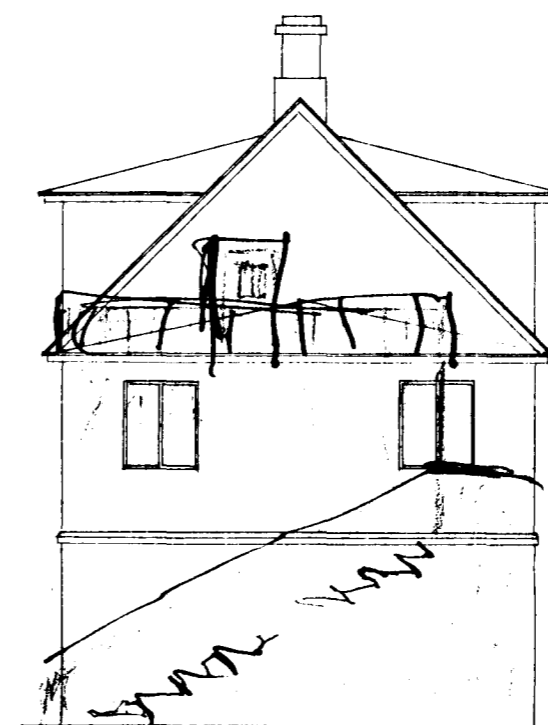


Norðaustur

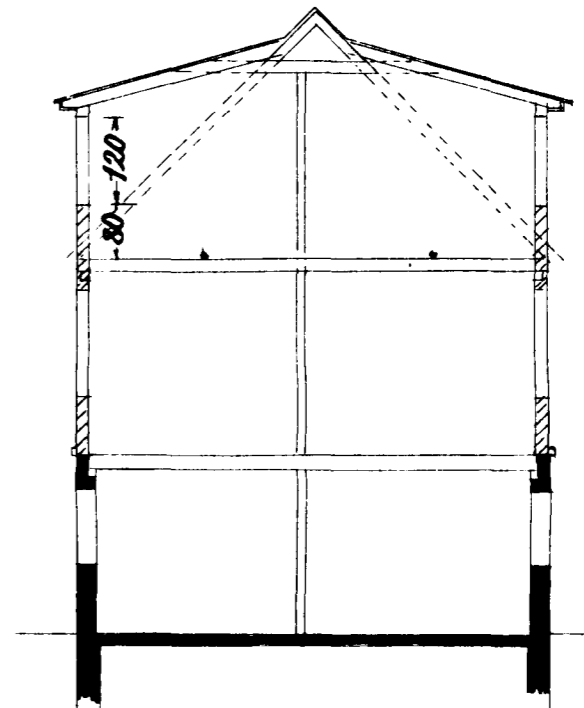


Þverskurður

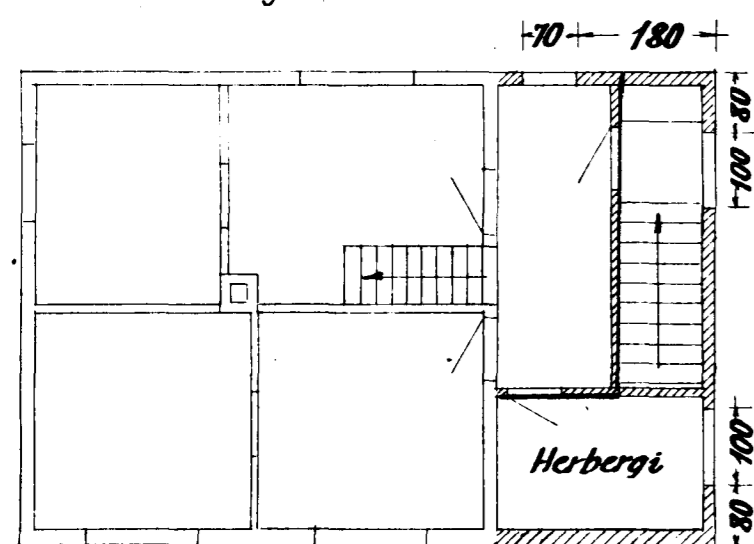

1. hæð

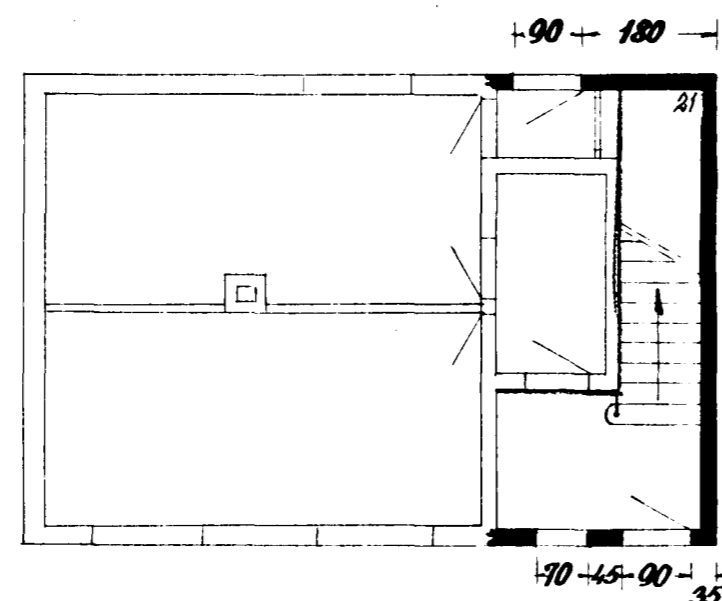

Kjallari

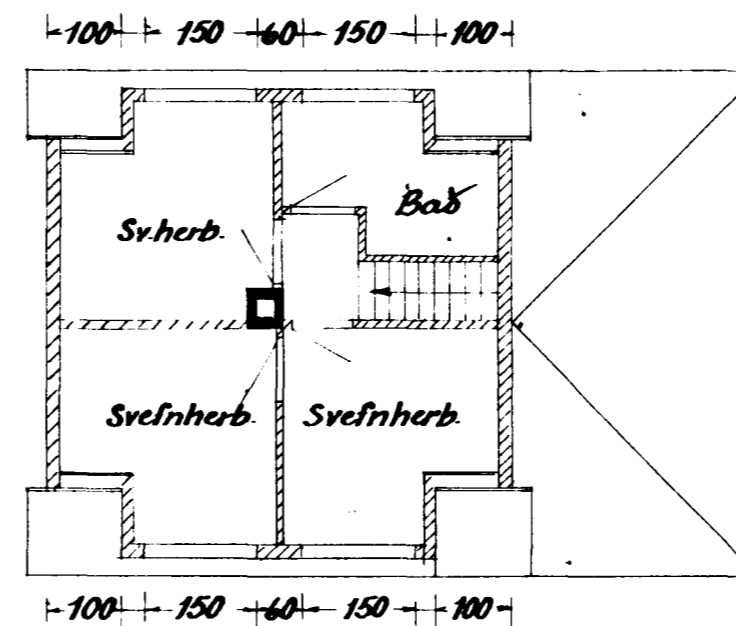

Þakhoð

Hafnarf. í maí 1954

Sig. P. Ólafsson