


*KJP*




SA HLIÐ

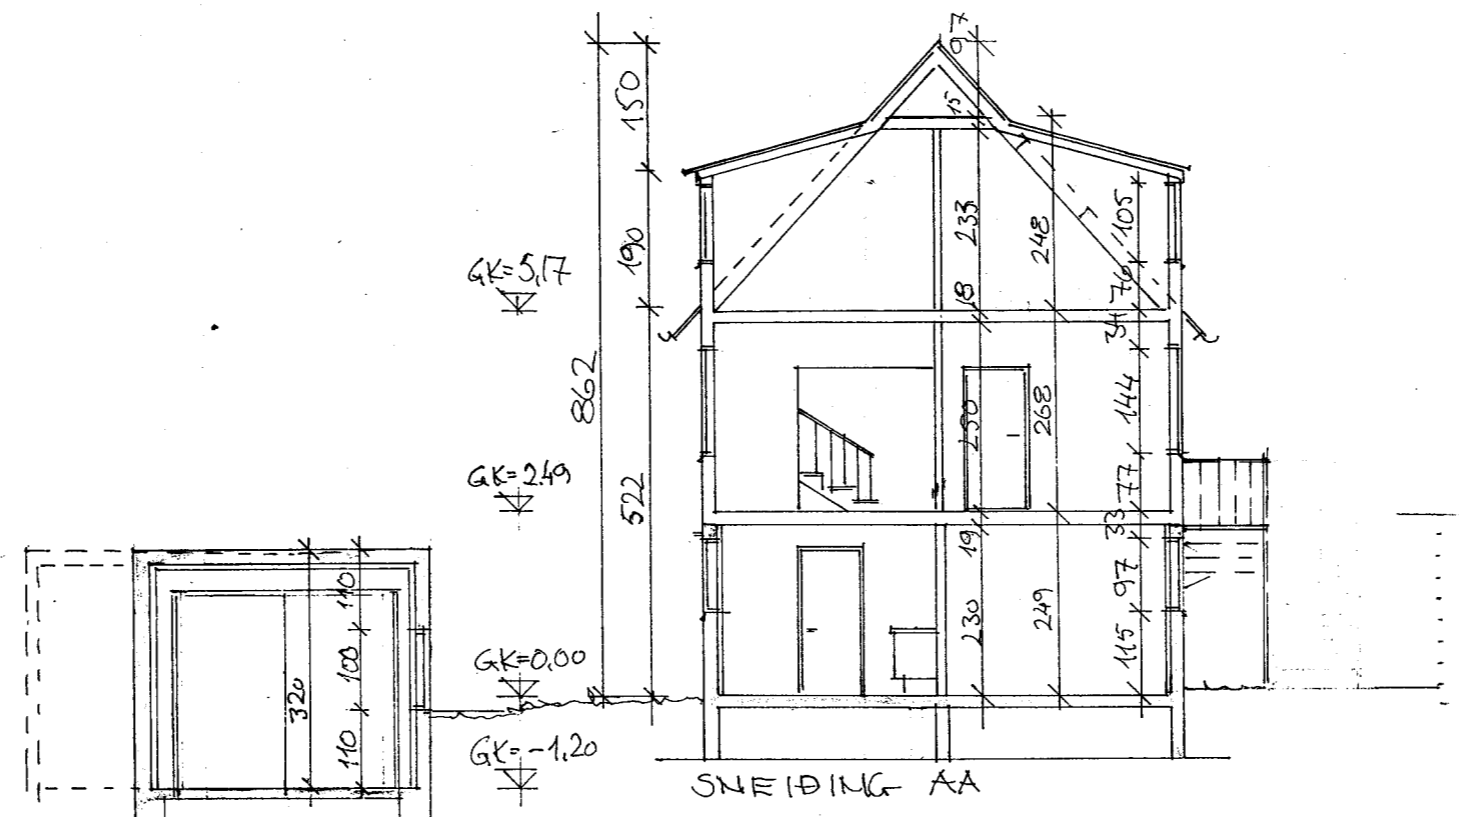

SNÆIDING-AA




N-V HLIÐ

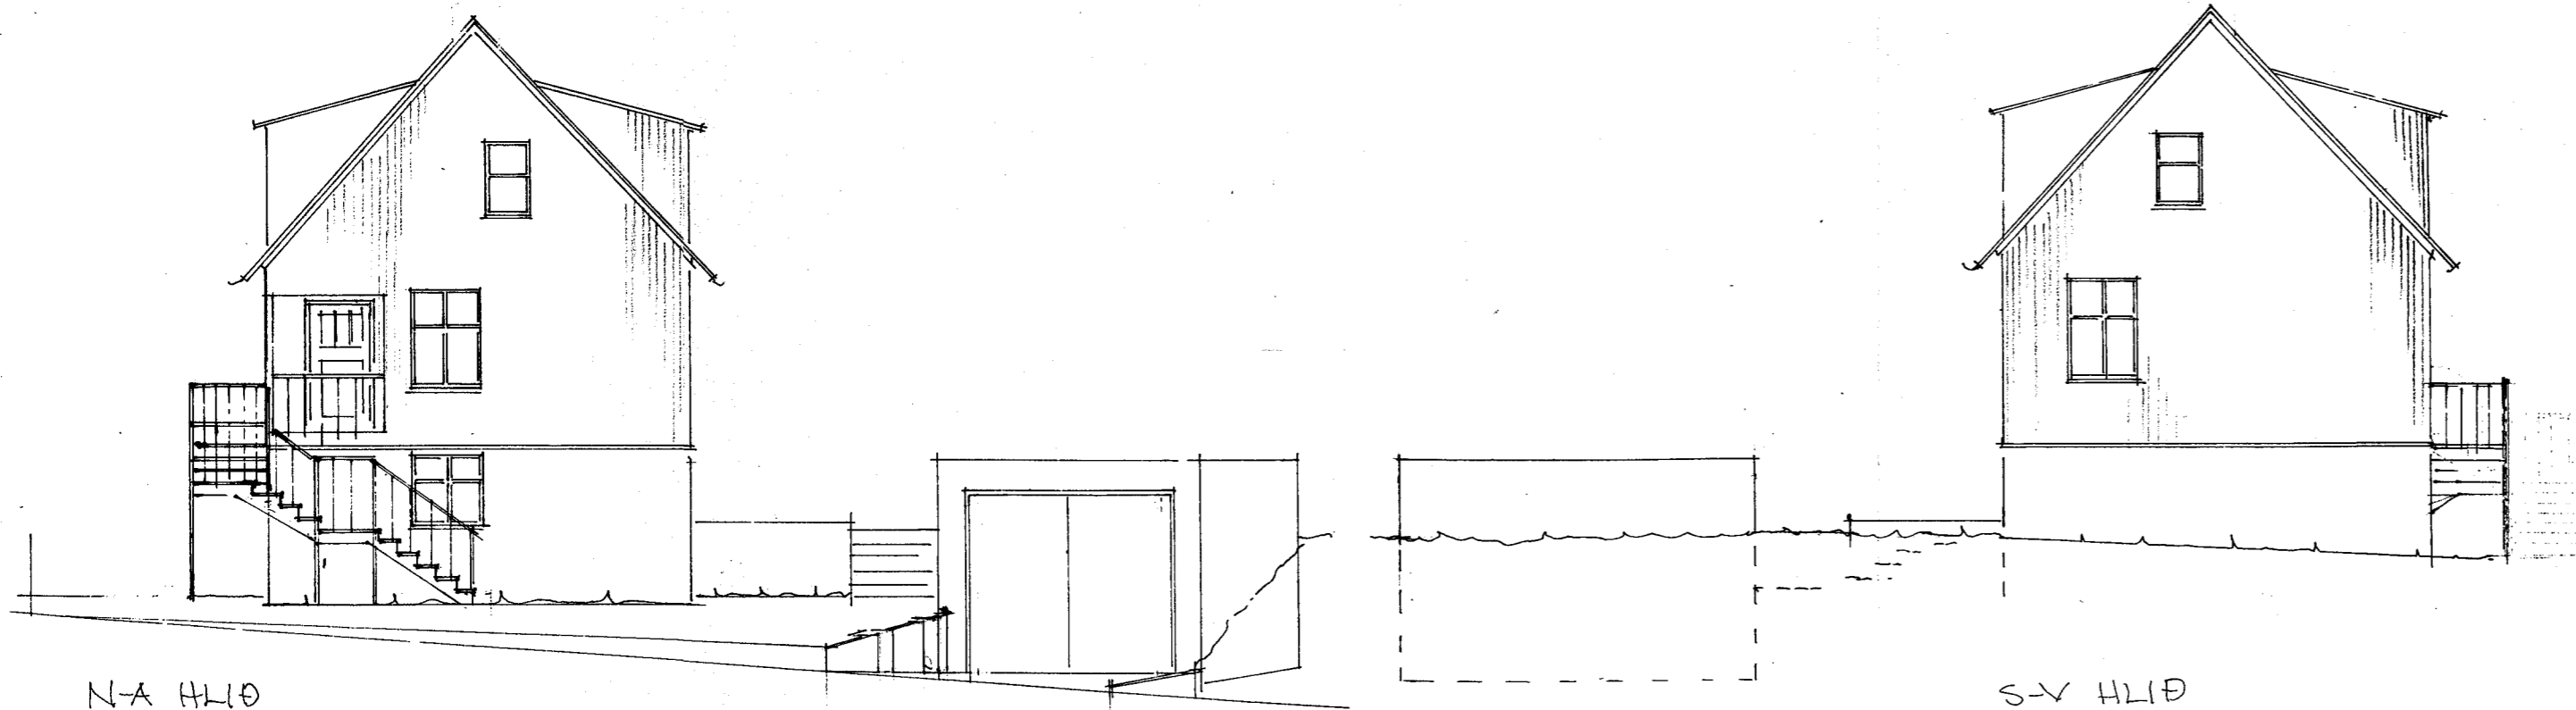


N-A HLIÐ

S-V HLIÐ

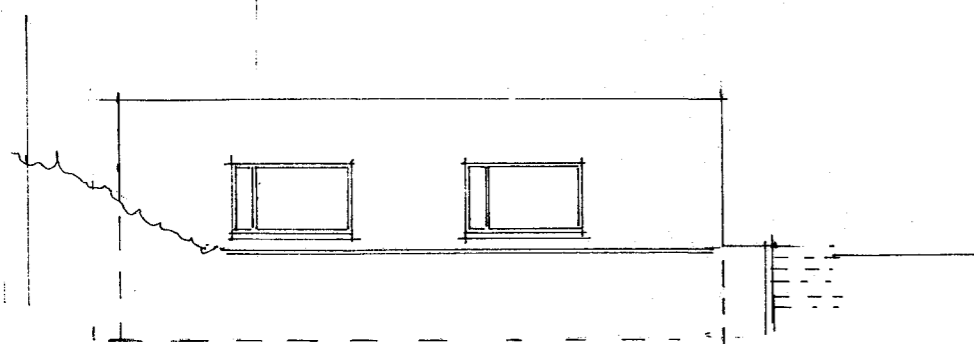


BÍLSKÚR SA HLIÐ

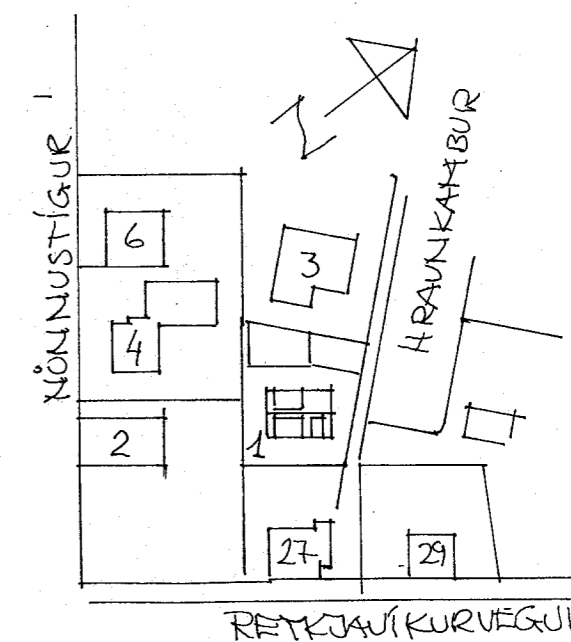

AFSTÖÐUMYND 1:1000

1. Breytt 29.12.04: Úttröppum snúid, skorsteinn fjarlægður.

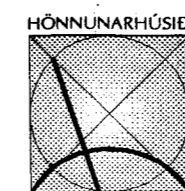

Reynir Sæmundsson  
arkitekt FAI • kt. 010656-5759  
Guðni Gíslason  
innan hússarkitekti FHI • kt. 161057-7119  
Bæjarhraun 2 • 220 Hafnarfjörður  
Sími 565 4513 • Fars. 896 4613  
Fax 565 4514 • gudni@itn.is

Heiti **GRUNNMÝND, SKRÁULGARTAFLA, LYSING**  
Áritun *[Signature]*  
Dags. **24.03.03** Mkv. **1:100** Teiknað **GG** Nr.: **A-285-1**