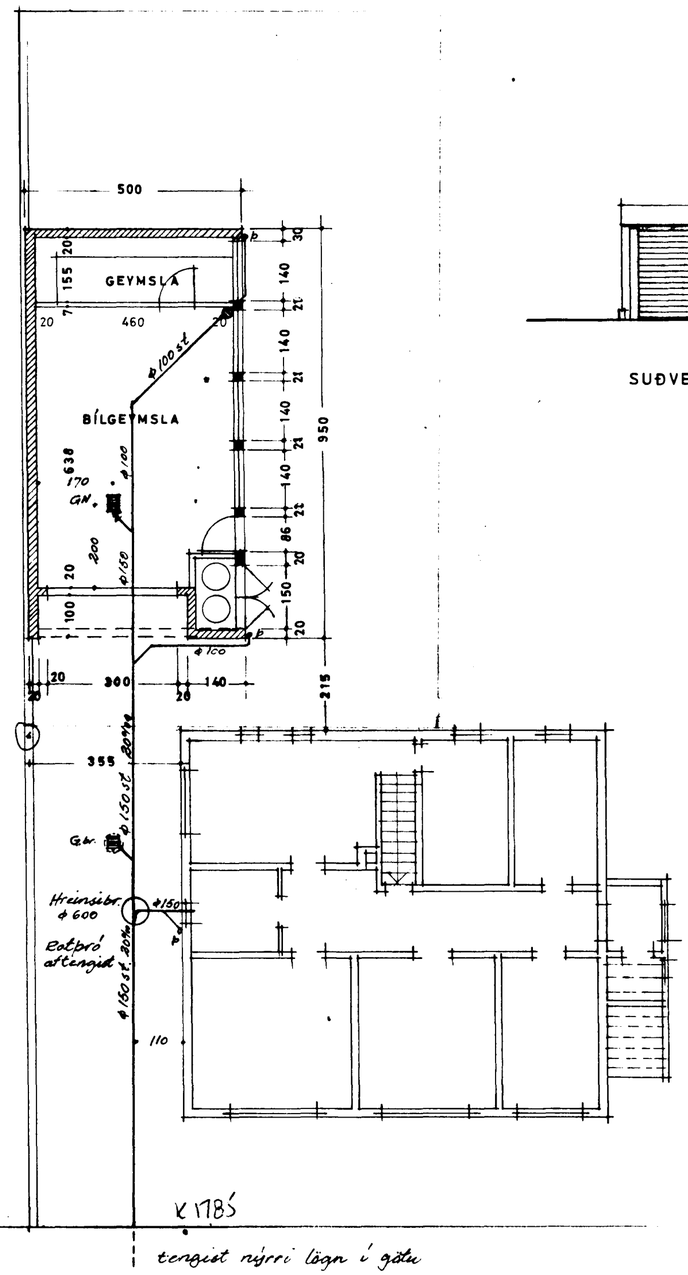

K 1785

tengist nýrri lögn í götu

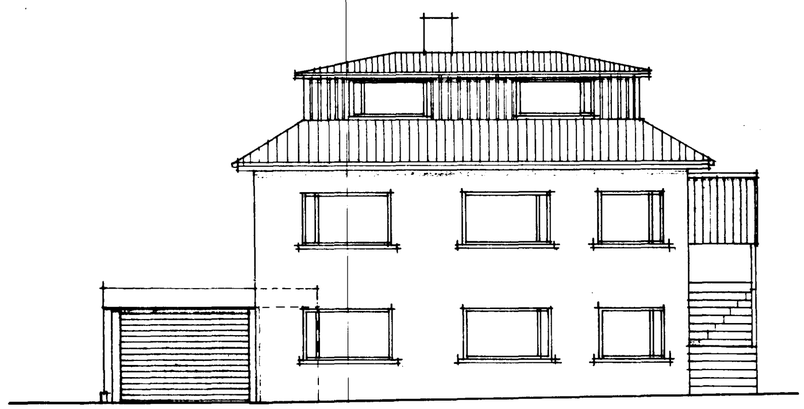

SUÐVESTUR

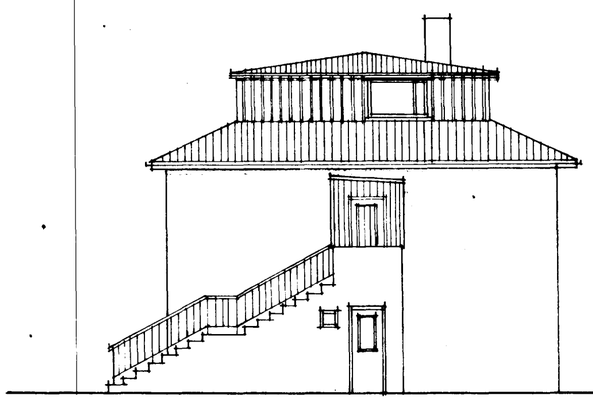

SUÐAUSTUR

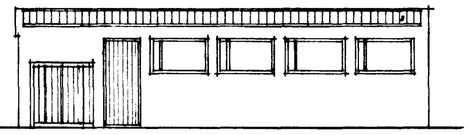

AFSTÖÐUMYND M = 1:500

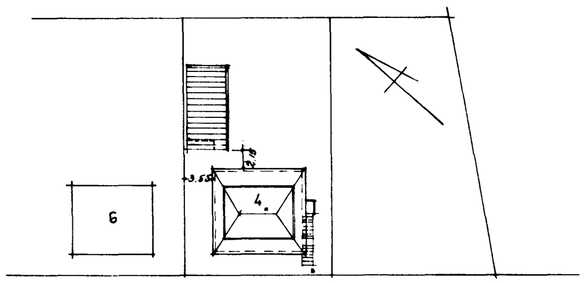

HRAUNKAMBUR

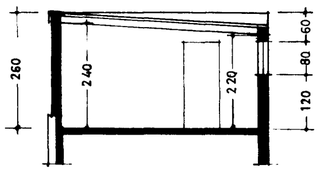

SNEIÐING

HAFNARFJARÐAR BÆR
BYGGINGAFULLTRÚINN
16. maí 1975

SVEINBJÖRN SIGURÐSSON TÆKNIFR. MTFÍ
MIÐVANGI 116 SÍMI 52256

HRAUNKAMBUR 4	1:100 1:500	DAGSETN. 16.9.74
BÍLGEYMSLA GRUNNMYND ÚTLIT OG SNIÐ	BREYTING	DAGS.
	HÆÐ Á BÍLG.	4.10.74
	Frárennsli	12.5.75
	HANNAÐ	DREGIÐ
Sveinbjörn Sigurðsson	7406-1	