



Samþykkt á fundi bygginga-  
nefndar þ. 17. 11. 71

BYGGINGAFLUÐIÐ  
I HAFNARFIRÐI


*E. Sigurðsson*

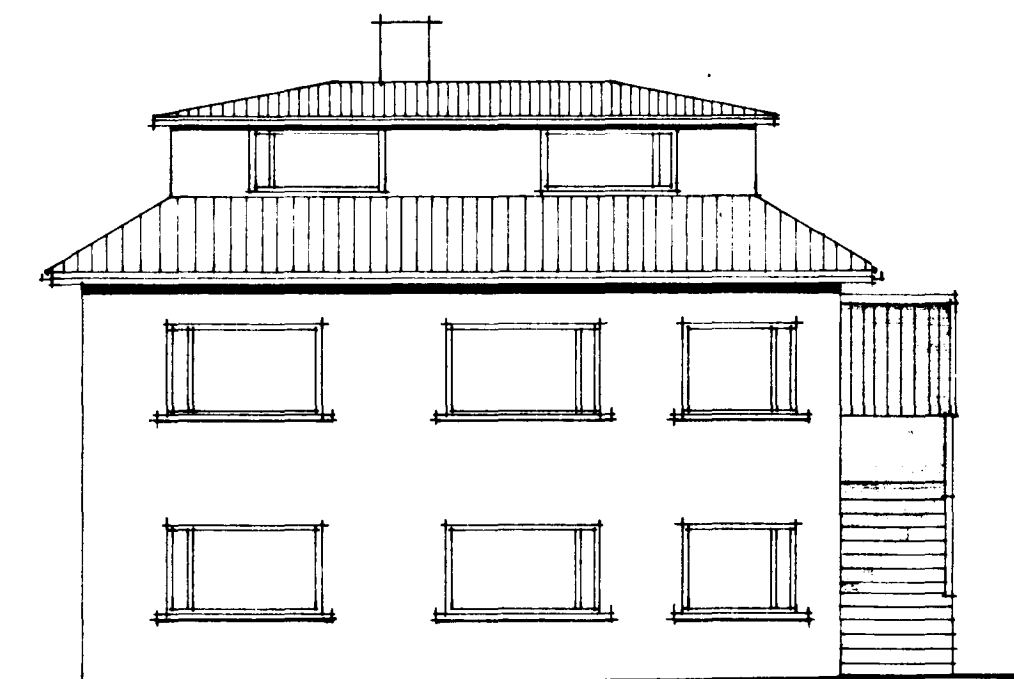


SÚÐVESTUR

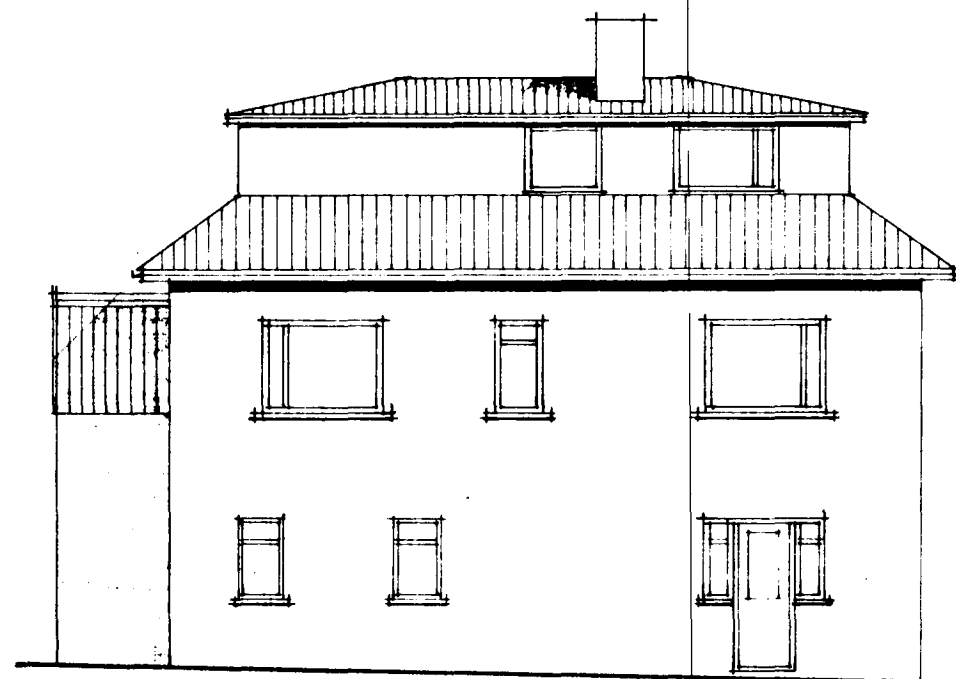

NORÐAUSTUR

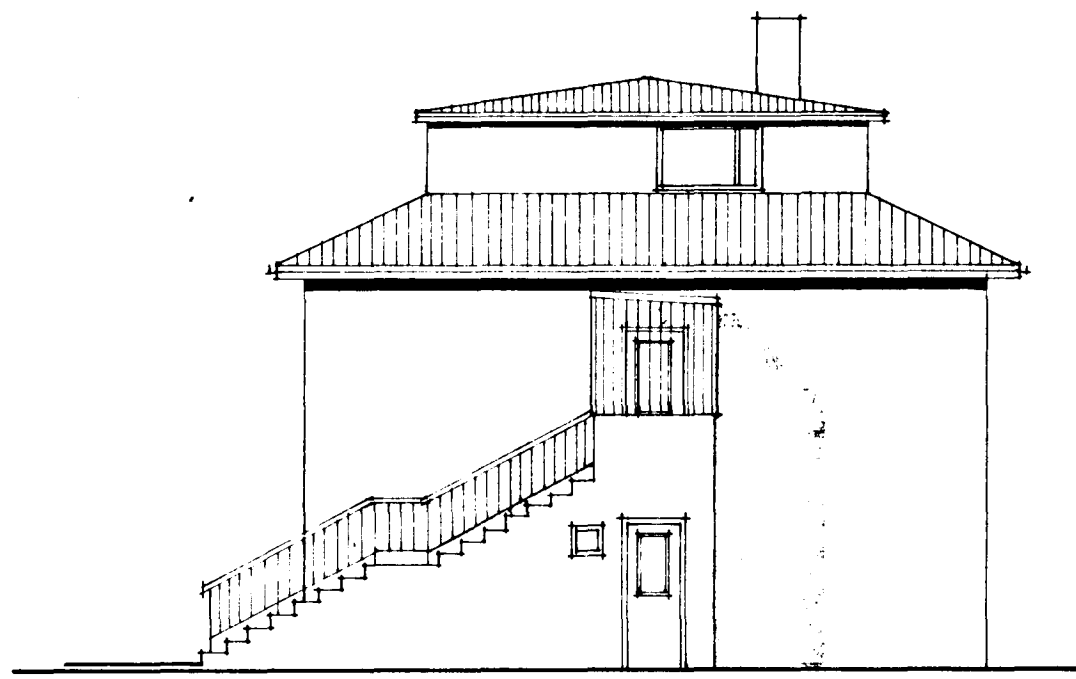


SUDAUSTUR

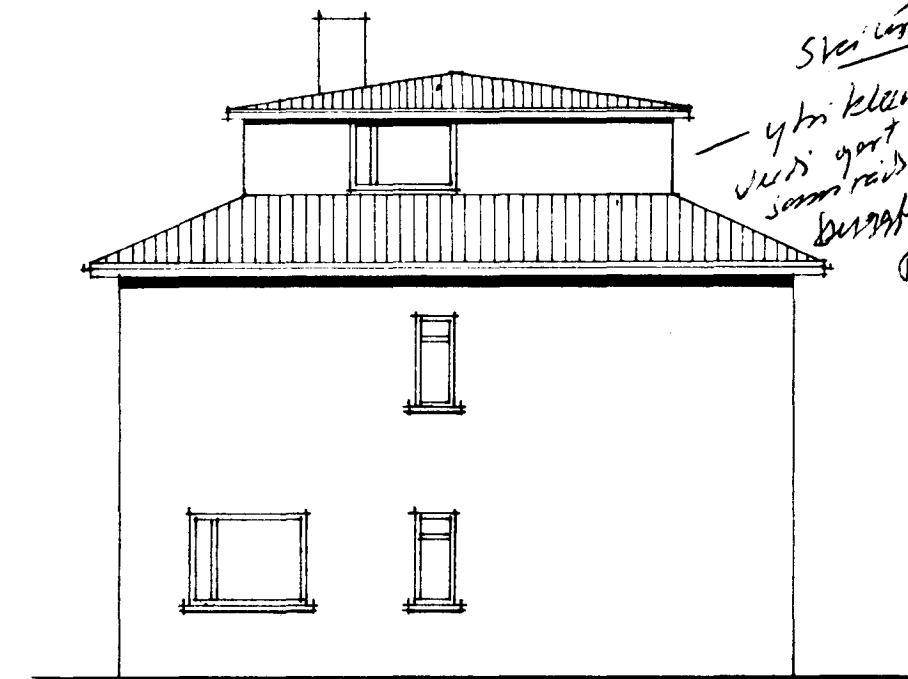


NORÐVESTUR

*Sveinur  
ytri klæðing  
vísir gort  
sem reistist  
þessum  
E. Sig.*

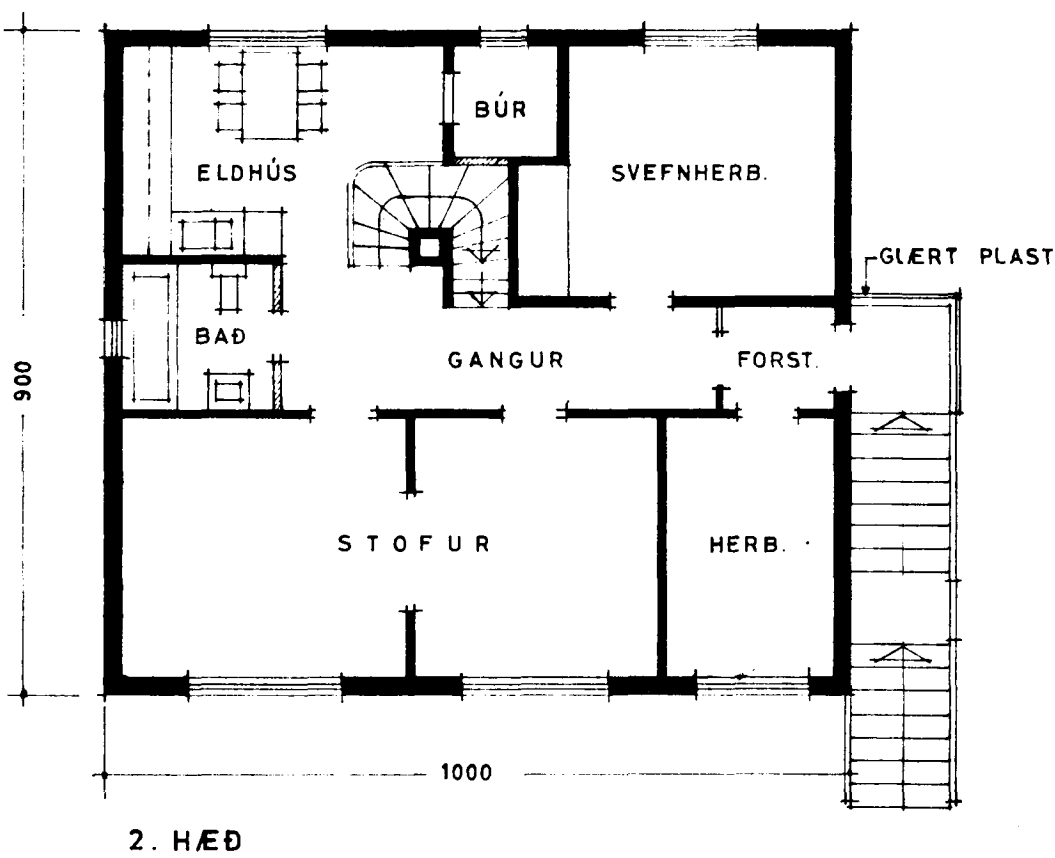


2. HÆÐ

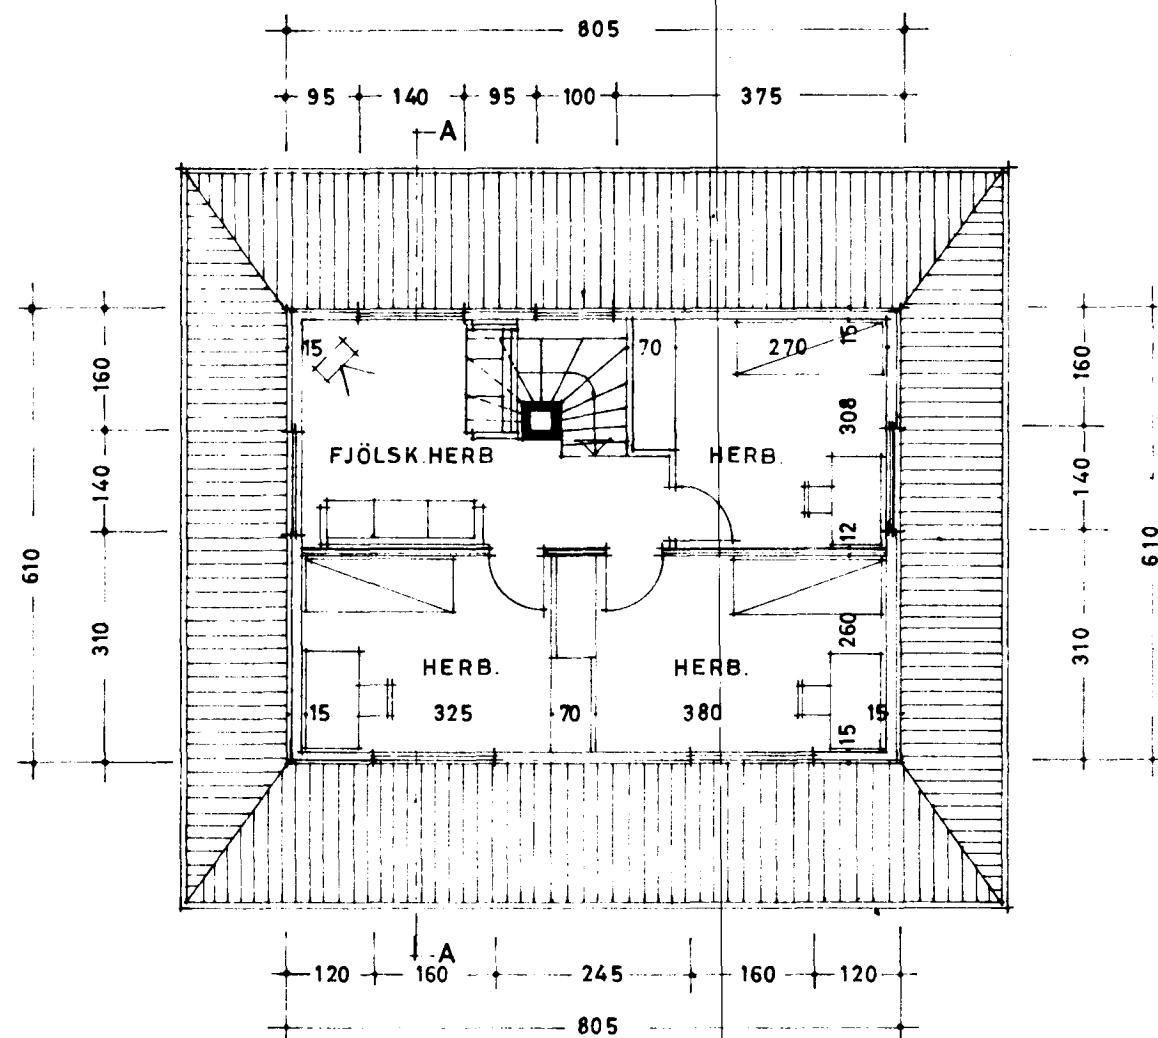


PAKHÆÐ

RIS FYRIR BREYTINGU  
SJÁ TEIKN. FRÁ JÚLÍ 1947



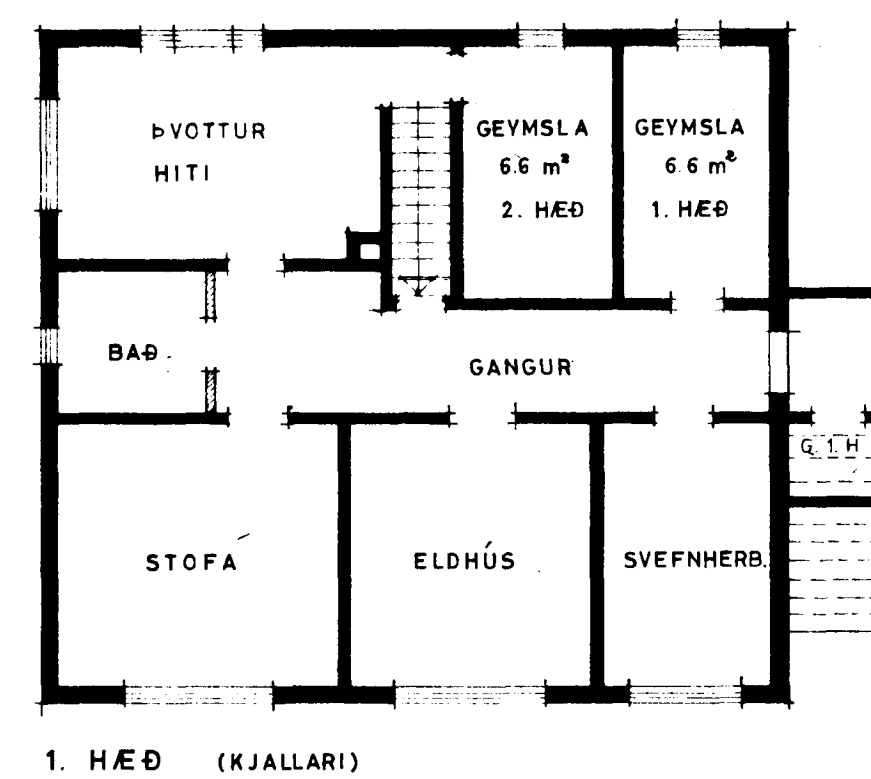


1. HÆÐ (KJALLARI)

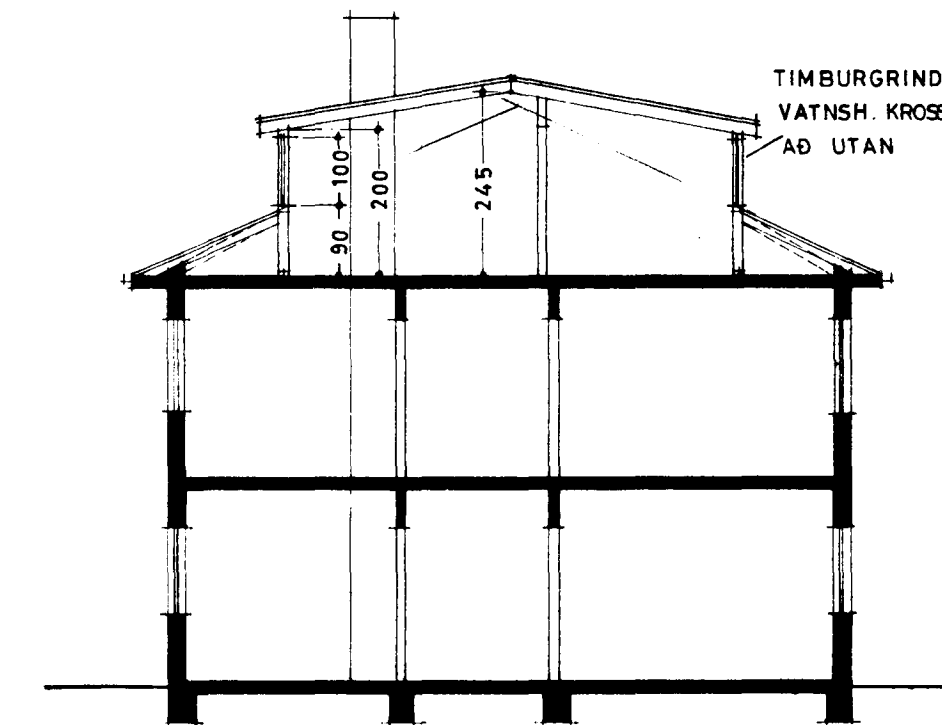

SNÍÐ A-A

AFSTÖÐUMYND  
M = 1:500

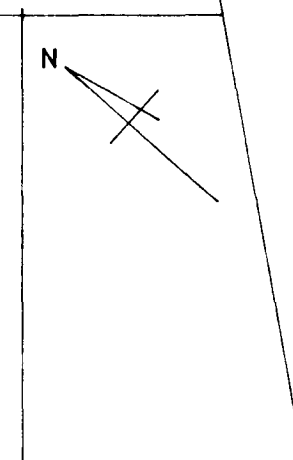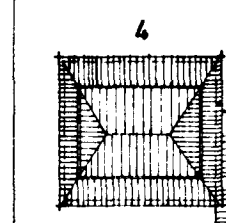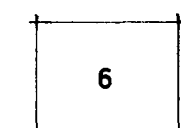

HRAUNKAMBUR

HRAUNKAMBUR 4

BREYTING Á:  
RISI, TRÖPPUM  
OG GLUGGAPÓSTUM

BREYTT 11. 11. 71  
*Sveinbjörn Sigurðsson*

MKV. 1:100 1:500

BLAÐ 1  
HAFNARFIRÐI, 30.10.71

*Sveinbjörn Sigurðsson*  
FTFÍ sími 52256