



Samþykkt á fundi bygginga-  
nefndar þ. 17.3.1982  
BYGGINGAFULLTRÖDINN  
Í HAFNARFIRÐI  
*E. Jónsson*


Suðurhlið M. 1:100

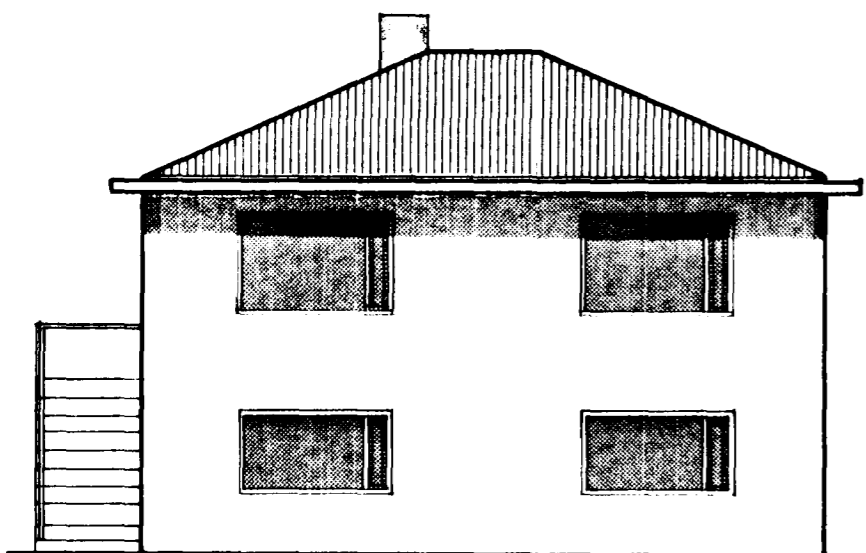

Norðurhlið M. 1:100

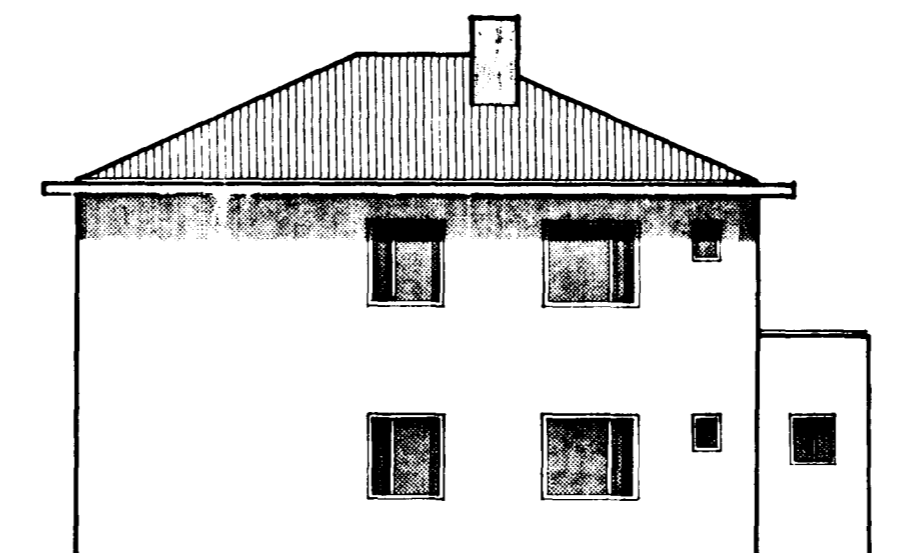

Afstöðumynd M. 1:500

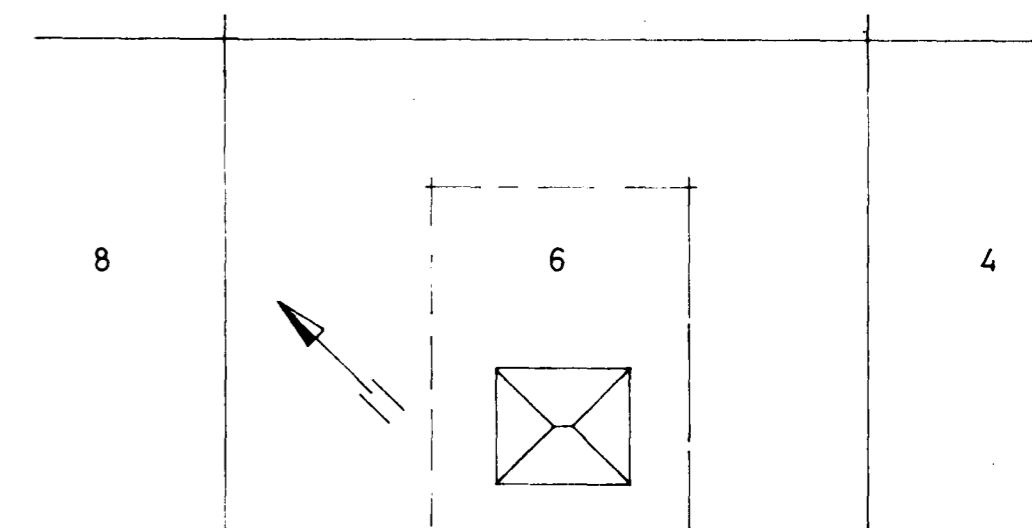


HRAUNKAMBUR

Vesturhlið M. 1:100



Austurhlið M. 1:100

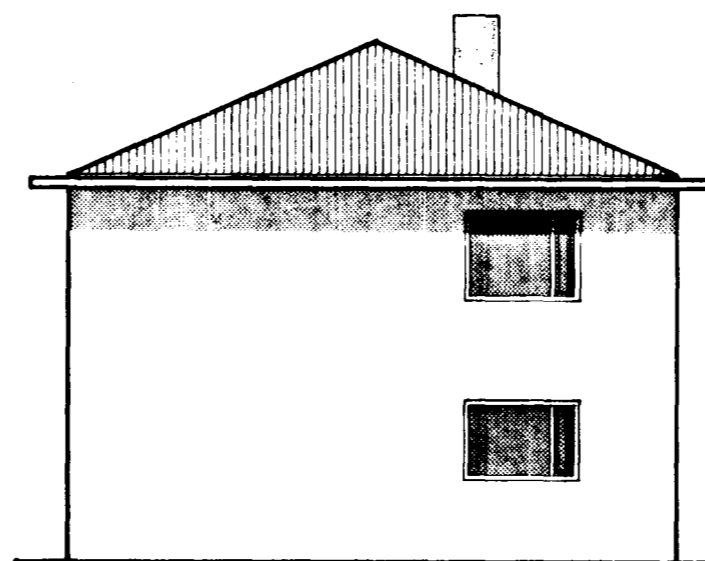

BREYTING Á GLUGGAPÓSTUM

<b>F</b> REYR <b>J</b> ÓHANNESSON M.F.Í	
SÍMI 71529	BYGGINGARSTAÐUR HAFNARFJÖRÐUR
MKV 1:100 1:500	HRAUNKAMBUR 6
TEIKNAD G.S.	GRUNNMYNDIR SNID
DAGS. 9.3.1982	ÚTLITSMYNDIR OG
BLAÐ 1	AFSTÖÐUMYNDIR
HANNAÐ	