




Samþykkt á fundi bygginga-  
nefndar þ. 19. 3. 1980  
BYGGINGAFULLTRÚÐ N  
Í HAFNARFIRDI  
*Einar Þorsteinsson*

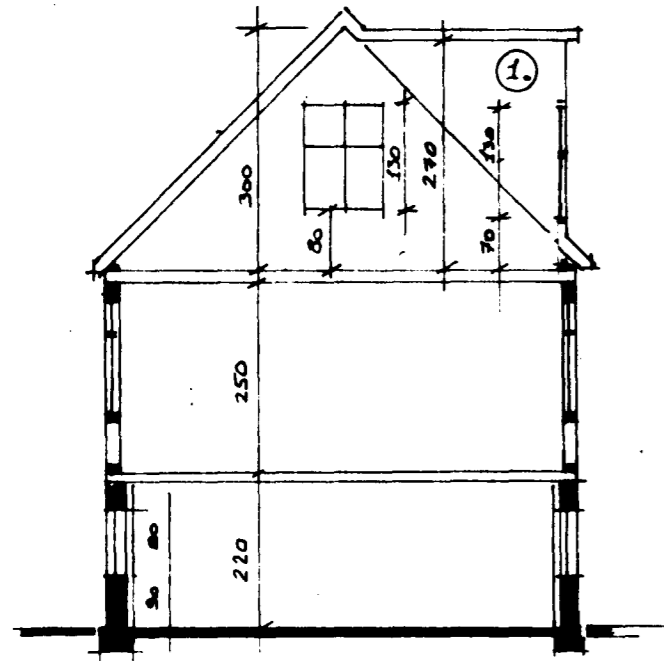


SAUÐ. MK. 1:100

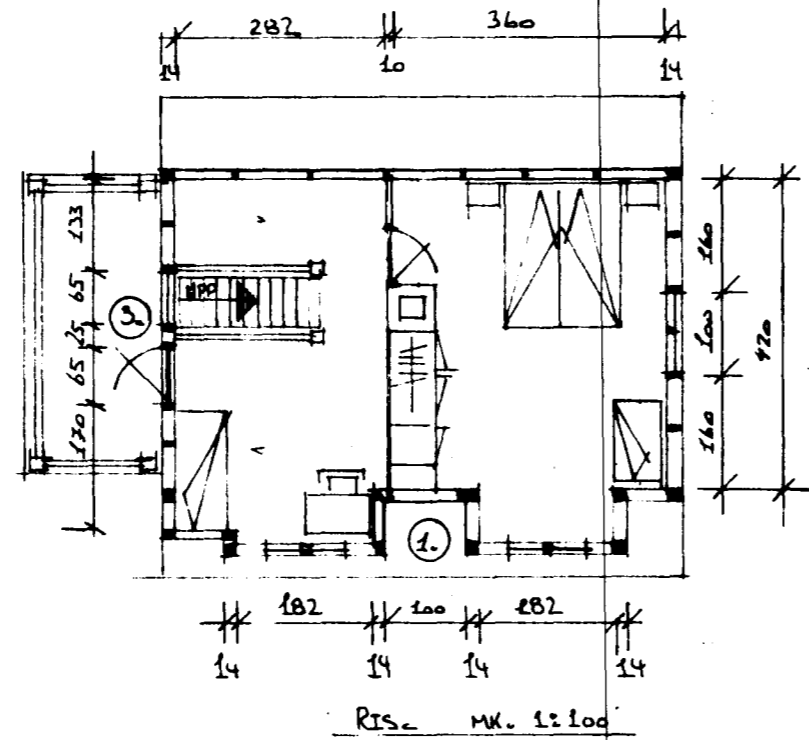


RIS. MK. 1:100

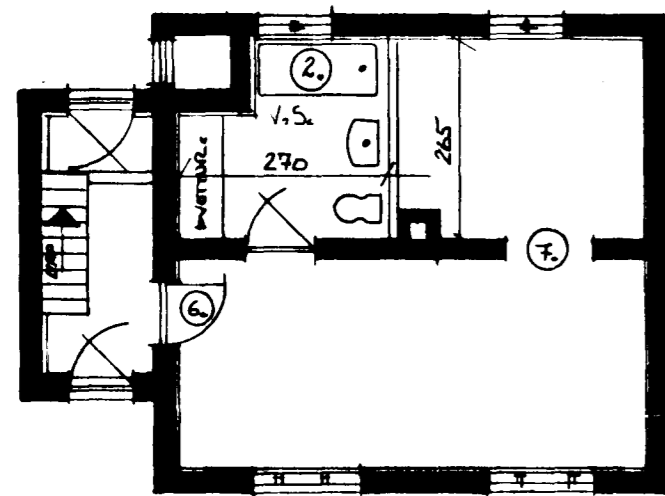

KJALLARI. MK. 1:100

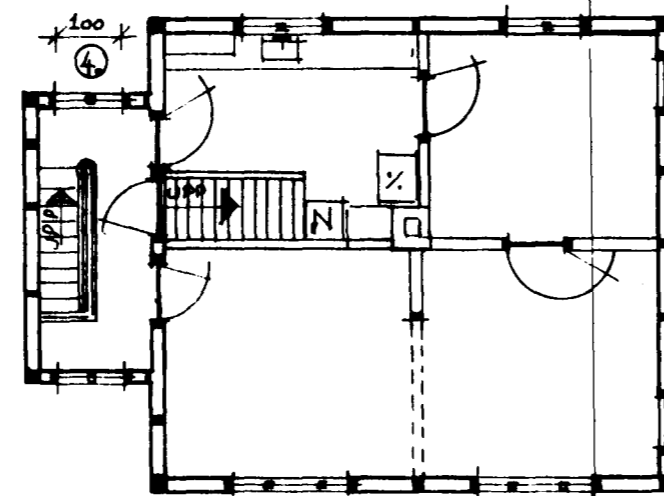

1. HÆÐ. MK. 1:100

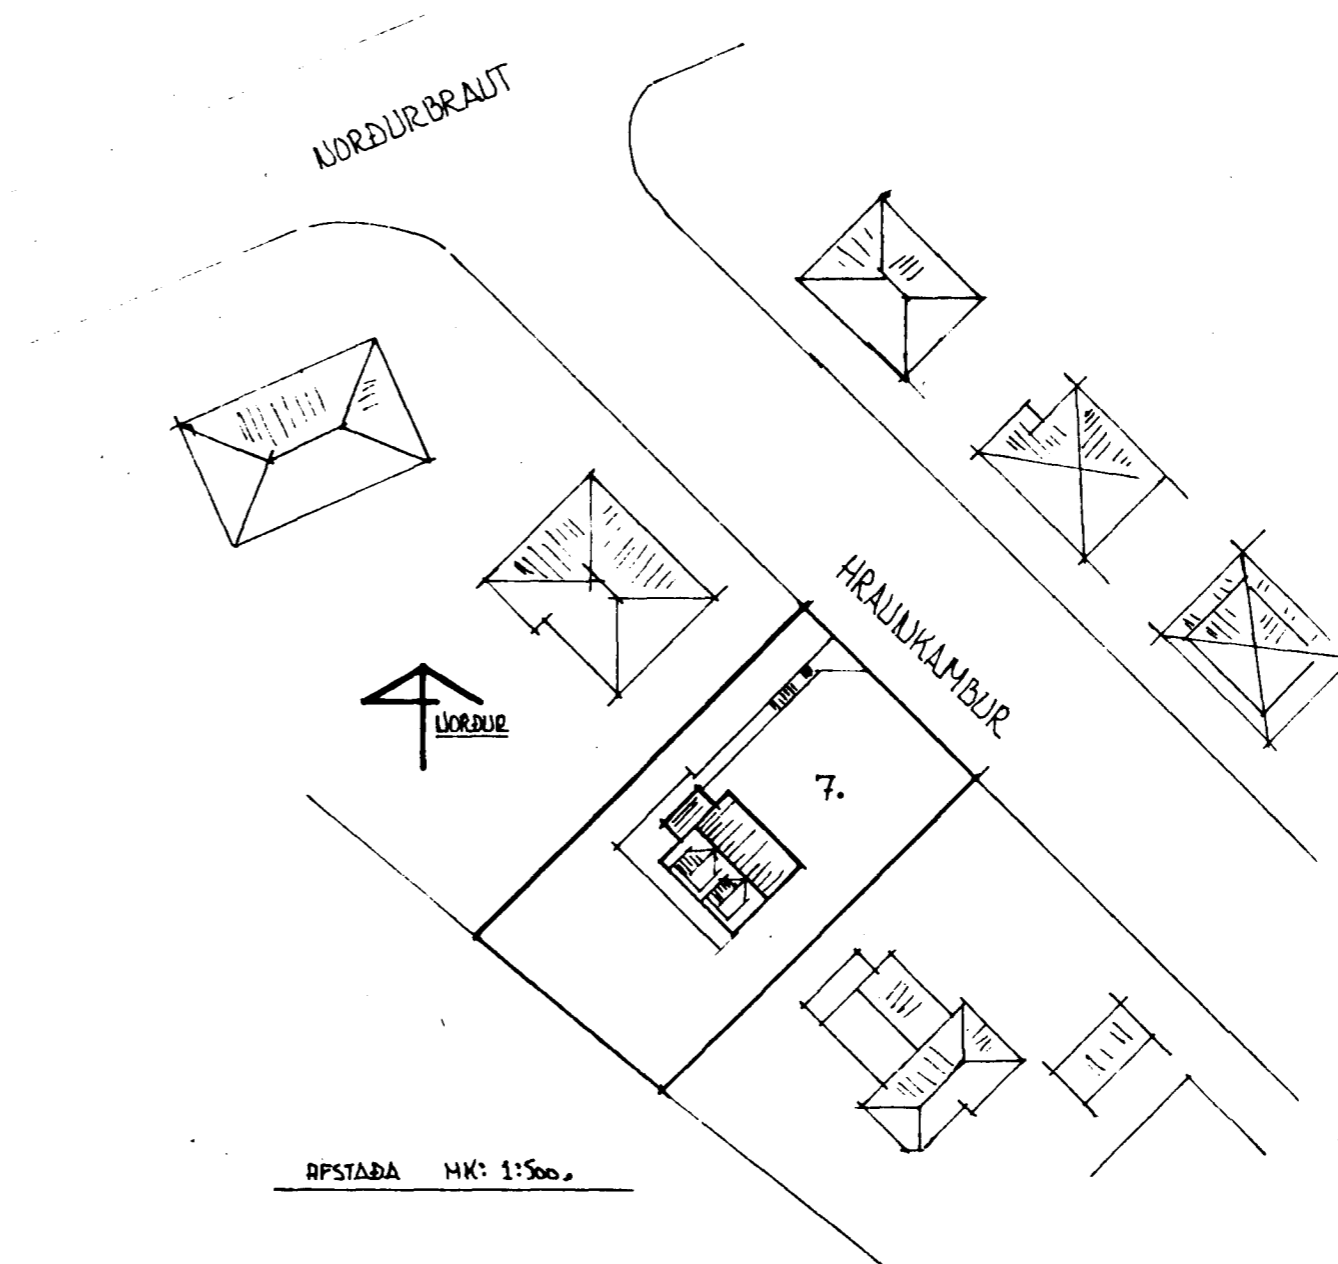


AFSTAÐA MK. 1:500

VIÐBYGGING. Breyting:

1. 2. KVISTIR Á SUÐ-ÁKSTURHLIÐ.
2. BADHERBERGI Í KJALLARA
3. SVARTE YFIR ÚTSYGLINGU, GLUGGA BREYTT OG HURÐ SETT Í VEGG
4. GLUGGI SETTUR Á N-ÁKSTURHLIÐ ÚTSYGG.
5. GLUGGUM BREYTT Í ELDRA HÖRF.
6. HURÐ Í KJALLARA PRÉÐ
7. ÖP SETT Í VEGG KJALLARA.




SUÐ-ÁUSTUR

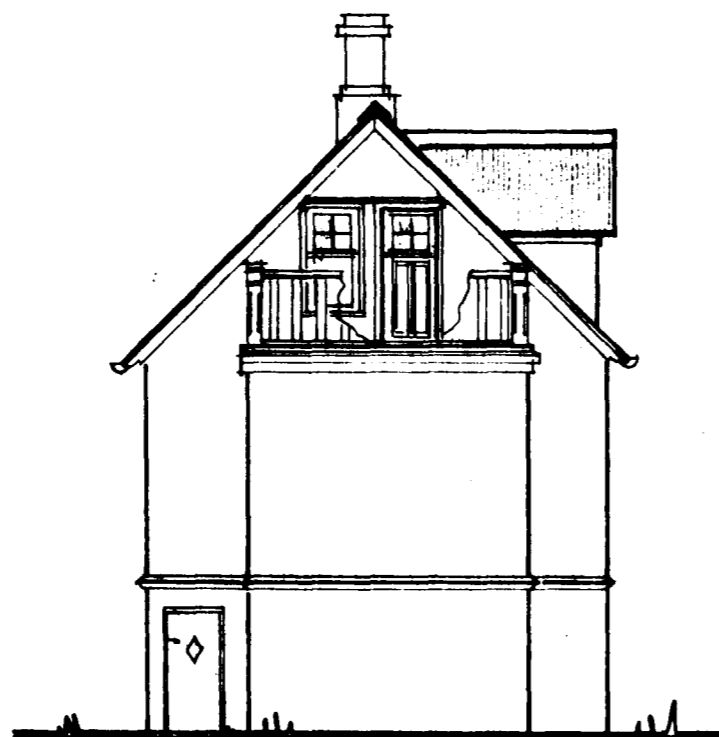

NORÐ-VESTUR



NORÐ-ÁUSTUR

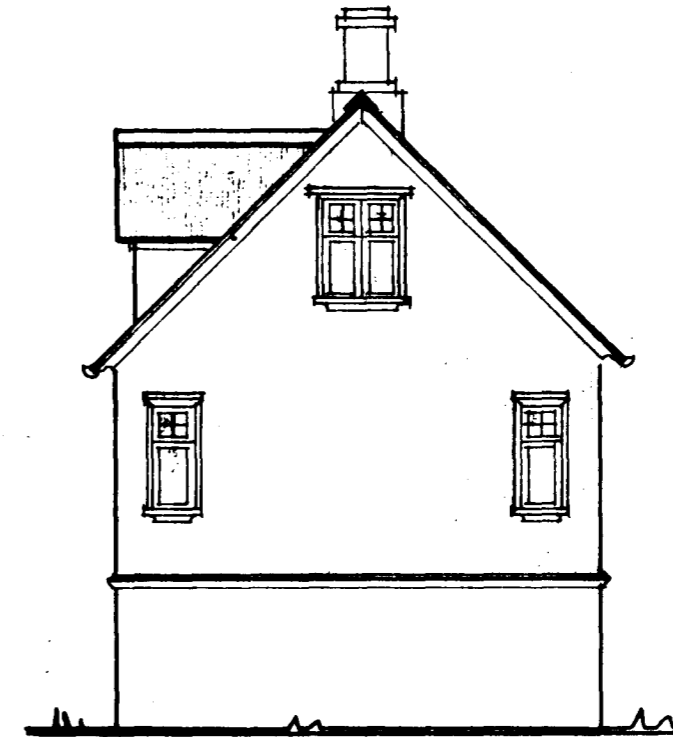

SUÐ-ÁUSTUR

HRAUNKAMBUR 7. HAFN.  
ÚTLIT, GRUNNMYNDIR, SNIÐ OG AÐSTYMYND MK. 1:100  
1:500  
HAFNARFIRDI 29.02.80  
EINAR ÞORSTEINSSON  
BYGGINGAFR. F.F.I.  
HRAUNKAMBUR 7. 554401  
*Einar Þorsteinsson*