

# HRAUNKAMBUR 7 HAFNARFIRÐI

VIÐBYGGING VIÐ TÍÐARHÆÐ: EIG. SIGURÐUR SIGURÐSSON


MÁL 1:100 1:50 1:10

Samþykkt á fundi bygginga-  
nefndar þ. 6. 11. 1963


BYGGINGAFULLTRÚINN  
Í HAFNARFIRÐI

*Jón Berg*


*Gluggabrotin, samþ.  
26/7 '72  
F.H.*

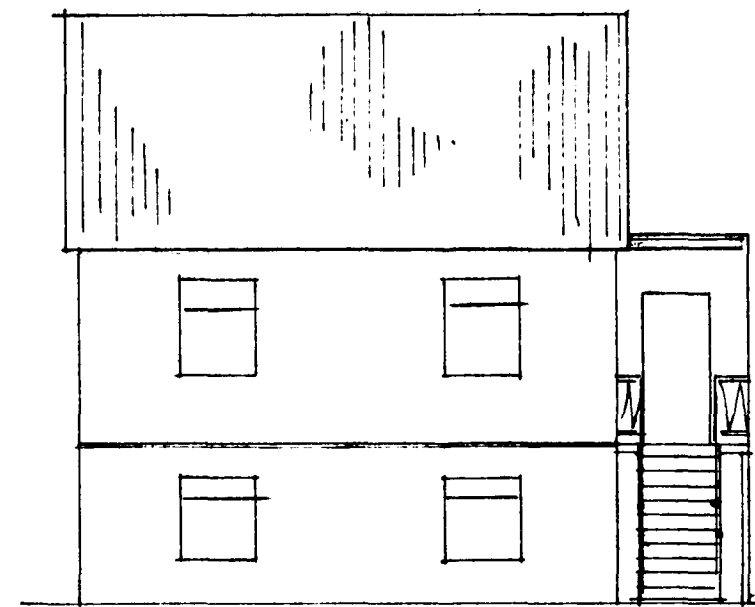


AUSTUR

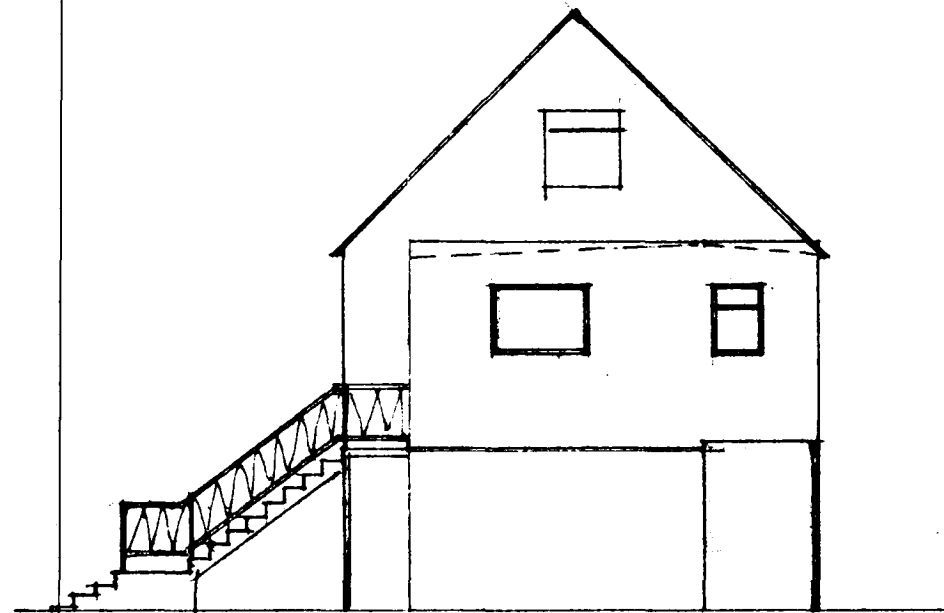


NORÐUR

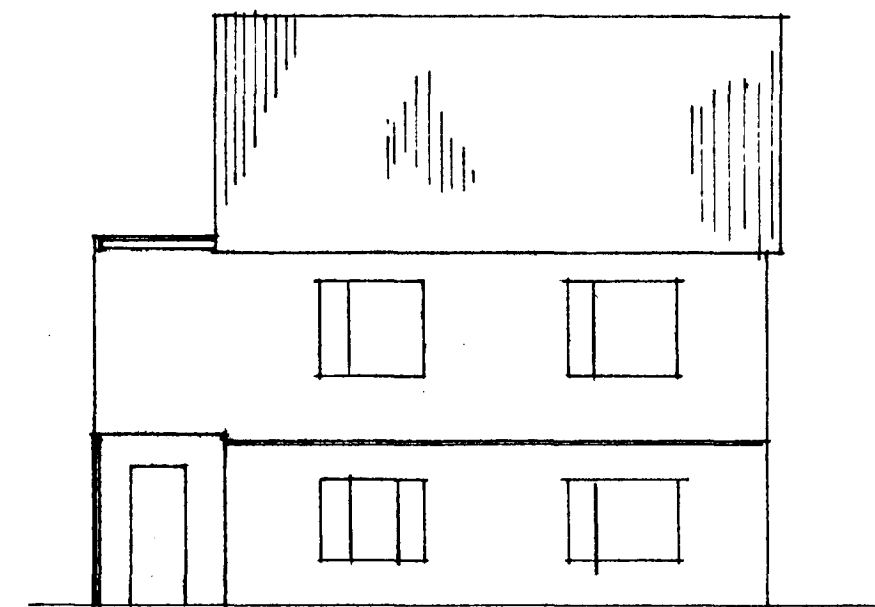

VESTUR

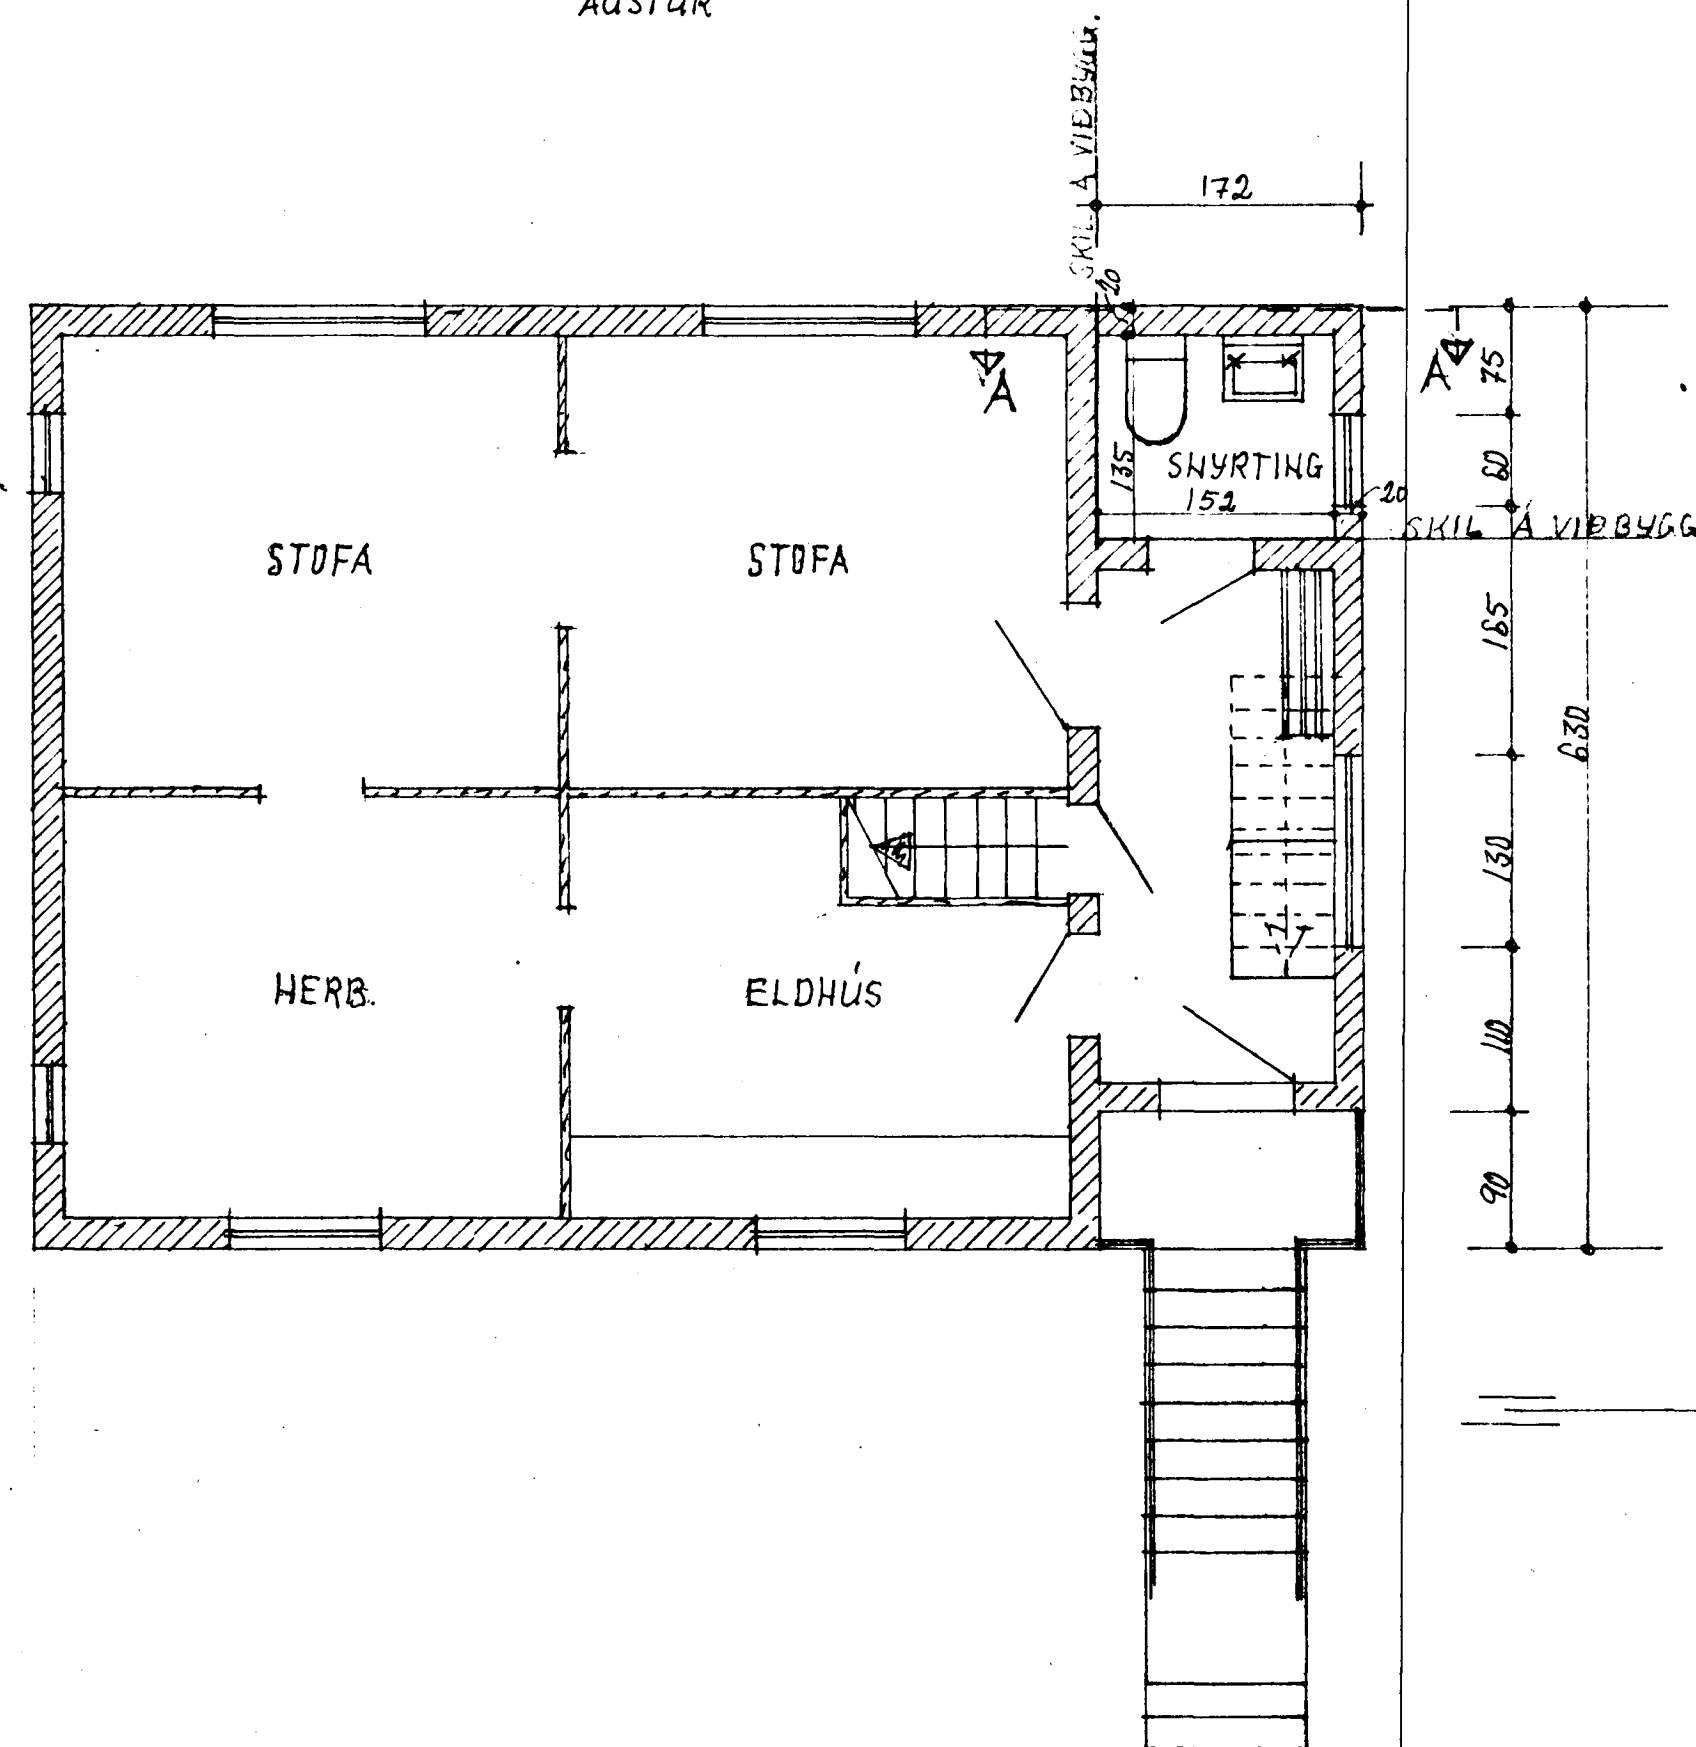

VIÐBYGGINGAR ERU ÚTITRÖPPUR Á  
AUSTURHLIÐ OG SNYRTING Í NORÐ-  
VESTUR HÖRNI. GLUGGI ER SETTUR  
Á FÖRSTOFU SAMT ÚTIDYRAHURÐ.  
LÚGA ER Í GÖLFI Í FÖRSTOFU, ÞAR  
SEM NIÐURGANGUR VERÐUR Í KJALLARA.

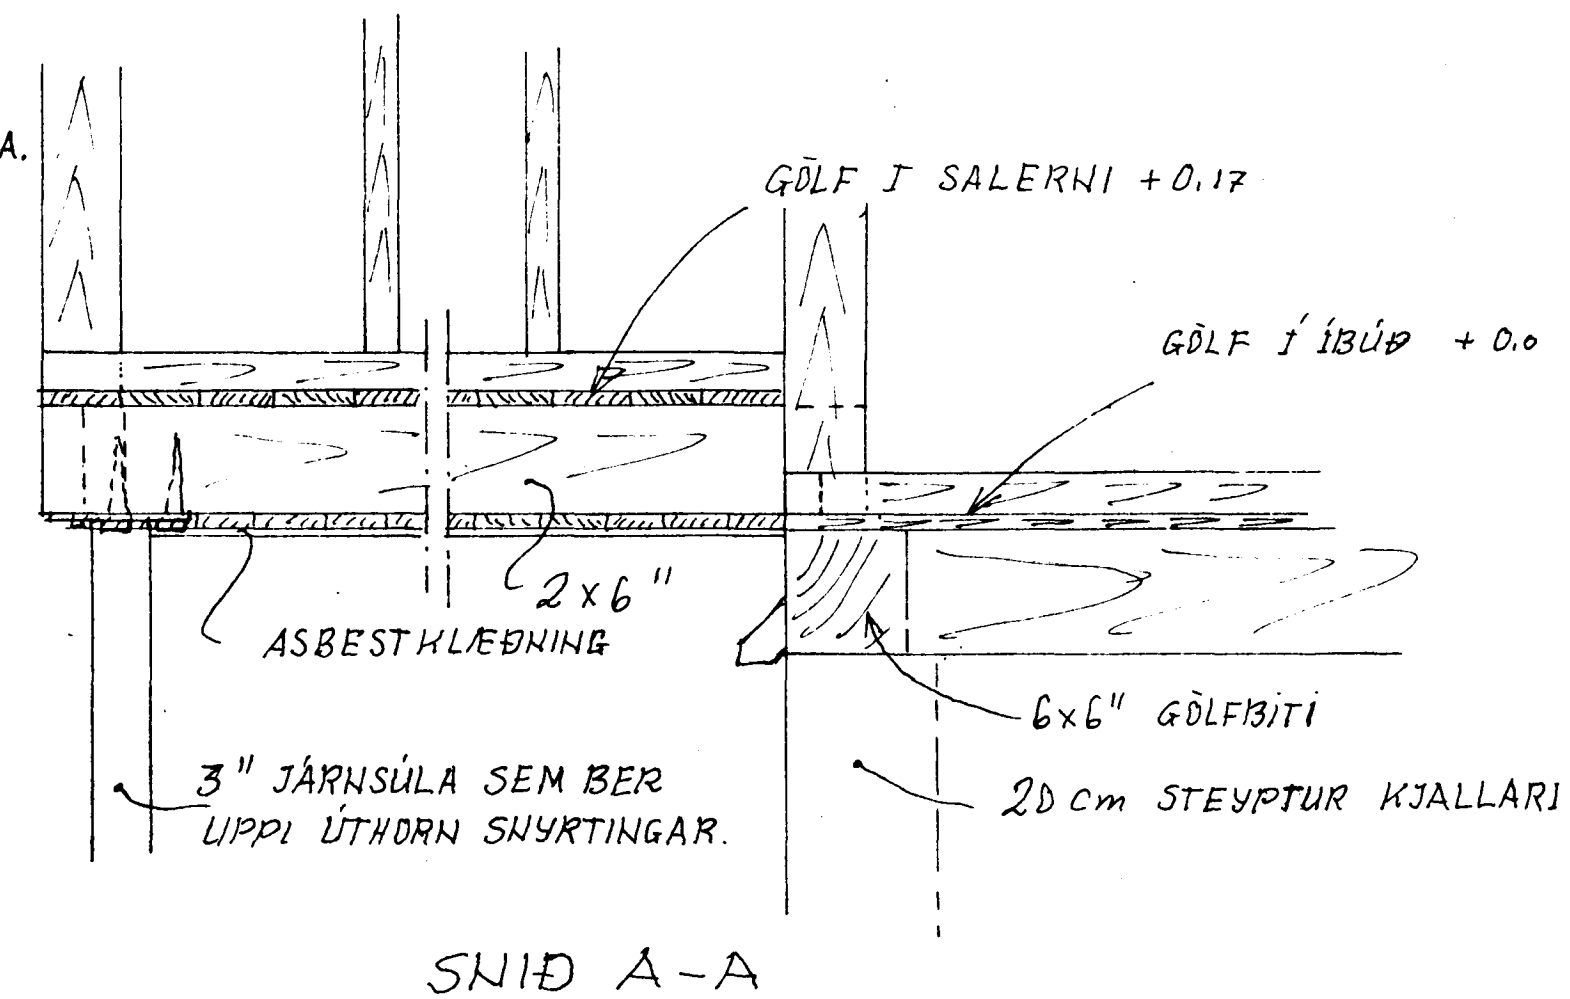

SNÍÐ A-A

→ ≈ N ?

KEFLAVÍK 24-10-'63

*Sigurður Jónsson*

*3.11.72*