Samþykkt þann
20 FEB. 1996
Byggingafulltrúinn í Hafnarfirði
Erlendur Hjálmarsson

HÚSIÐ VAR TEIKNAÐ AF SIGURÐI GUÐMUNDSSYNI Í HAFNARFIRÐI Í FEBRÚAR 1948. SÓTT ER UM BYGGINGU VERANDAR VIÐ STIGAPALL OG BREYTINGAR Á STIGA OG STIGAGLUGGA (NÚVERANDI STIGI ER MJÖG BRATTUR U=20cm, l=18cm), ELDHÚSI / FORSTOFU, BAÐI / ÞVOTTAHERBERGI. EINNIG ERU FÆRÐAR INN ELDRI BREYTINGAR (HÆKKUN ÞAKS ÚT FYRIR ÞAKBRÚN, BREYTING GLUGGAPÓSTA OG STAÐSETNING KJALLARAHURÐAR).

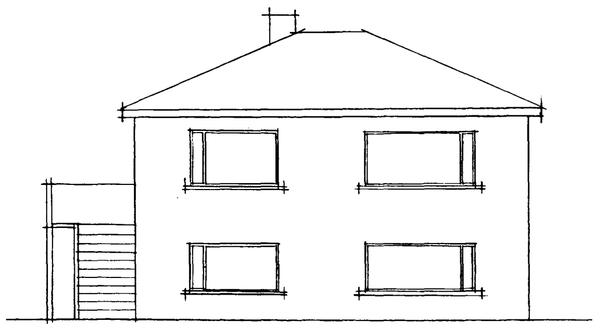

VESTURHLIÐ

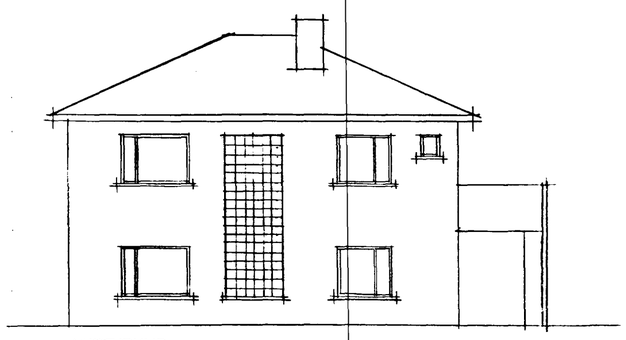

AUSTURHLIÐ

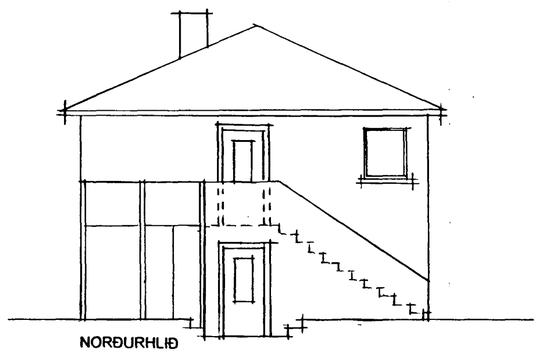

NORÐURHLIÐ

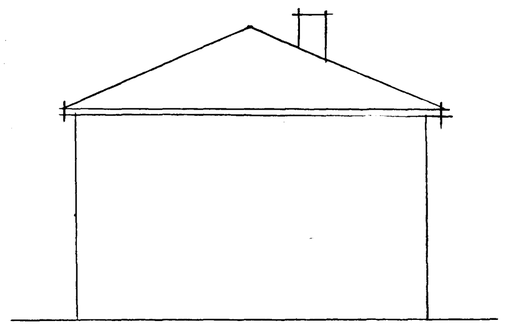

SUÐURHLIÐ

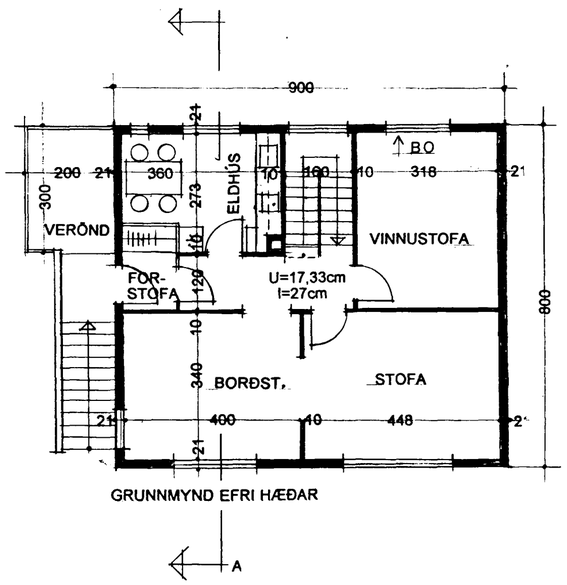

GRUNNMYND EFRI HÆÐAR

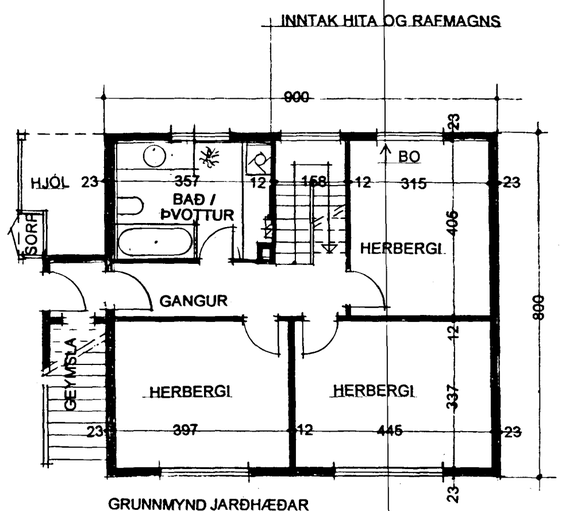

GRUNNMYND JARÐHÆÐAR

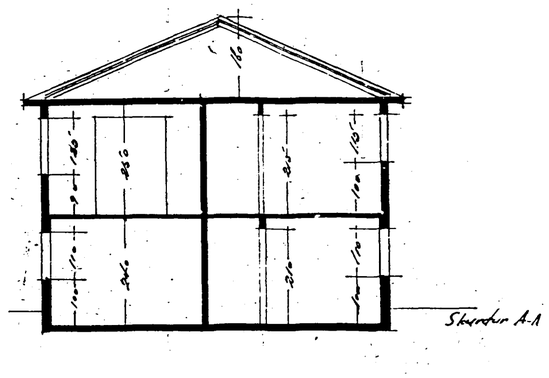

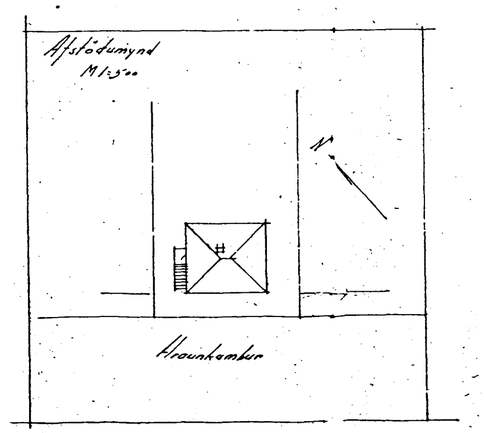

HRAUNKAMBUR 8, HAFNARFIRÐI

MÆLIKVARÐI 1:100
DAGS. 08.02.1996.

TEIKNISTOFAN HÚS OG SKIPULAG, SUÐURLANDSBRAUT 4, 108 REYKJAVÍK, SÍMI 581 1090.

HILDIGUNNUR HARALDSDÓTTIR ARKITEKT F.A.Í.
Hildigunnur Haraldsdóttir