


BREYTING
 Samþykkt á fundi bygginga-
 nefndar þ. 16/6 1982
 BYGGINGAFULLTRÚAN
 Í HAFNARFIRDI
 E. Sigursson


ATH! Þýðing
 E. Sig.

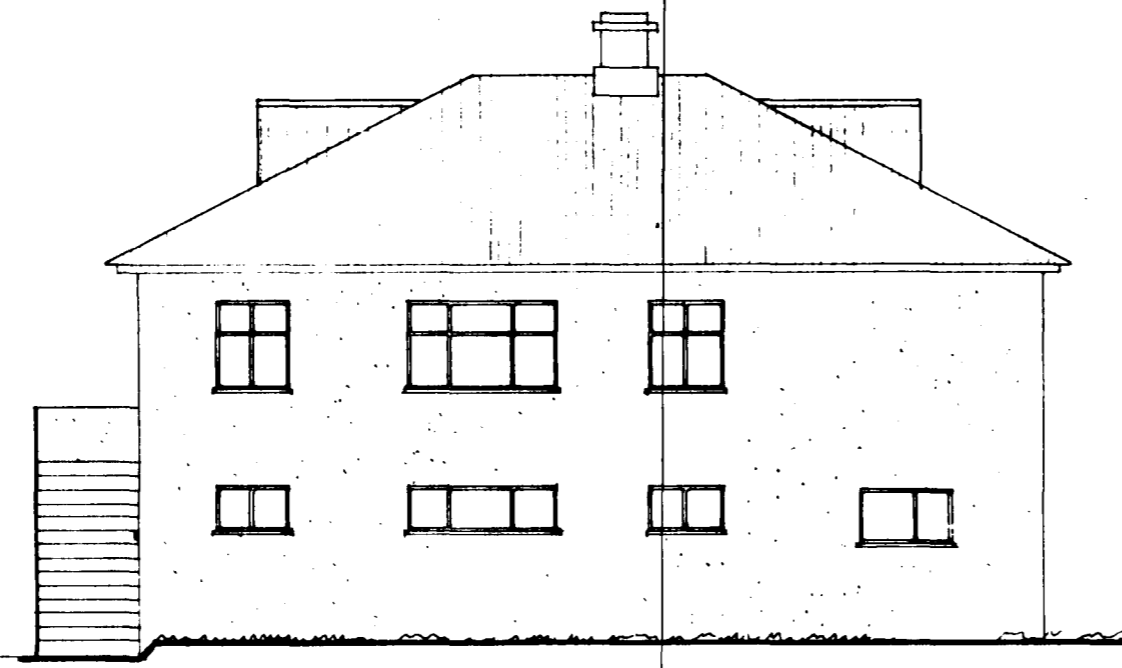


VESTUR HLÍÐ




AUSTUR HLÍÐ

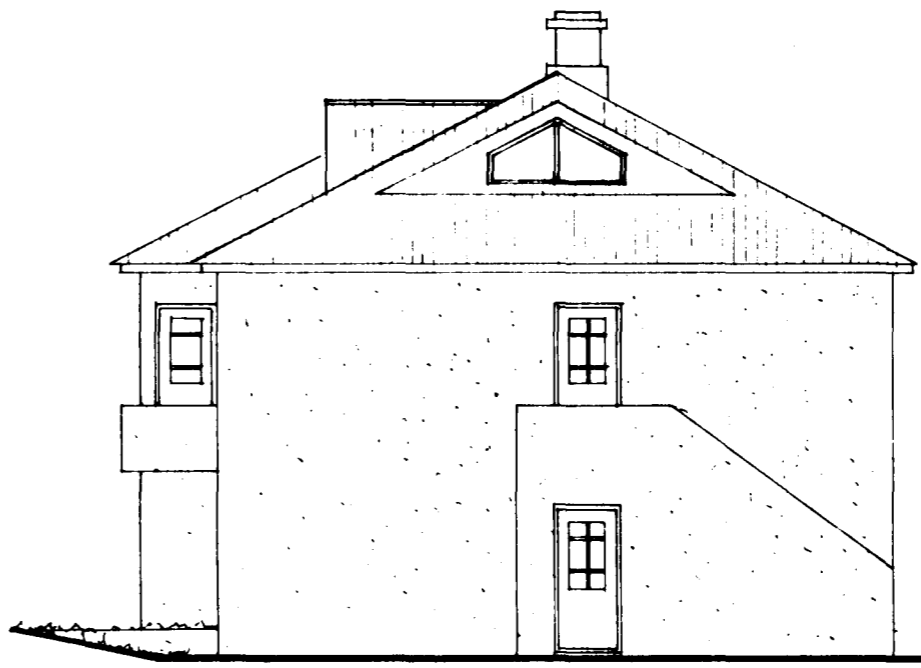


SÚÐUR HLÍÐ

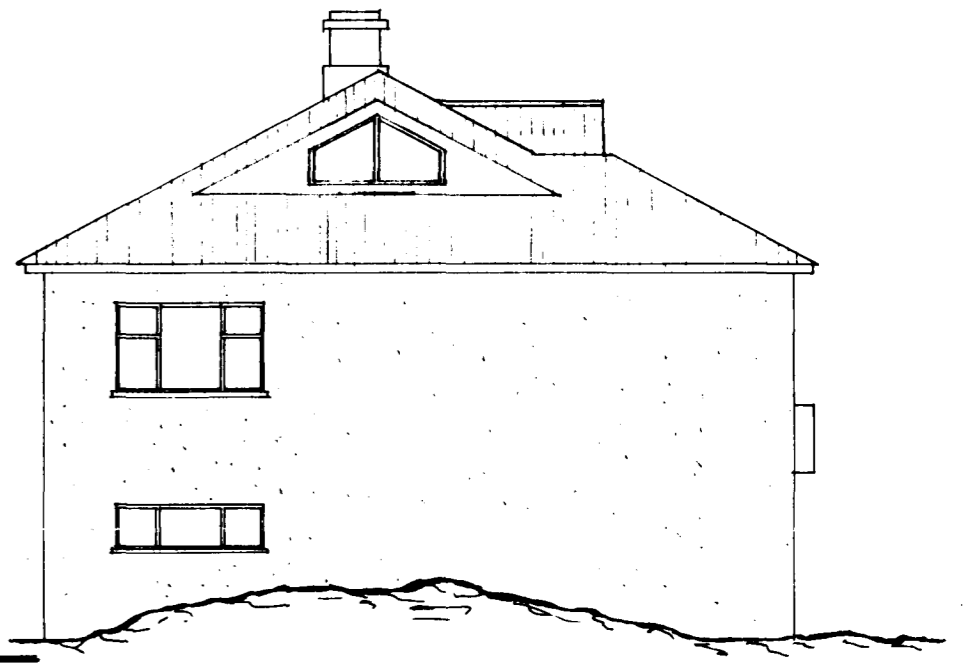


NORÐUR HLÍÐ

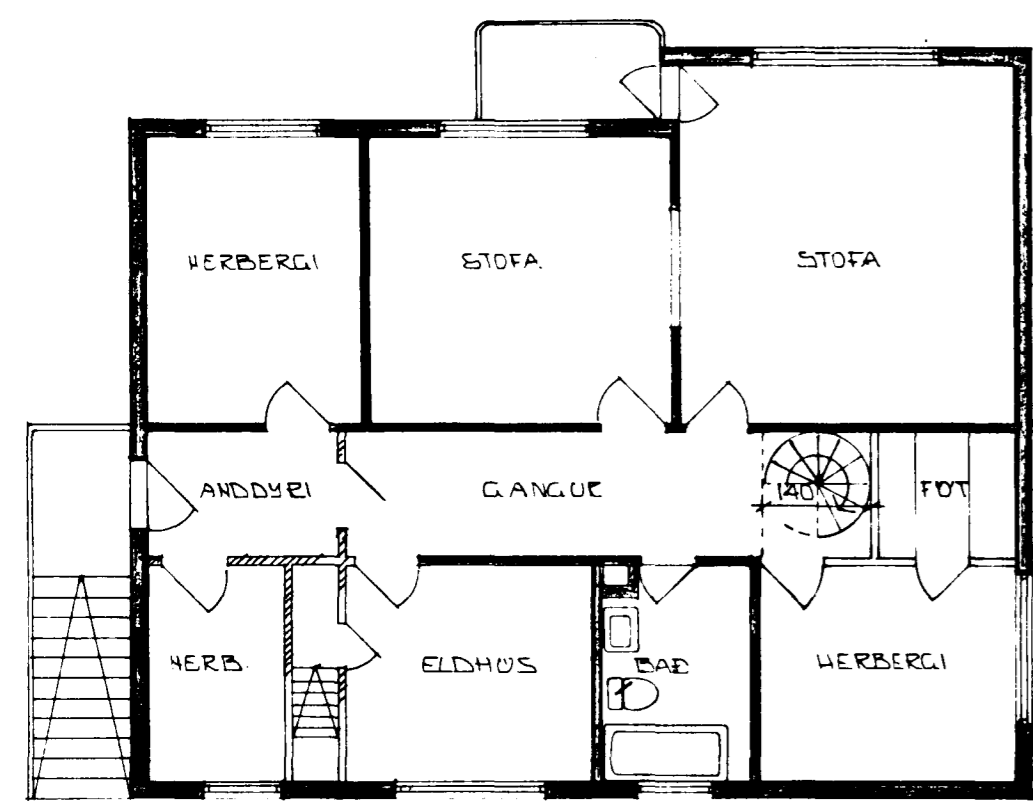

2. HÆÐ SAMÞYKKT 18-10-1947
 BREYTT 1 MAÍ '82

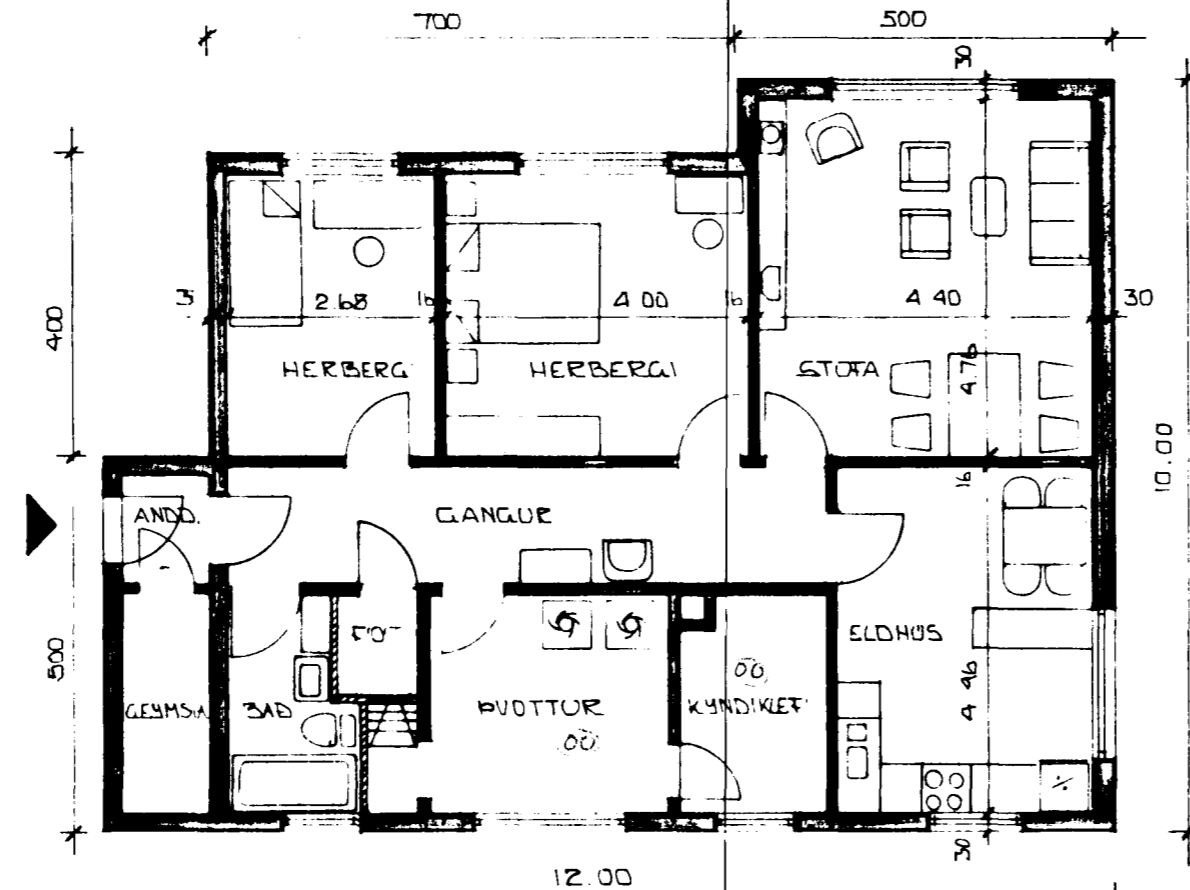

1. HÆÐ A 1. HÆÐ

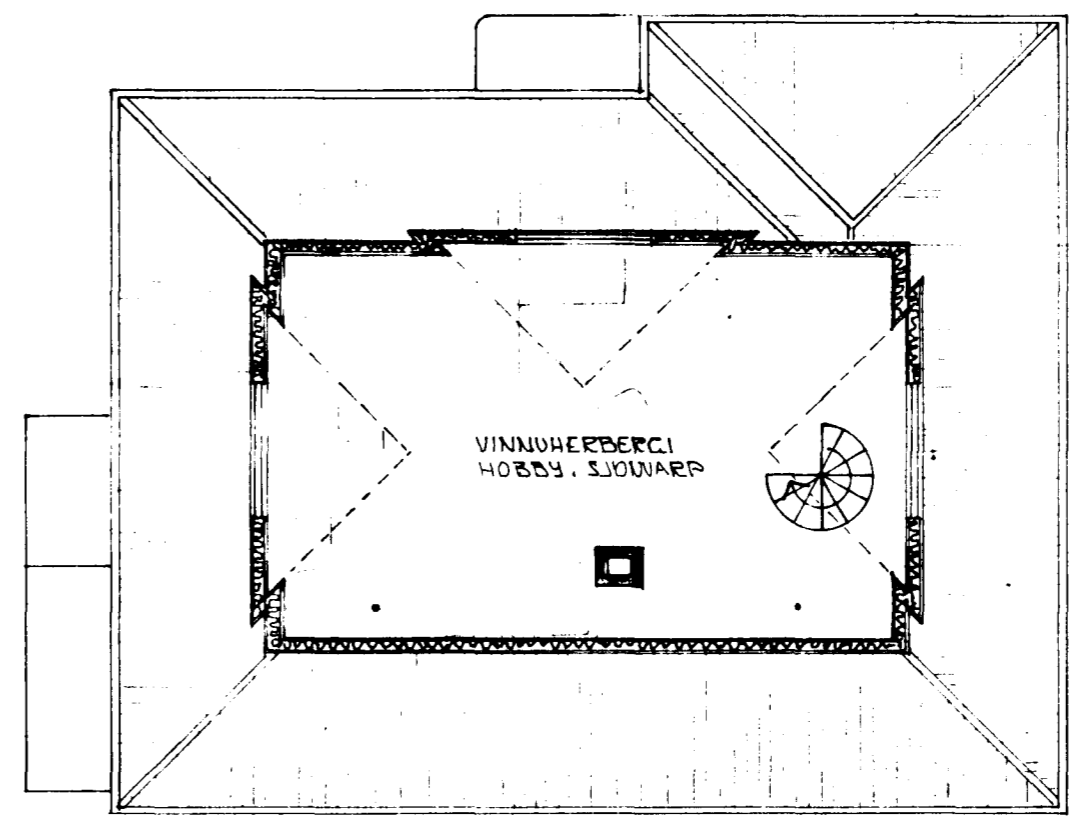

RÍSHÆÐ
 KVISTIR STÆKKADIR, STIGI FÆRÐUR
 BREYTT 1 MAÍ '82

4280 - 0090. 01
 HRAUNKAMBUR 9, HAFNARFIRDI
 "SAMKVÆMT TEIKNINGU SIGMARS GUDMUNDSSONAR"
 1. HÆÐ A Fyrstu Hæð
 11 SEPTEMBER 1976, BREYTT 1 MAÍ '82
 MK. 1:100
 MAGNI BALDURSSON, ARKITEKT FAH.
 BARDNSSTÍG 65, RÚIX 5.13123
 Magni Baldursson.