

**SKÝRINGAR:**

FRÁGANGUR Á LÓÐAMÖRKUM VERÐI GERÐUR Í SAMRÁÐI VIÐ LÓÐARHAFA AÐLIGGJANDI LÓÐA. STÆRÐ OG STAÐSETNING LÓÐA, BYGGINGARREITA OG BÍLASTÆÐA ERU SÝND Á MÆLIBLÖÐUM.

2h= HÚS Á TVEIMUR HÆÐUM  
 G= REIKNUÐ HÆÐ Á GÖTU, GANGSTÉTT, -STÍG EDA LÓÐAMÖRKUM  
 L= LANDHÆÐ VIÐ LÓÐAMÖRK (LEIDBEINANDI)  
 H= HÆÐ Á AÐKOMUGÓLFI - SJÁ SKILMÁLA  
 VH= VEGGHÆÐ  
 Fr= TENGIHÆÐ Á REGNVATNSFRÁRÆSI  
 Fs= TENGIHÆÐ Á SKÖLPFRÁRÆSI  
 HÆÐARLÍNUR INNAN LÓÐAMARKA ERU BINDANDI FYRIR HÖNNUN LÓÐA


BAKRÁSARVATN HITAVEITU SKAL VEITA Í REGNVATNSFRÁRÆSI. NEYSLUVATNSHEIMÆÐAR ERU Ø32 mm PE100, NEMA ANNAD SÉ SÝNT Á TEIKNINGU. TENGIHÆÐ NEYSLUVATNSHEIMÆÐAR ER AÐ ÖLLU JÖFNU 1,2 m UNDIR YFIRBORÐI LANDS.

- - - NEYSLUVATNSHEIMÆÐ (MEÐ LOKA)
- - - REGNVATNSFRÁRÆSI
- - - SKÖLPFRÁRÆSI
- - - STÖDVEGGUR

- 13 NÚMER LÓÐAR
- E,F,R.. HÚSAGERÐ, SJÁ SKILMÁLA

25.215.1 NÚMER AÐLIGGJANDI LÓÐABLAÐA


SJÁ JAFNFRAMT SKIPULAGSUPPDRATT OG SKILMÁLA

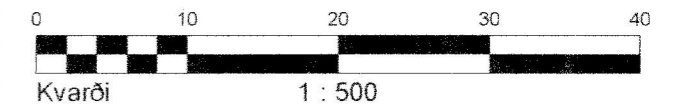

**HÆÐABLAÐ 25.232.2**

TEIKNING NR. 423.070

HRAUNSKARÐ 2,4,6 OG 8. HÁDEGISSKARÐ 4 OG 6.

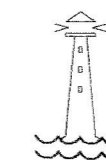

**HAFNARFJARÐARBÆR**  
 UMhverfis- og skipulagsþjónusta  
 SKARÐSHLÍÐ

**VSB**  
 VERKFRÆÐISTOFA

BÆJARHRAUNI 20 / 220 HAFNARFJÖRÐUR  
 KENNITALA 710796-2899  
 SÍMI 58 58 600  
 vsb@vsb.is / www.vsb.is

Breyting A: 20.03.2020/SÓG; Skv. breyttu deiliskipulag samþ. í Skipulags- og byggingarráði 17.12.2019 sem óðlast gildi 13.03.2020. Hádegisskarð 4 og 6, Hraunskarð 2, 4, 6 og 8. Að auki er hönnuðum hæðarlínum skipt út fyrir mældar hæðarlínur.