



HRAUNMILUR 2. - BREYTING. MARI 1. HED
 STEILL 4. HED - 11.10.64

Samþykkt á fundi bygginga-
 nefndar þ. 9/9 1964
 BYGGINGAFULLTRÚINN
 Í HAFNAFIRÐI
 Þóroddur Sigurðsson

EFTIR BREYTINGU.

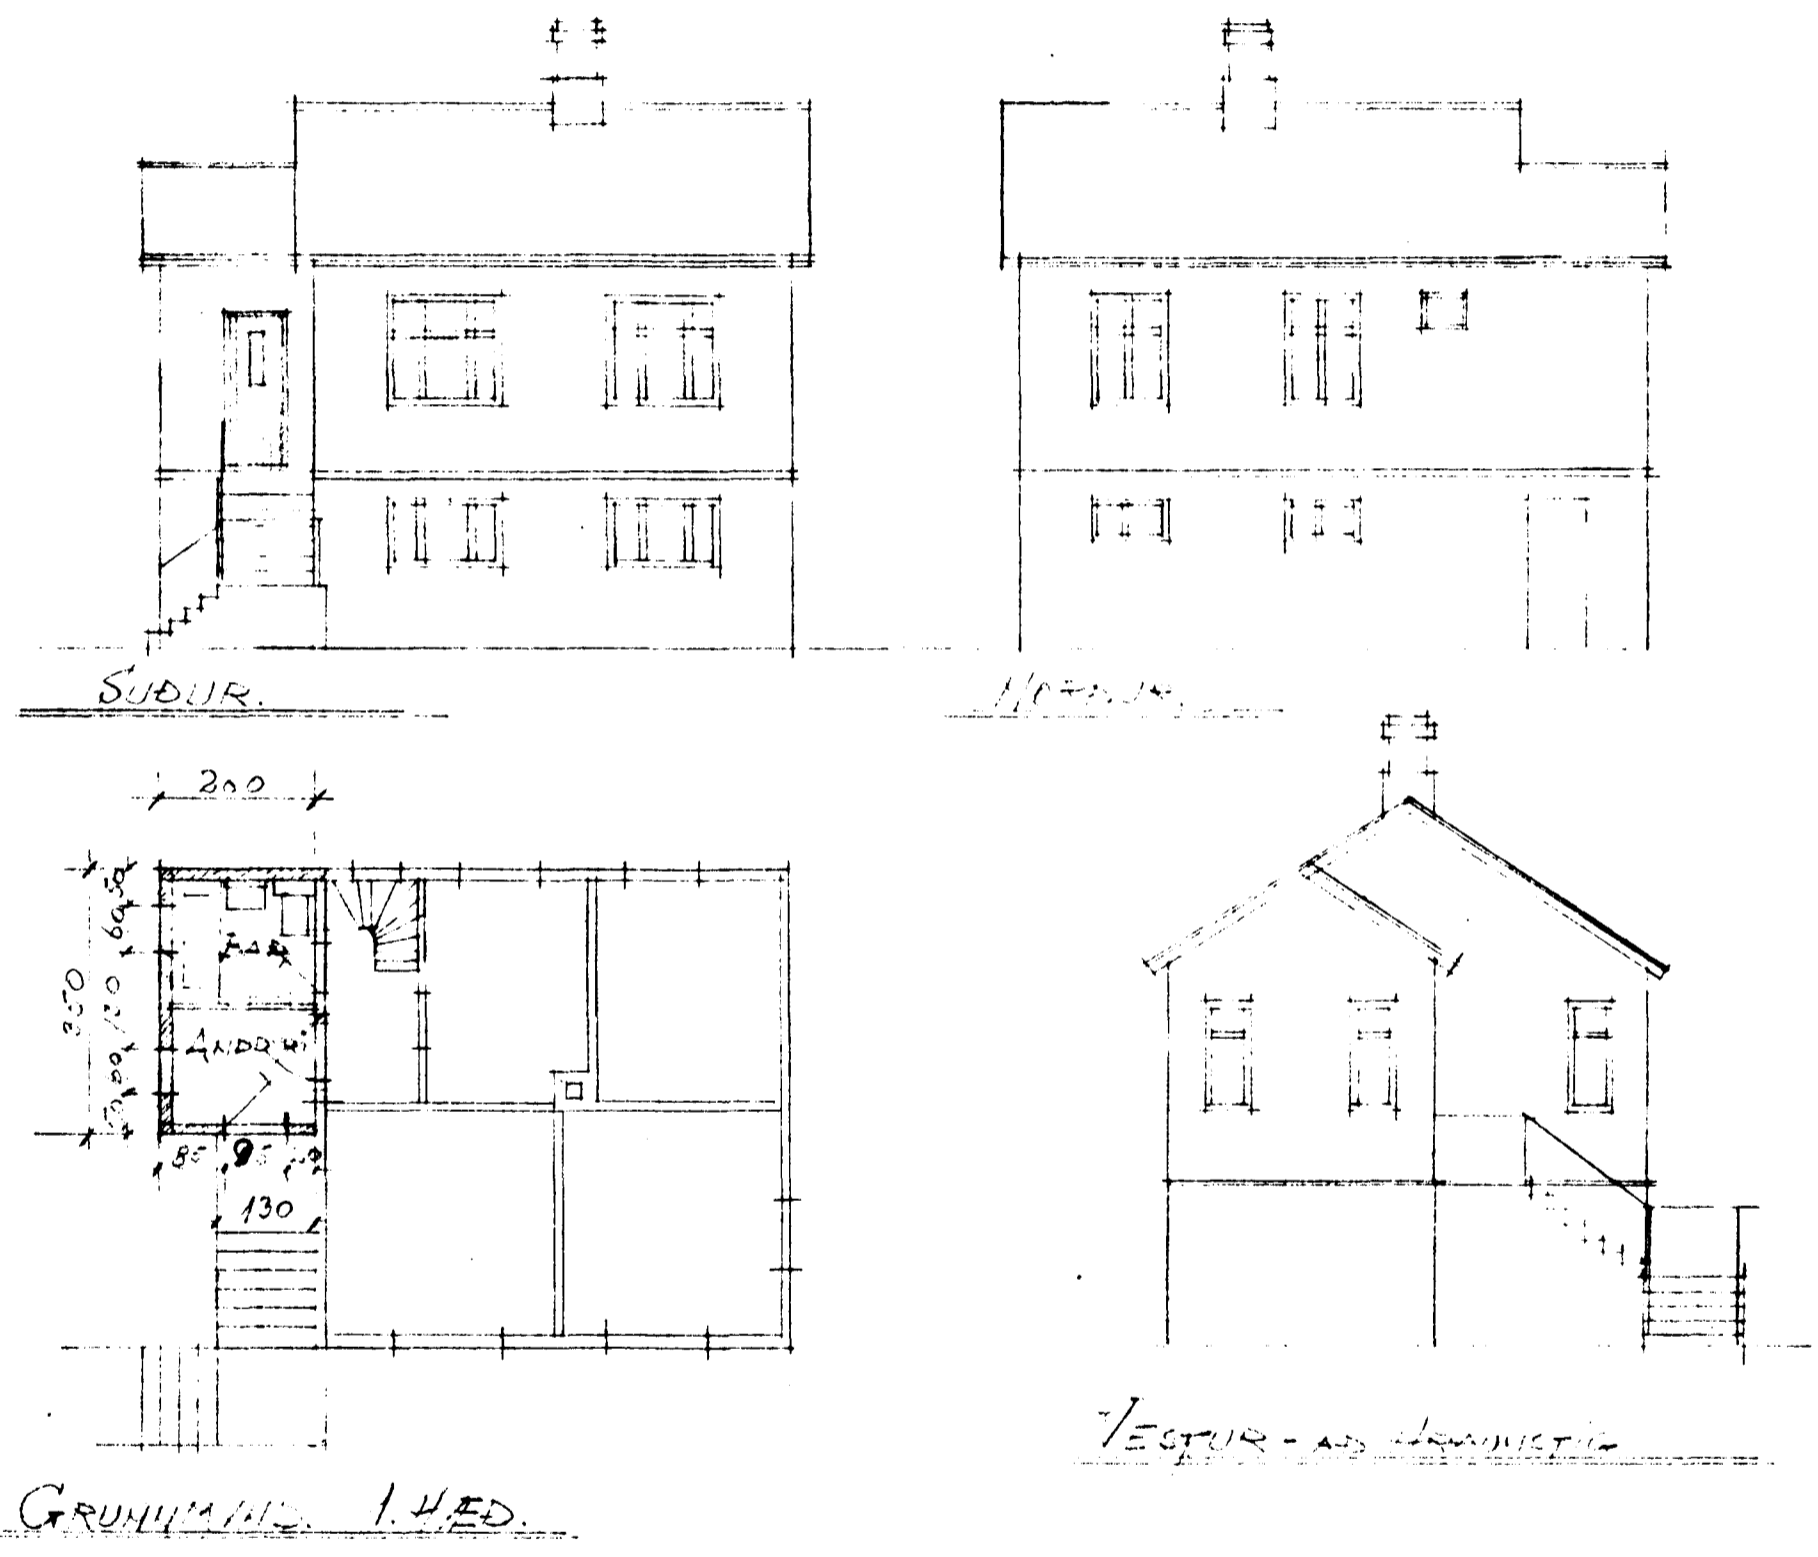

FYRIR BREYTINGU.

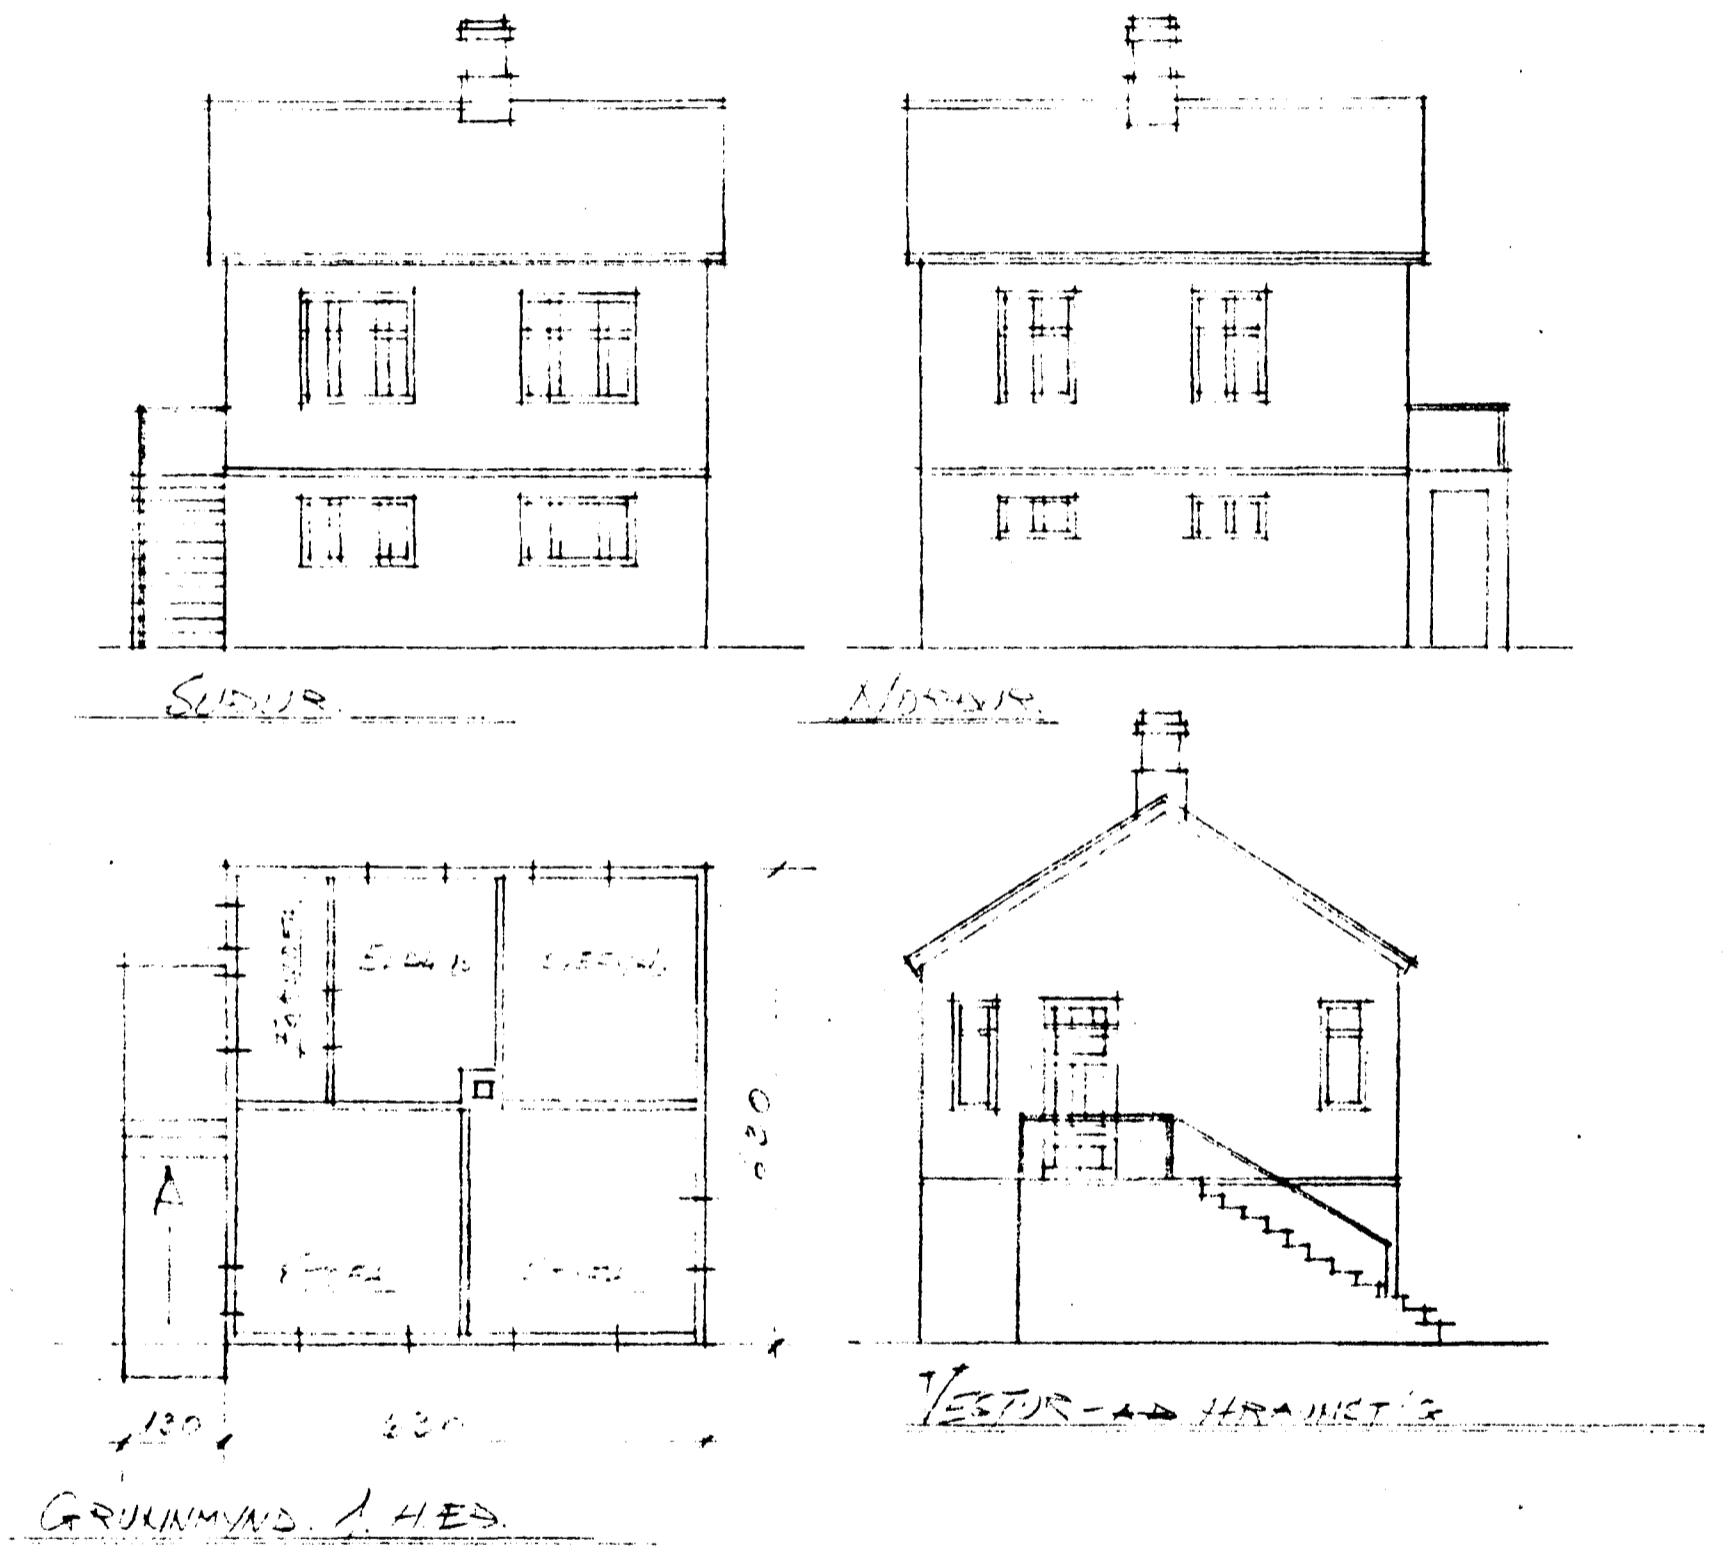

Hafnafirði, í ágúst 1964
 Þóroddur Sigurðsson
 TEKNIFRÆÐINGUR.