


Þúðarhús Finnþoga Hallssonar N^o 6 við Hraunstíg


Höfuðskildir 15/3 1946
Finnþogi Hallsson

Mál 1:100

Samþykkt á fundi bygginga-
námndar þ. 13 / 7 1946
BYGGINGAFLURINN
HAFNARFIRÐI
J. L. Skinnard.

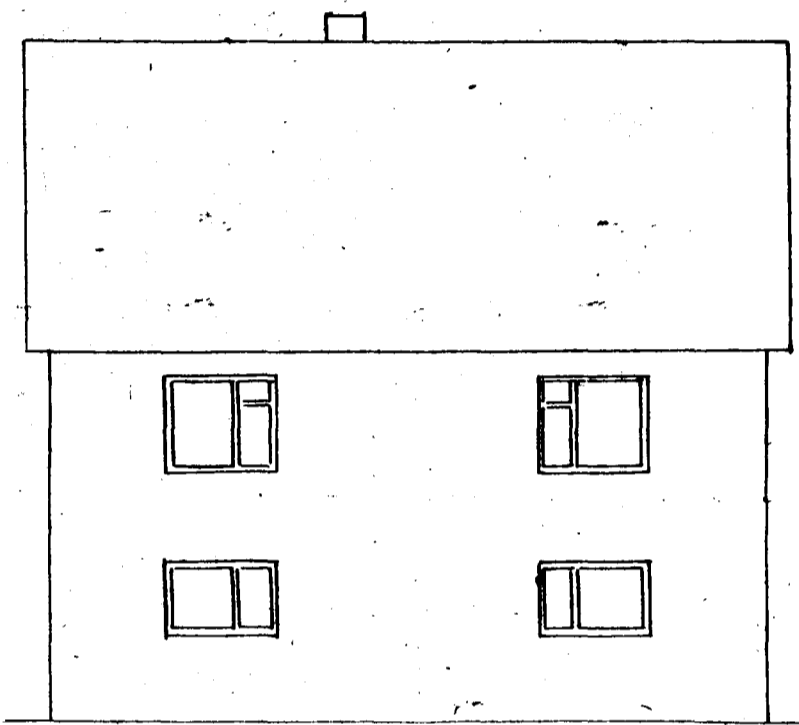

Vesturhlíð

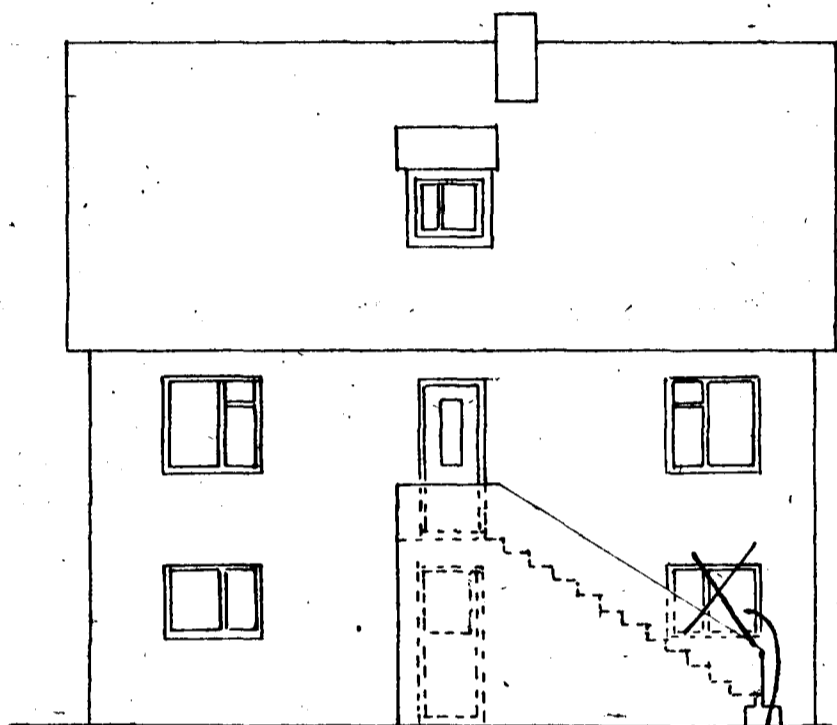

Austurhlíð




Norðurgæfl




Suðurgæfl


Samþ. at loka gluggi
13/5 84 E.S.H.

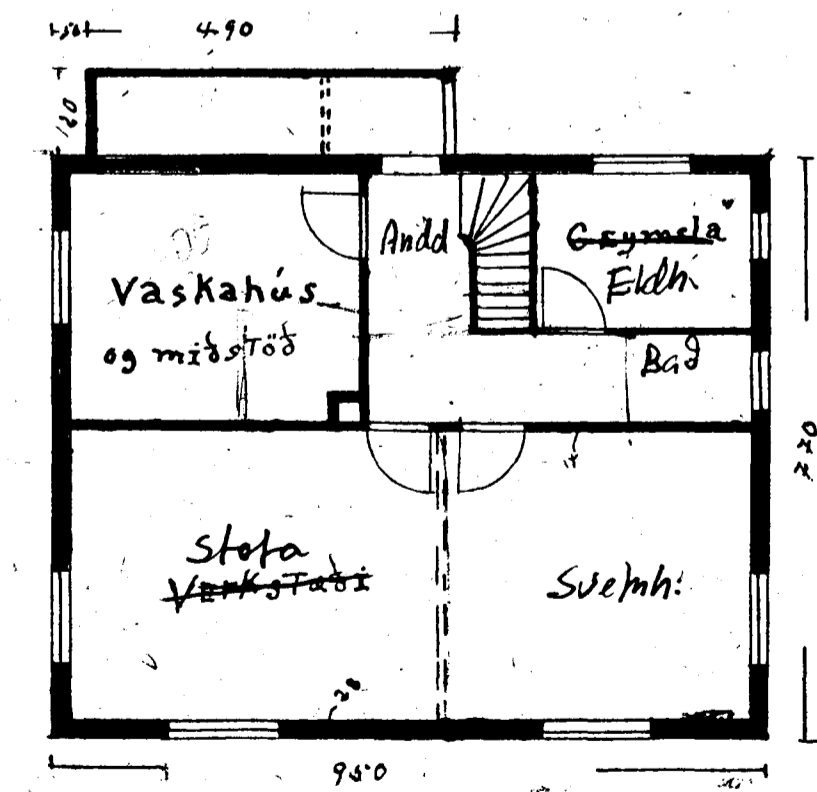


Kjallari

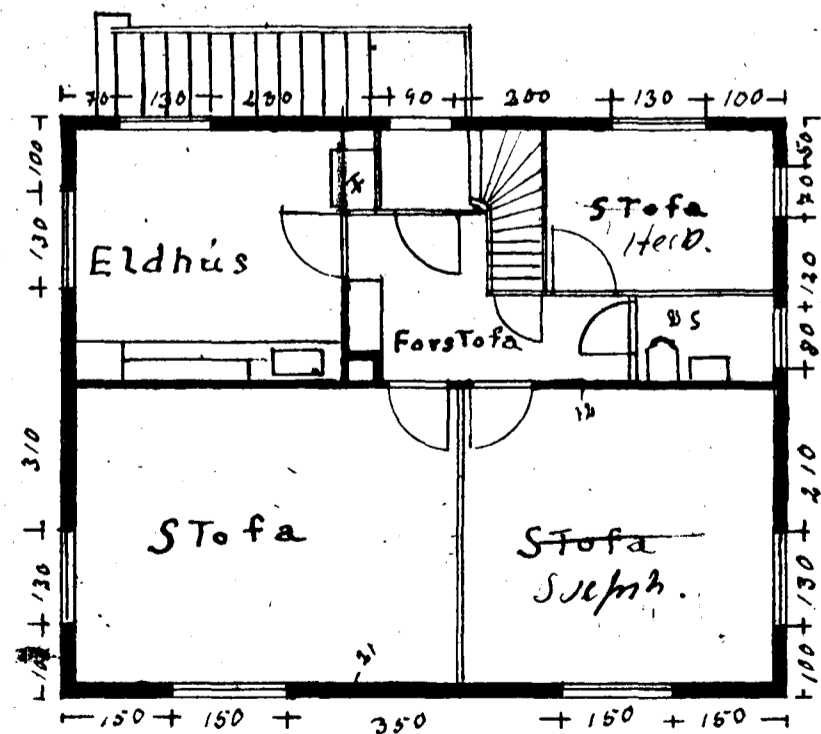


Hæð

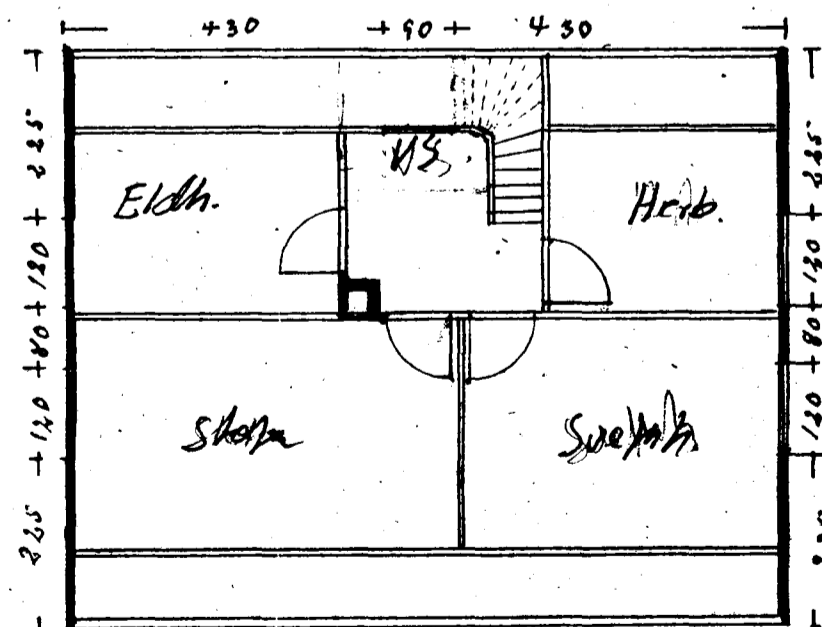

Þakkað

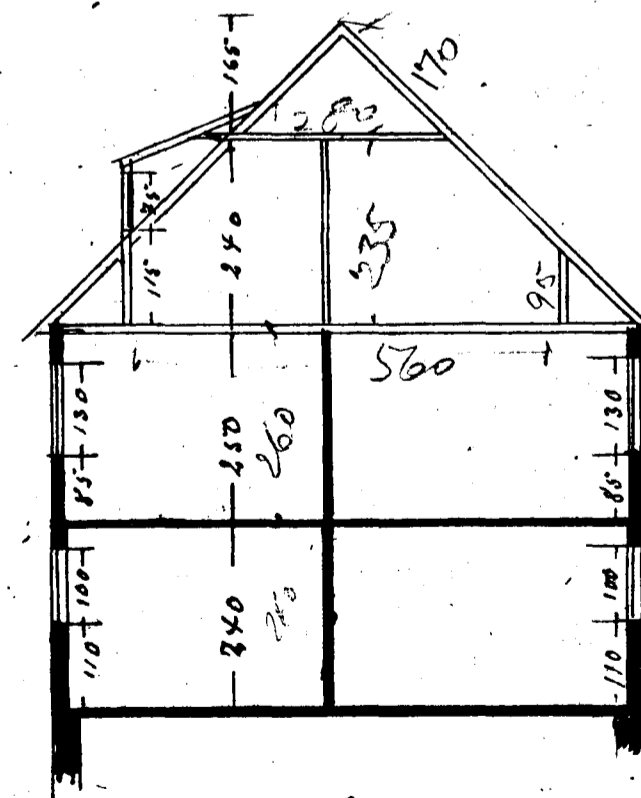

Skarður

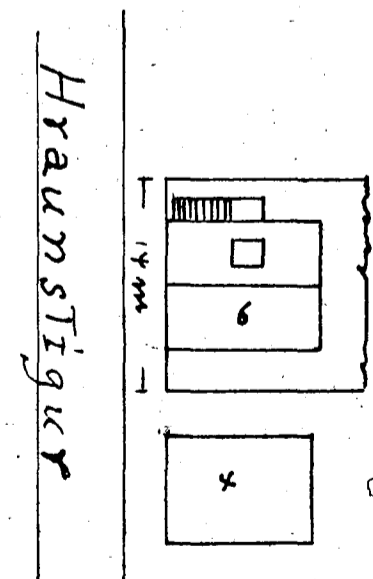

Hraunstígur

Mál 1:500

Afstöðumynd