

Samþykkt á fundi bygginga-
nefndar þ. 2.15.1962



BYGGINGAFULLTRÚINN
f. b. í HAFNARFIRÐI
F. Jónsson

Gerdur Simbogeton
Húsmíðameistari

Eindurverðt 20/5 81


Húseignin Hraunslig NR 6

Breyting á þaki mál 1:100

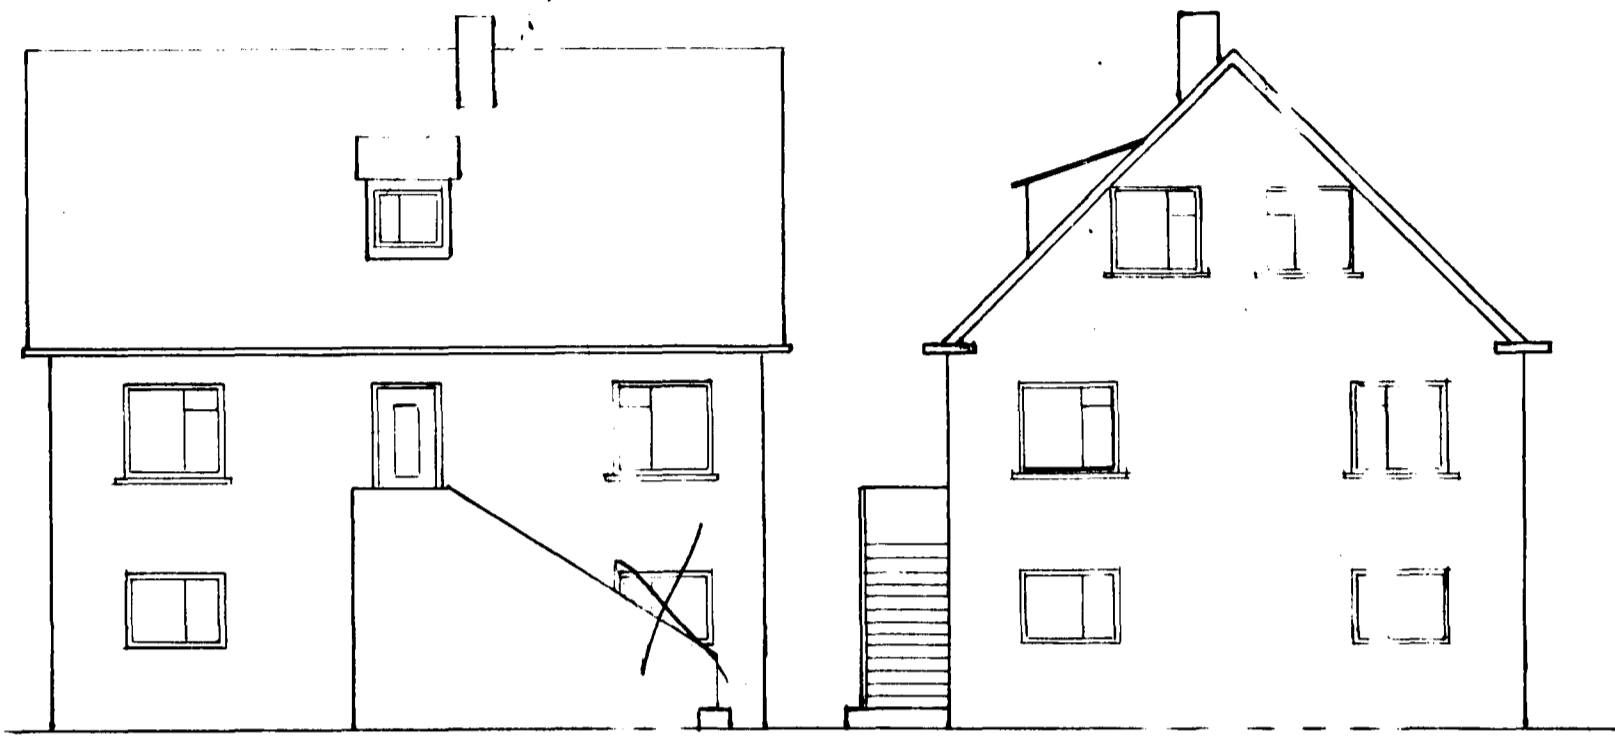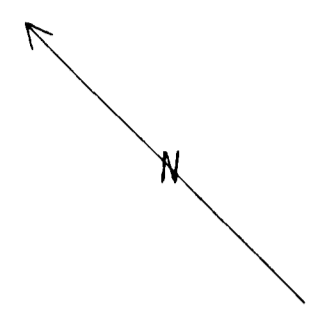

Norðaustur


Norðvestur

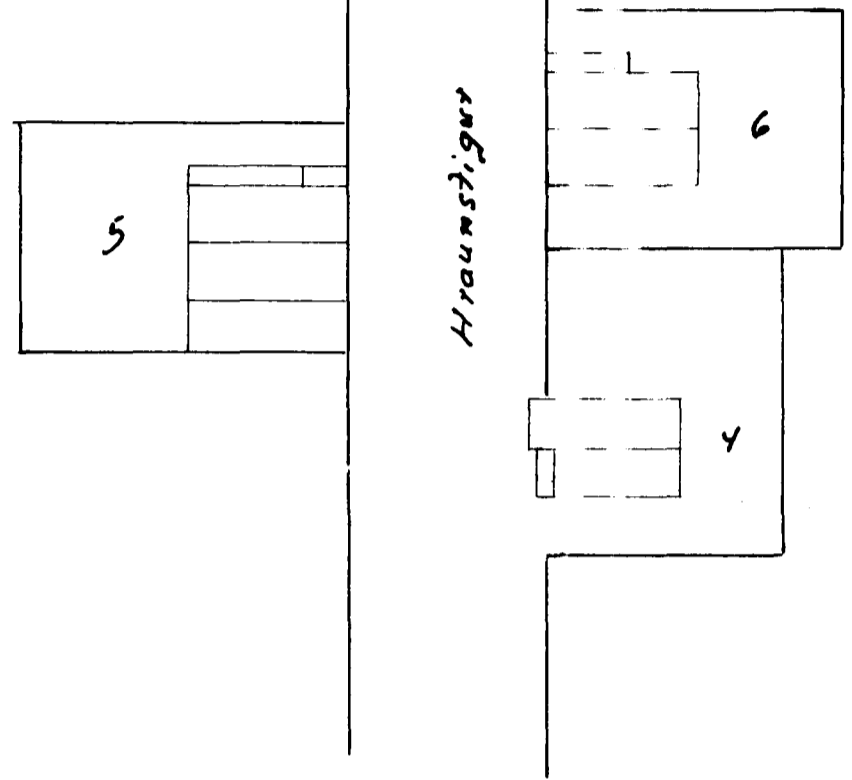


Hraunsligur

FYRIR BREYTINGU


EFTIR BREYTINGU

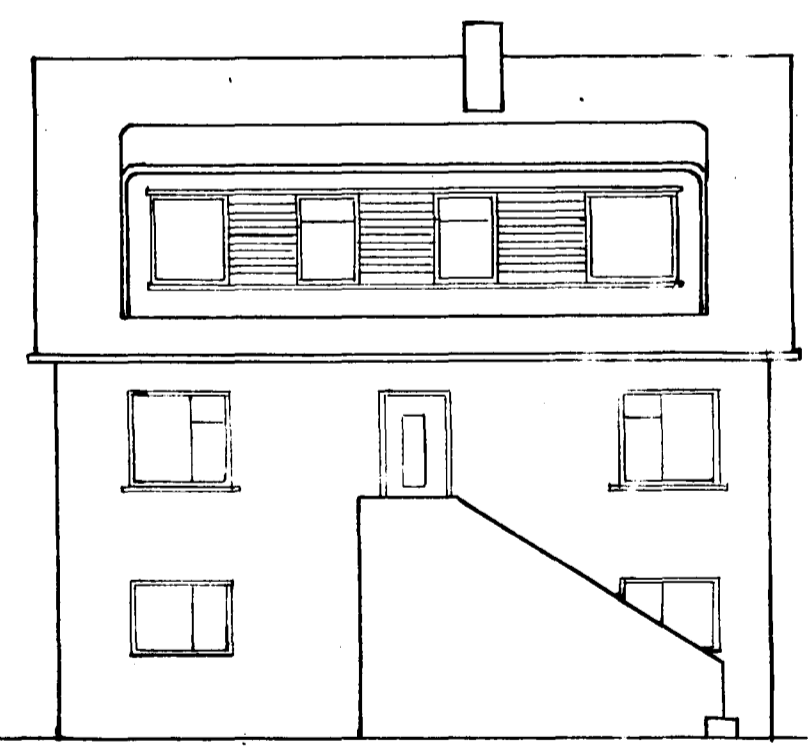


Norðaustur

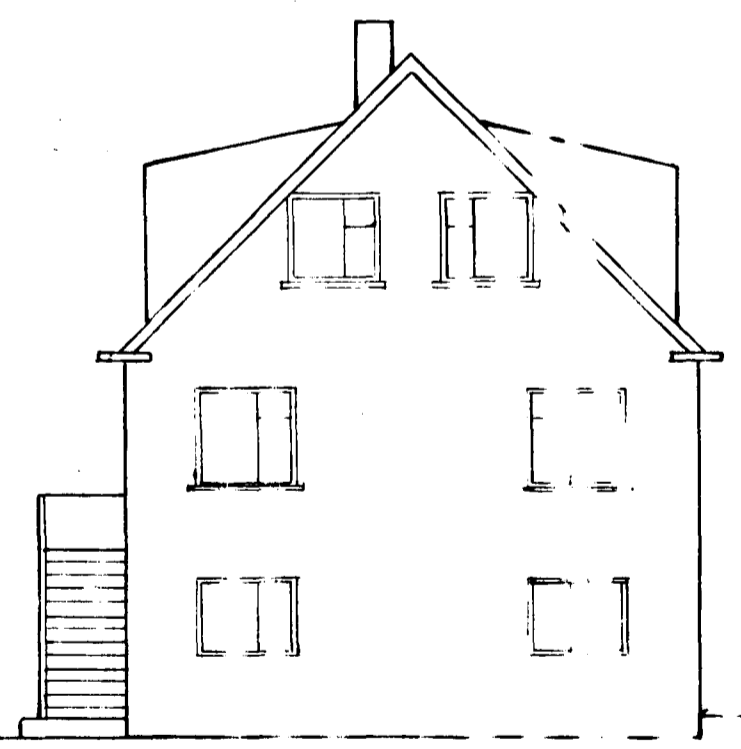


Norðvestur

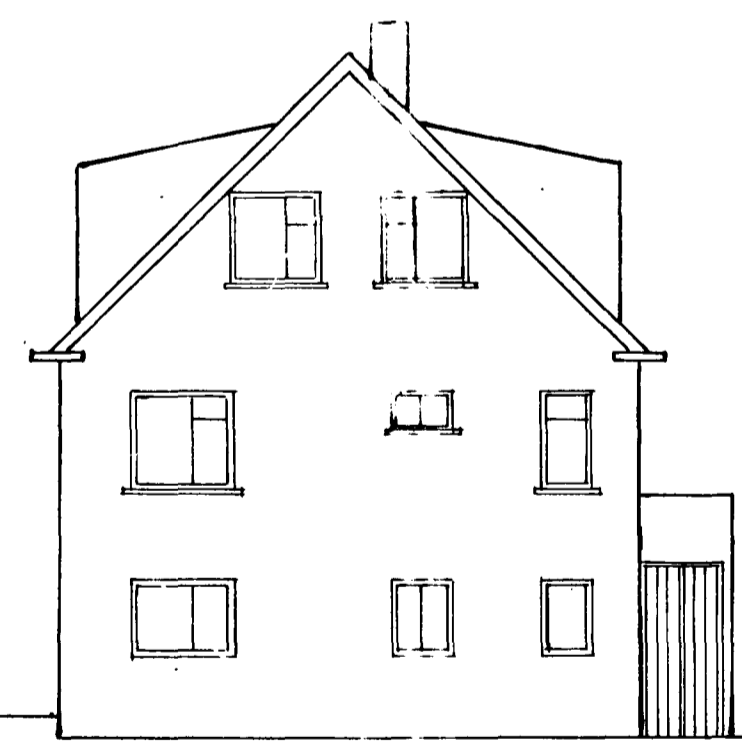

Suðaustur

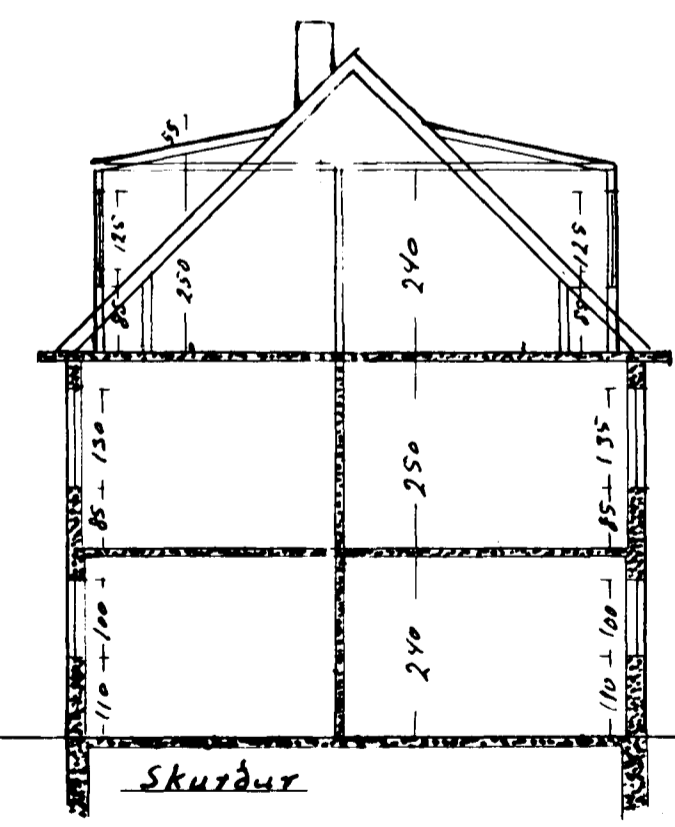

Skurður

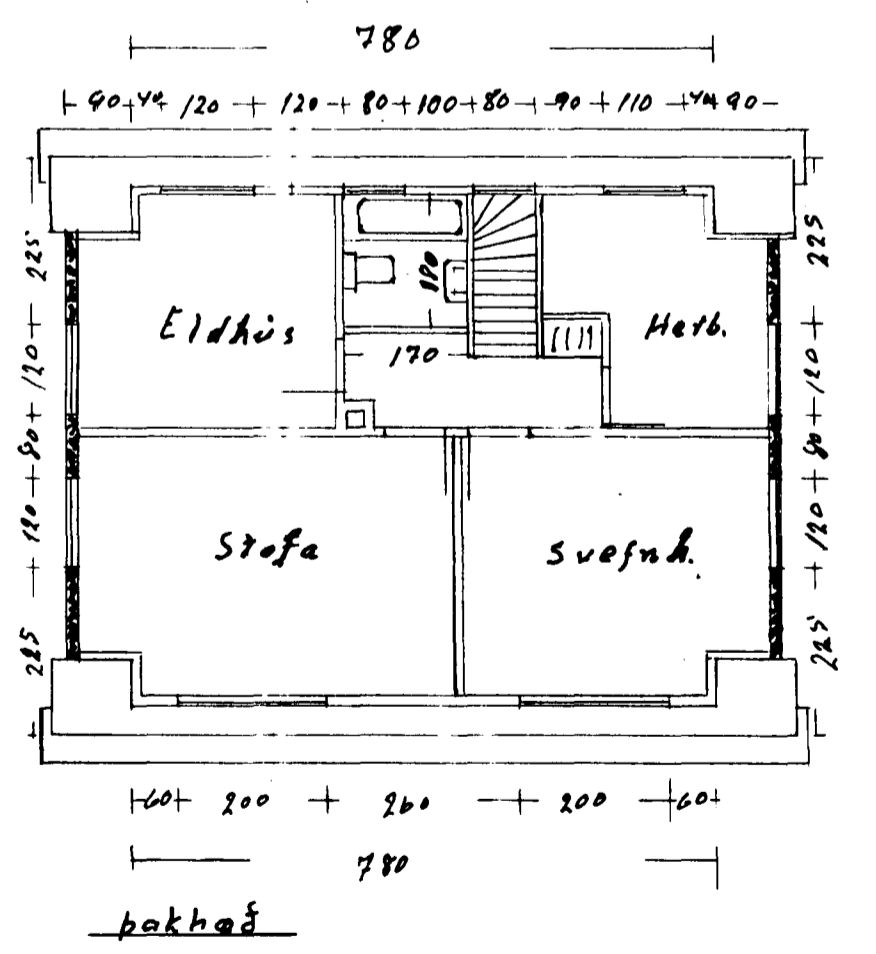

Þakhláð

