


HRAUNSTIGUR NR 7

GLUGGAÞEYTING

Samþykkt á fundi bygginga-  
nefndar þ. 4.5.1983  
BYGGINGAFULLTRÚGIN  
Í HAFNARFIRÐI  
*[Signature]*

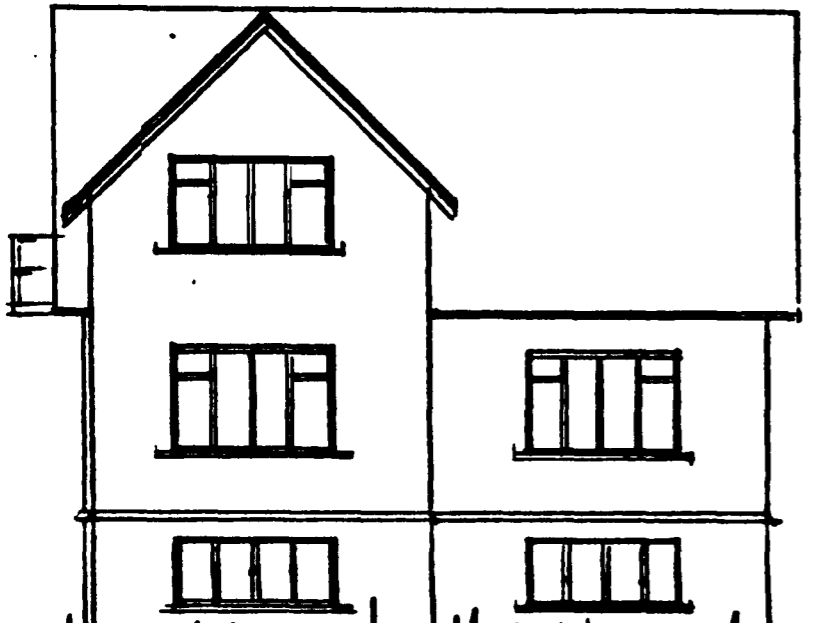

SV



SK



NV

FYRIR BÆYTINGU

EFTIR BÆYTINGU



SV



SK



NV

H.F. 09/83