

Samþykkt þann
10 SEPT. 2003
Byggingafulltrúinn í Hafnarfirði
F.h. Sigurbjartur Halldórsson

Byggingarlýsing.
Undirstöður, kjallari hússins og milliloft eru úr steinsteypu. Útveggir efri hæðar eru hlaðnir úr holsteini. Þak er gert úr sperrum, klætt með borðum pappa og bærustáli. Áð utan er húsið hraunhúðað en að innan slétt húðað og málað. Byggingarár er ekki þekkt, en húsið hefur verið notað sem vinnustofa fyrir ýmsan iðnað.
Eigandi hússins nr 13B við Hverfisgötu er einnig eigandi Hraunstígs 3 og sækir um að gera breytingar á húsinu svo unnt sé að nota það fyrir bílgeymslu og geymslu.
Þær breytingar eru: Ísetning á bílgeymsluhurð á gaffel Hraunstíg, gerð stiga milli kjallara og 1. hæðar og dyr út af millipalli á pall með setlaug. Gerð milliveggjar á 1. hæð og loftrása, bæði frá kjallara og bílgeymslurými.
Yfir efri hæð er hátt ris en ekki nothæft nema gerð verði styrking á þakbjálkum. Einangrun á útveggjum aukin með 75mm þéttull/Styrophor-pl í grind og klætt yfir með 13mm Gyproc-plötum.
Kólnunartölur:
Útveggir 0,4 w/m²°C
Þak 0,3
Gluggar 2,5
Gólf 0,4

Brúttó-flatarmál 101,2m²
Brúttó rúmmál 324,3m³












Eldvarnartæki og flóttaleiðir.

Ⓜ Reykskynjari.

⊖ Slökkvitæki (í samræði við eldv.effirlit)

➔ Flóttaleið.

Fyrir breytingu. Eftir breytingu.

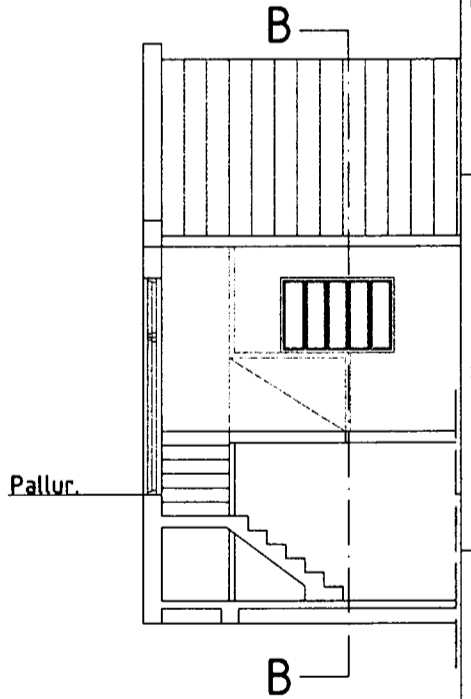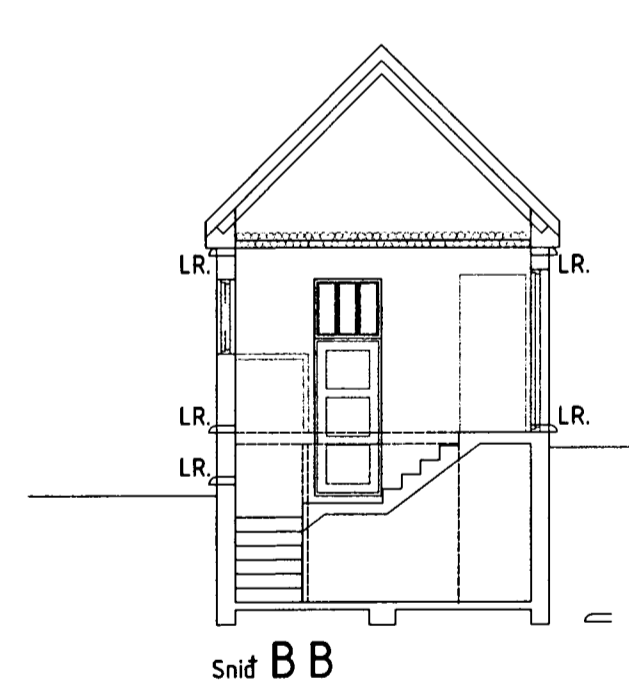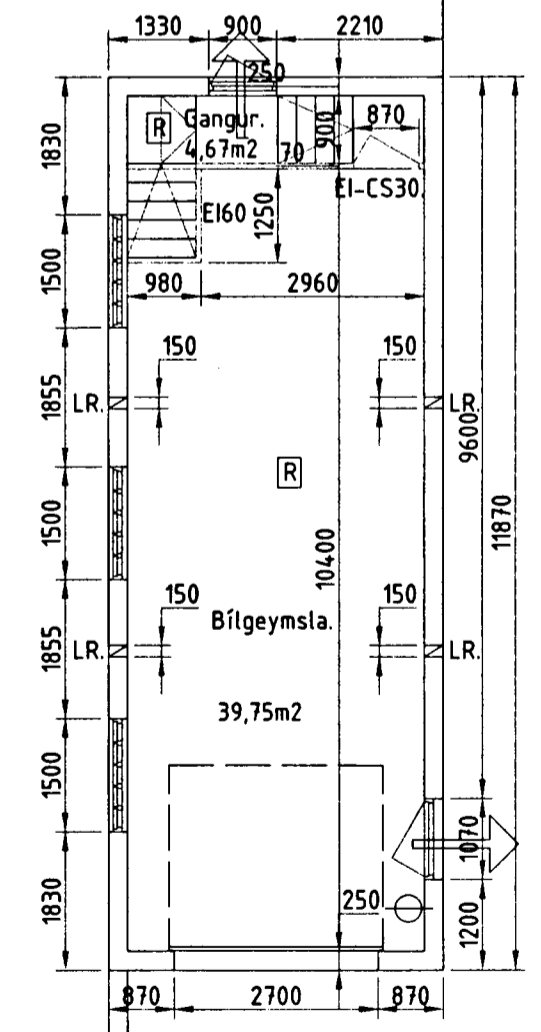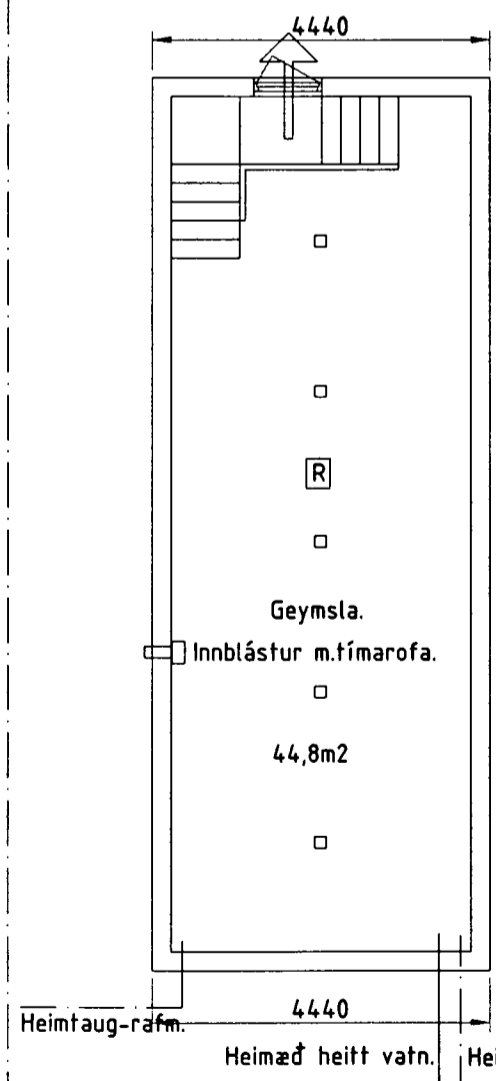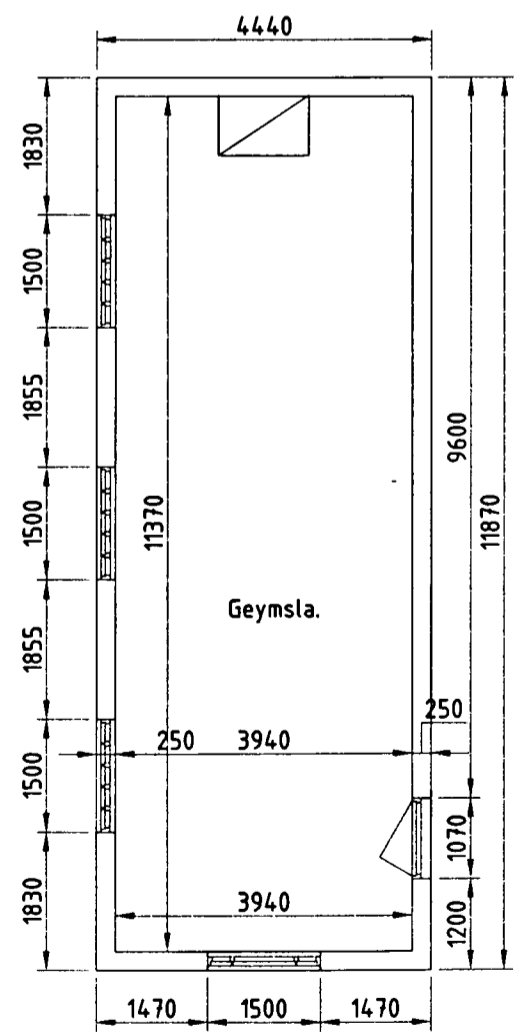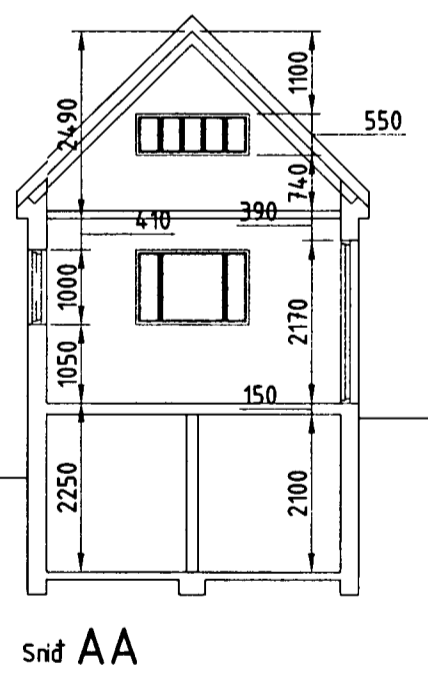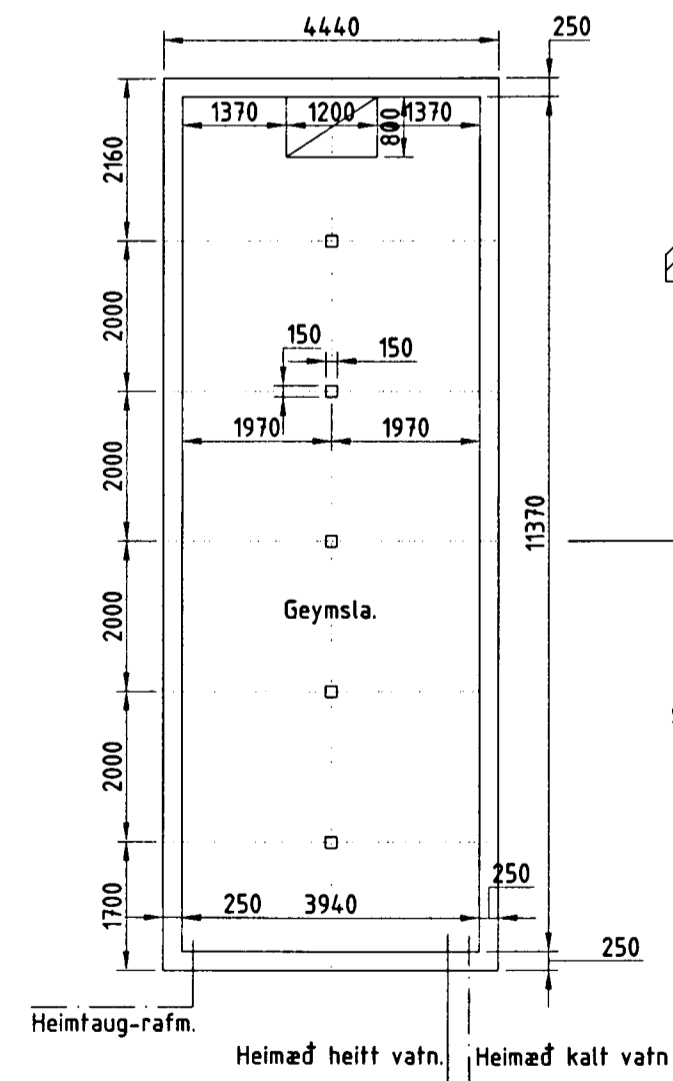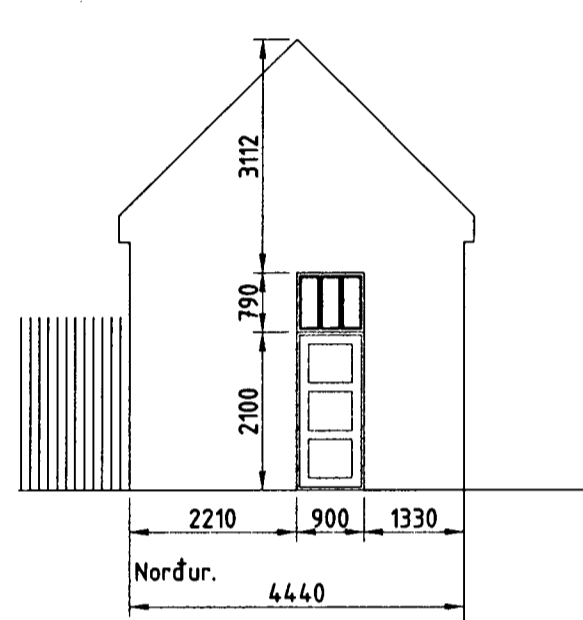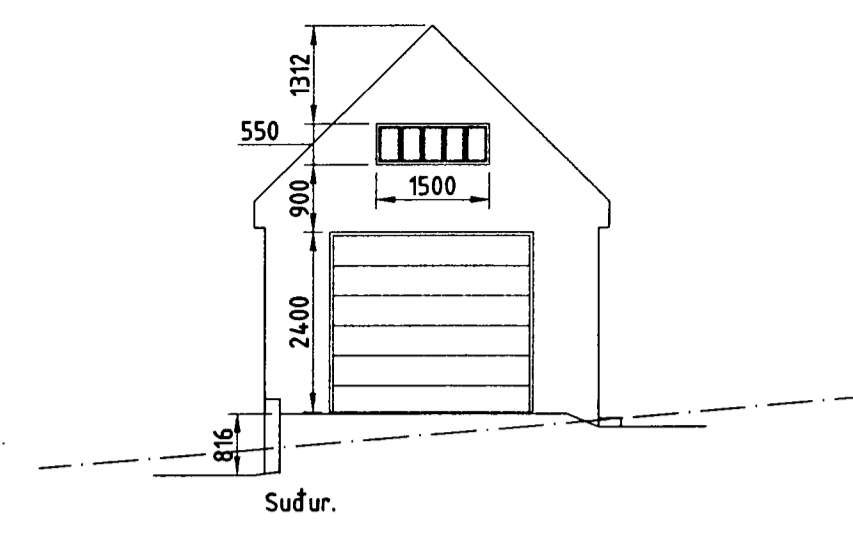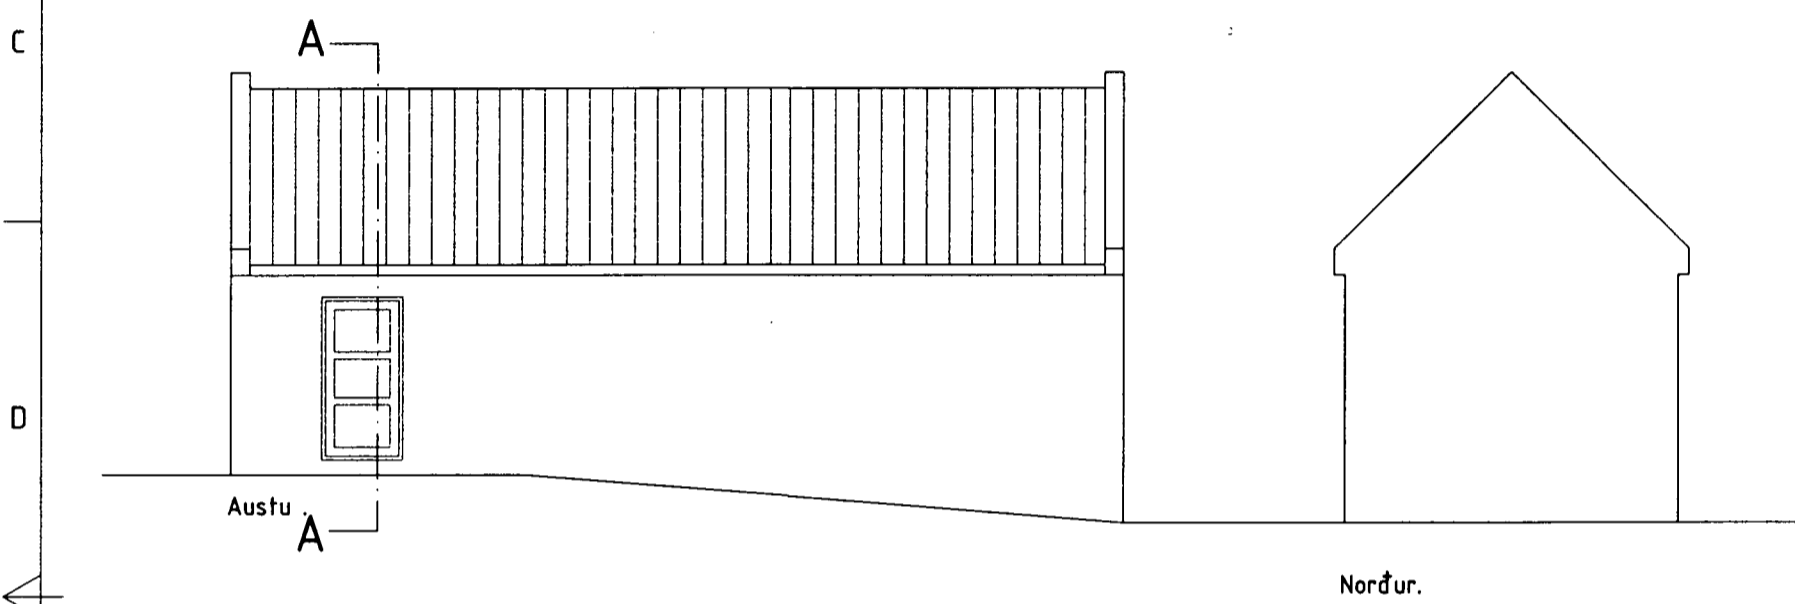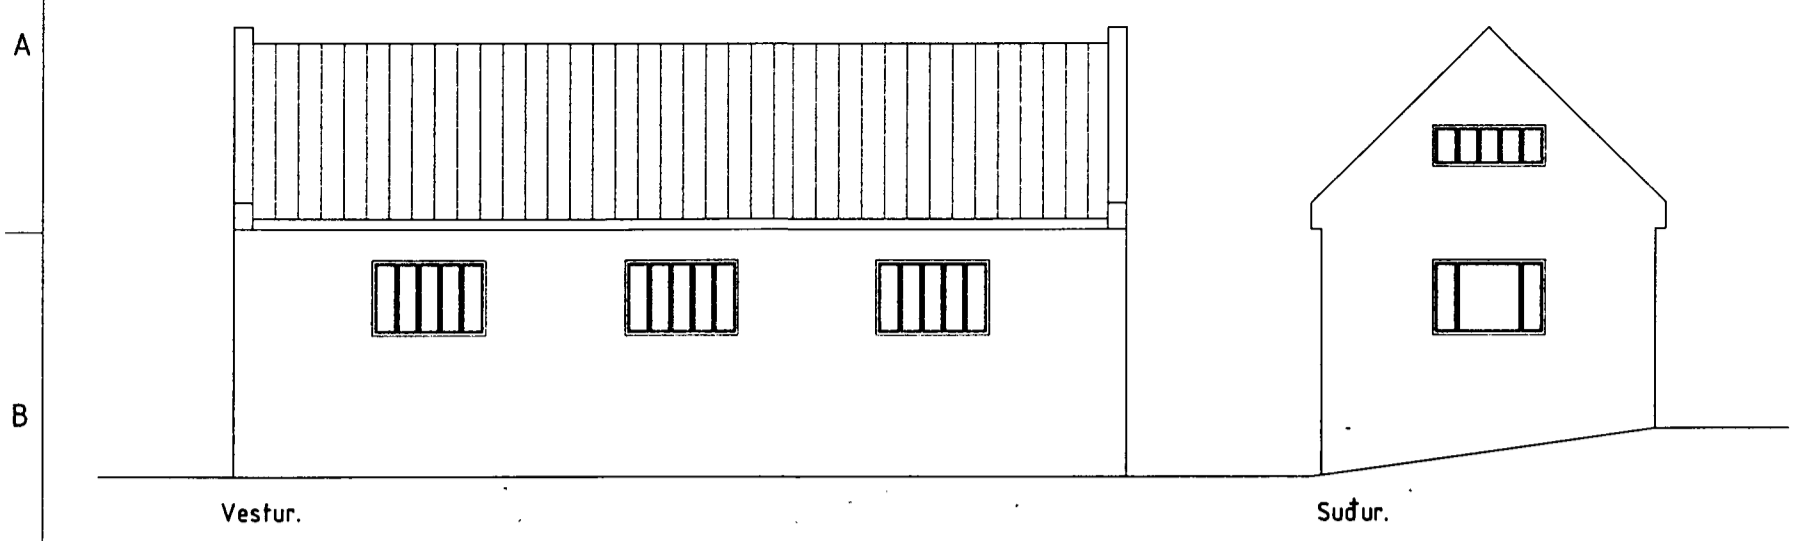

Stiga breytt í júlí 2003.....

Byggingarstaður	Hraunstígur 3. Hafnarfirði.		
Verkefni	Aðalteikning-Afstöðumynd, grunnmynd, snið og útlitsmyndir.	Mælikvæði	Útg.
Verk nr	0305.	Bláð nr.	1.2
Dags	júlí 2003.	Veffang	Stadalhus@xnet.is
Teiknistofan Stadalhus Síðumúla 31.			
Hönnuður	Kt: 201137-3149	Aðalhönnuður/samræming.	Sími:
	581314.1		Kt:

Grunnmynd kjallara.
Mk 1:100.

Grunnmynd 1.hæðar.
Mk 1:100.

Grunnmynd kjallara.
Mk 1:100.

Grunnmynd 1.hæðar.
Mk 1:100.