
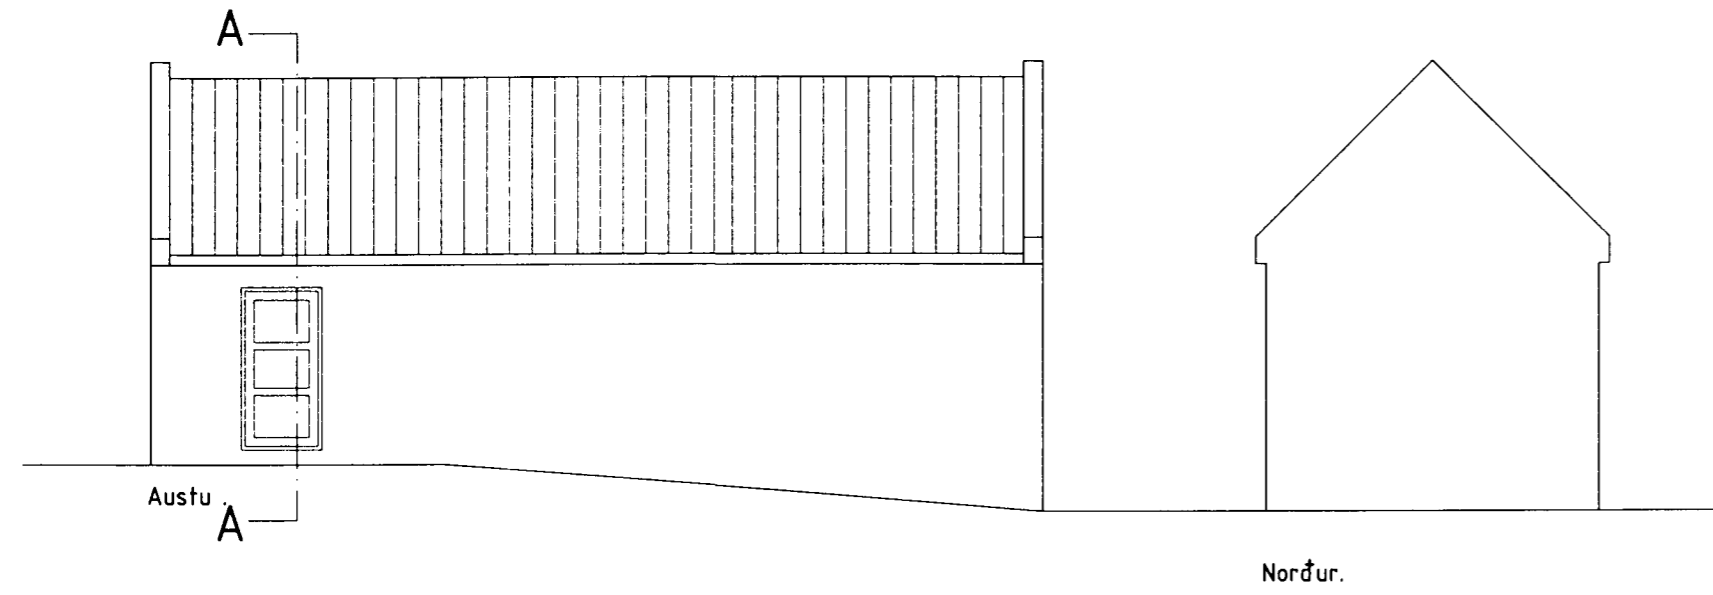


Samþykkt þann
08 JULI 2003
Byggingafulltrúinn í Hafnarfirði
F.h. Sigurbjartur Halldórsson

Úr Gildi

Byggingarlýsing.
Undirstöður, kjallari hússins og milliloft eru úr steinsteypu. Útveggir eru hægðir úr holstein. Þak er gert úr sperrum, klætt með bordum pappa og bærustáli. Að utan er húsið hraunhúðað en að innan slétthúðað og málað. Byggingarár er ekki þekkt, en húsið hefur verið notað sem vinnustofa fyrir ýmsan iðnað.
Eigandi hússins nr 13B við Hverfisgötu er einnig eigandi Hraunstígs 3 og sækir um að gera breytingar á húsinu svo unnt sé að nota það fyrir bílgeymslu og geymslu.
Þær breytingar eru: ísetning á bílgeymsluhurð á gaffl að Hraunstíg, gerð stiga milli kjallara og 1.hæðar og dyr út af millipalli á pall með setlaug. Gerð milliveggjar á 1.hæð og loftrása, bæði frá kjallara og bílgeymslurými.
Yfir efri hæð er hátt ris en ekki nothæft nema gerð verði styrking á þakbjálkum. Einangrun á útveggjum aukin með 75mm þéttull/Styrophor-pl í grind og klætt yfir með 13mm Gyproc-plötum.
Kólnunartölur:
Útveggir 0,4 w/m²C
Þak 0,3
Gluggar 2,5
Gólf 0,4

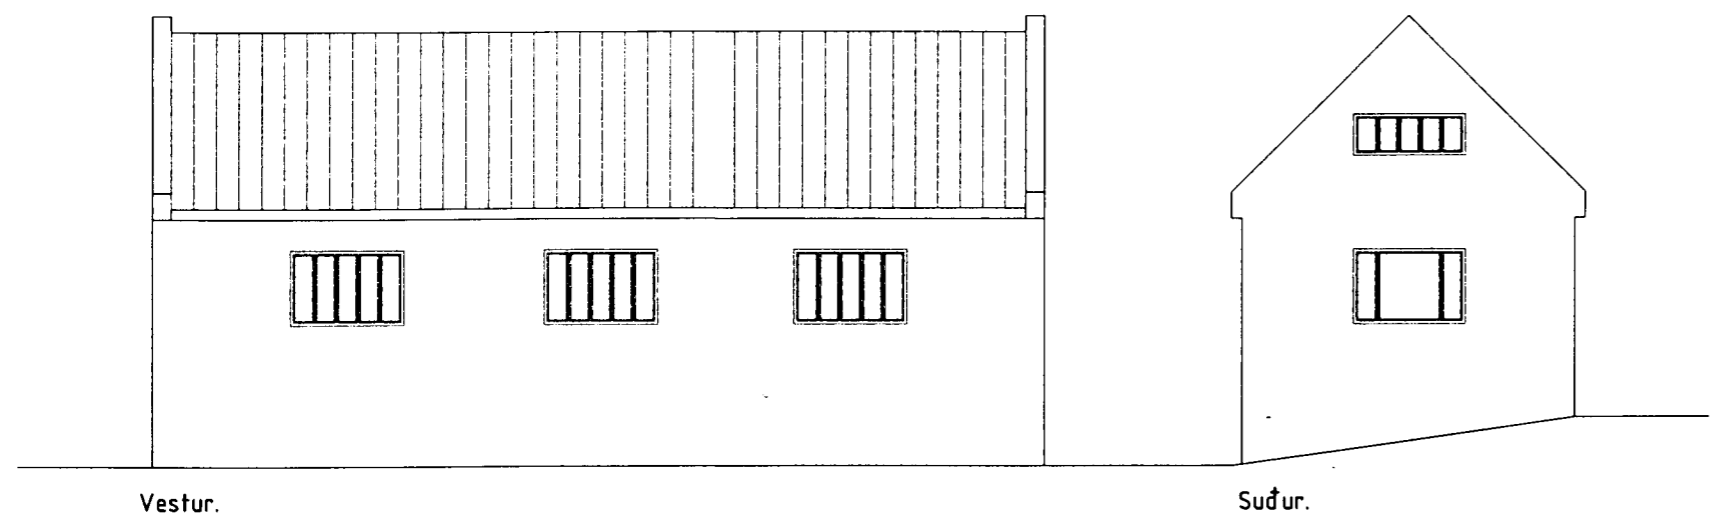



Brúttó-flatarmál 101,2m²
Brúttó rúmmál 324,3m³

Eldvarnartæki og flóttaleiðir.








Ⓜ Reykskynjari.

⊖ Slökkvitæki (í samráði við eldv.eftirlit)

➔ Flóttaleið.

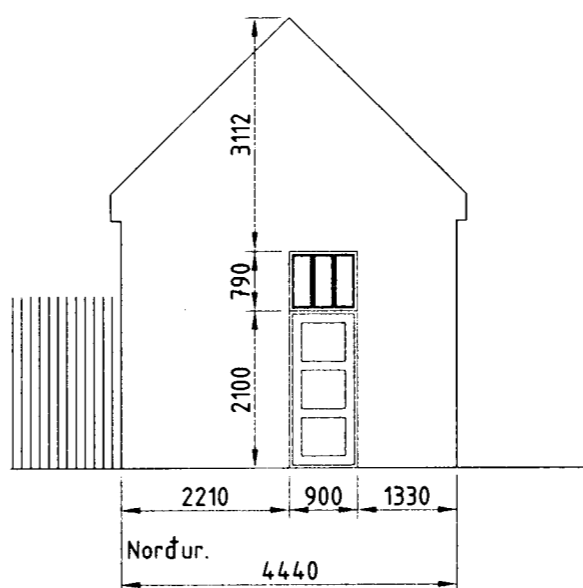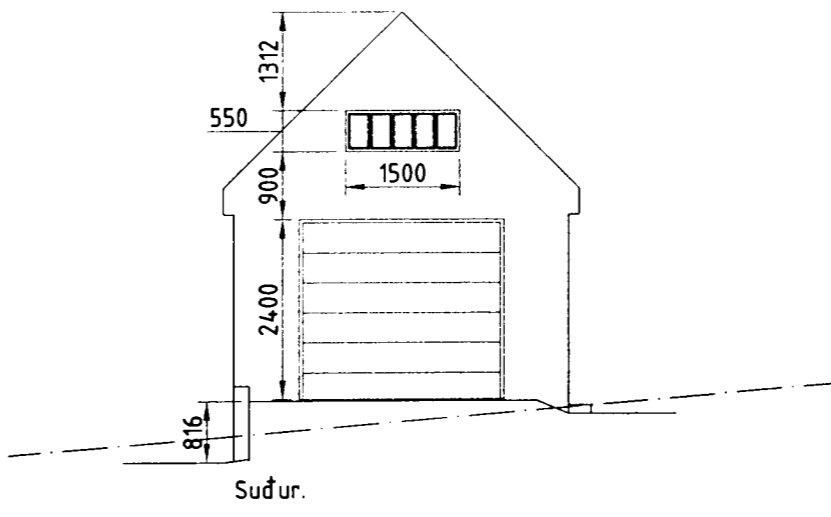

Fyrir breytingu. Eftir breytingu.

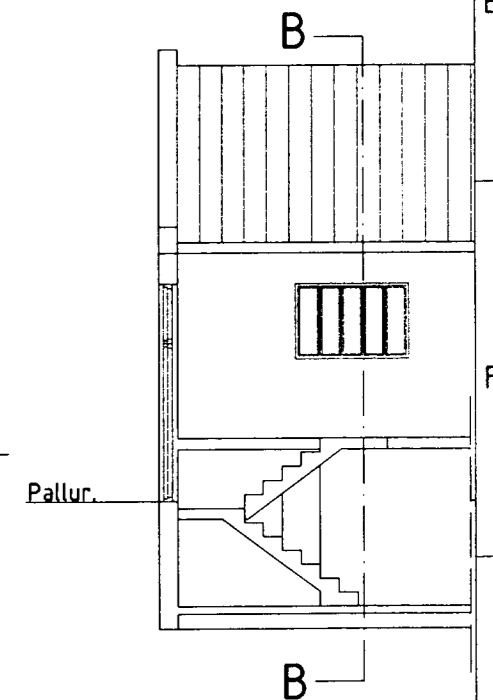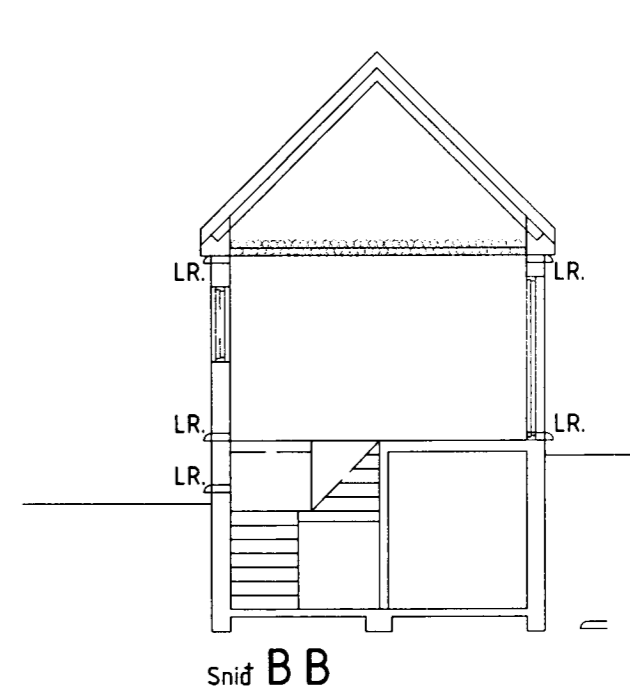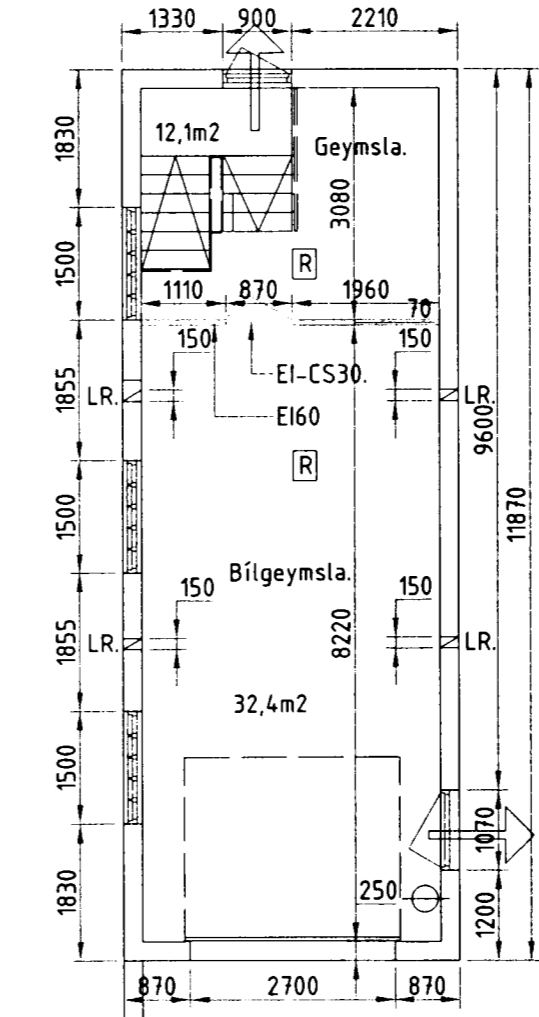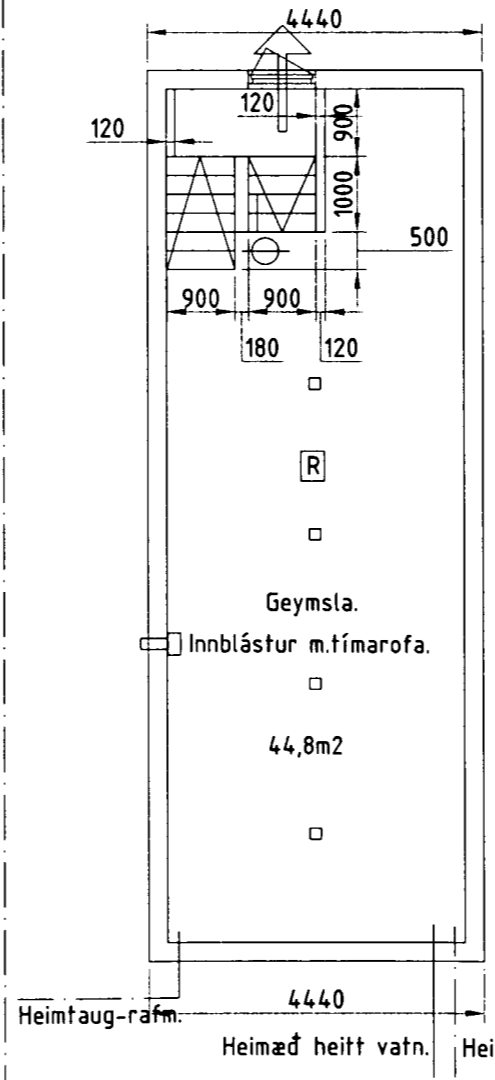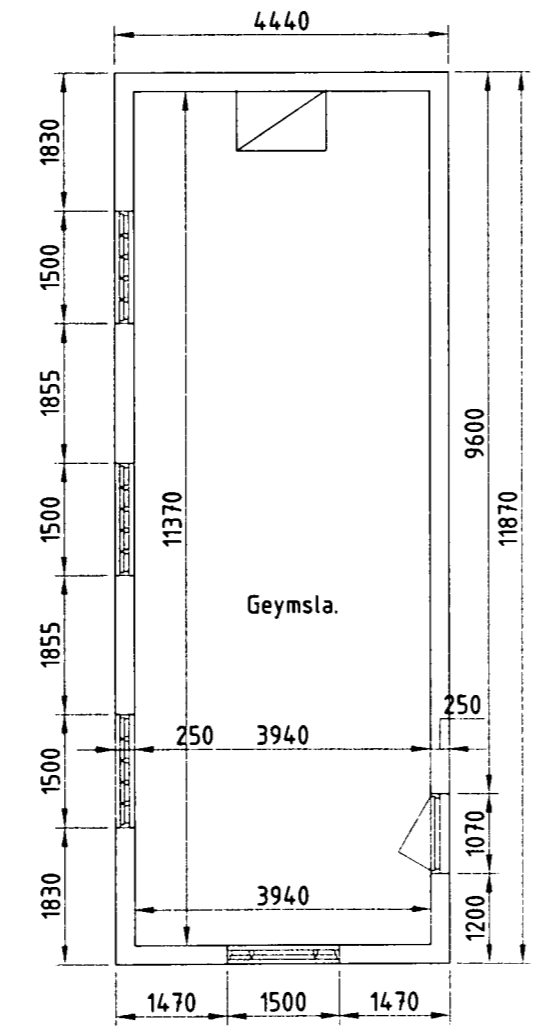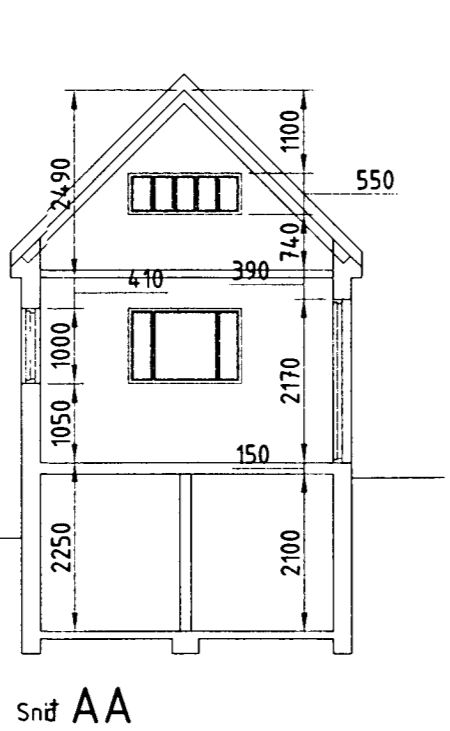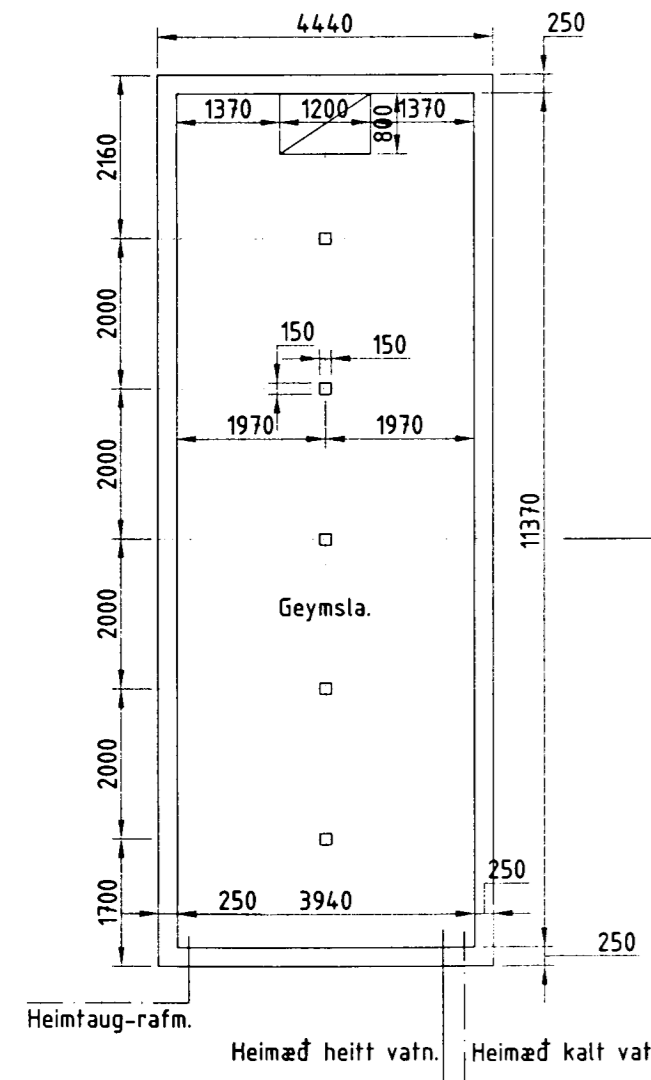

Grunnmynd kjallara.
Mk 1:100.

Grunnmynd 1.hæðar.
Mk 1:100.

Grunnmynd kjallara.
Mk 1:100.

Grunnmynd 1.hæðar.
Mk 1:100.

Byggingarstaður		Hraunstígur 3. Hafnarfirði.	
Verkefni	Aðalteikning-Afstöðumynd, grunnmynd, snið og útlitsmyndir.	Málkvæði	Útg. 1.
Verk nr	0305.	Blað nr.	1.2
Dags	júní 2003.	Veffang	Stadalhus@xnet.is
Teiknistofan Stadalhus Síðumúla 31.			
Hönnuður	KT:201137-3149	Aðalhönnuður/samráðing	Sími: KT: