



Samþykkt þann

19 JAN. 2004

Byggingafræðingur í Hafnarfirði
F.h. Kristján Þóráðsson

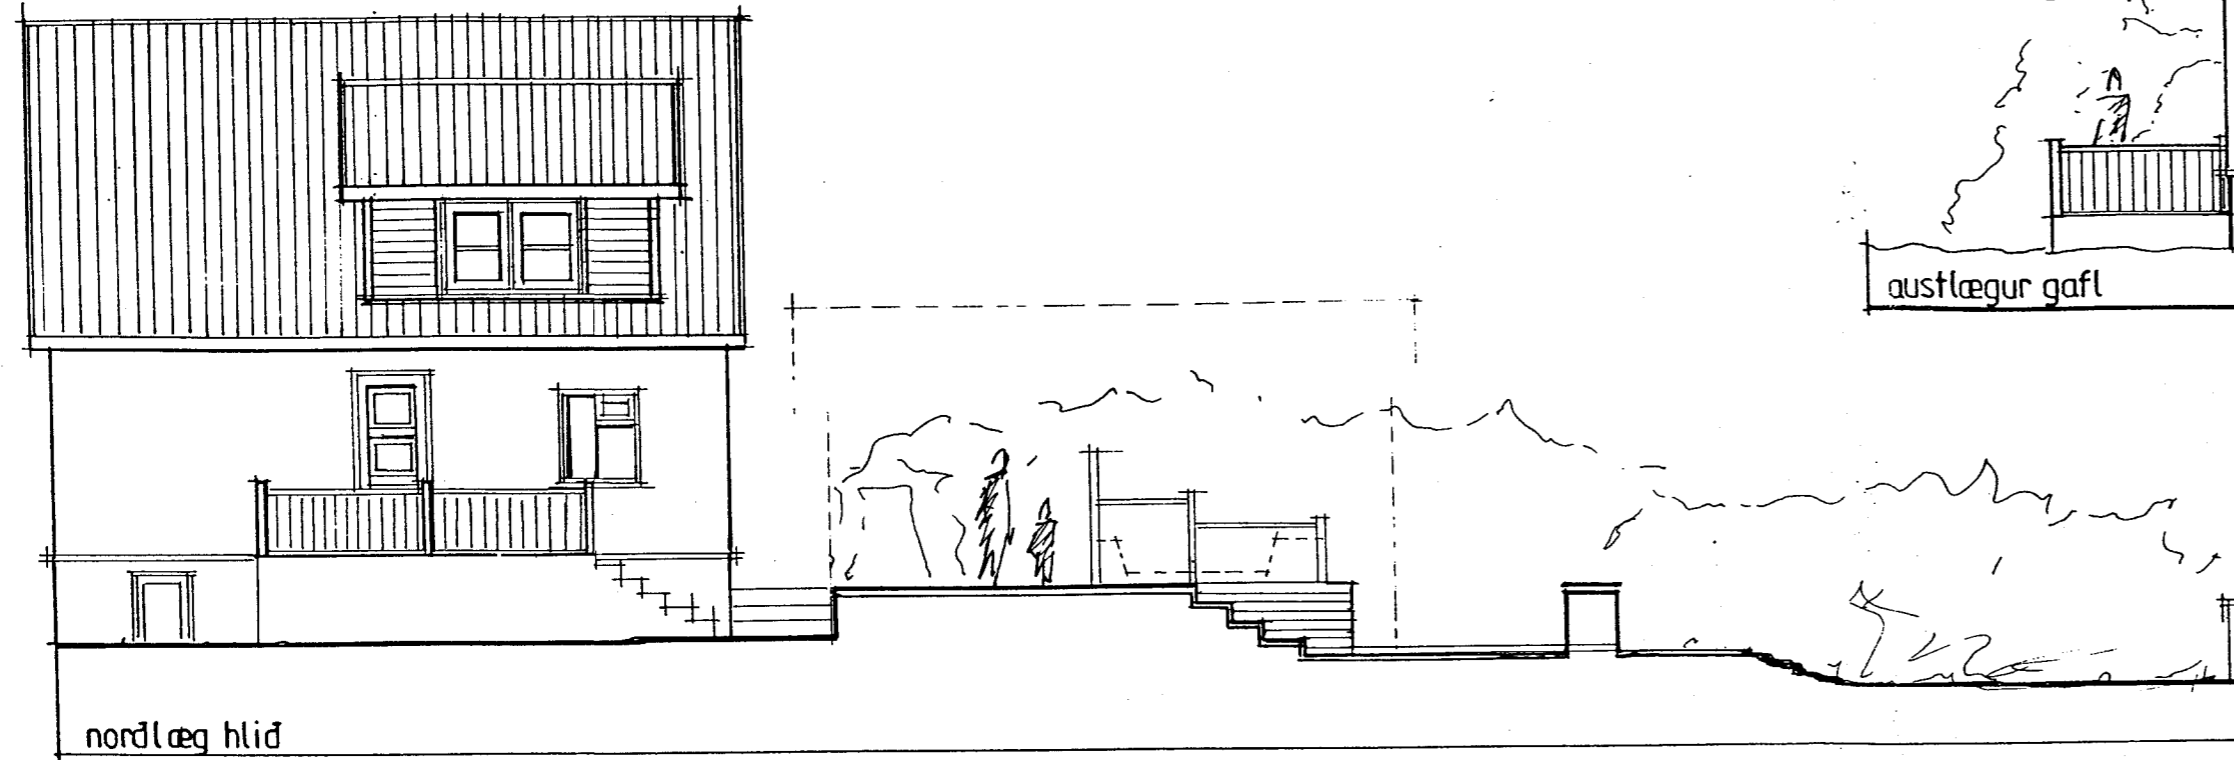

tifftopdf - www.rubissoftware.com - Demo Version

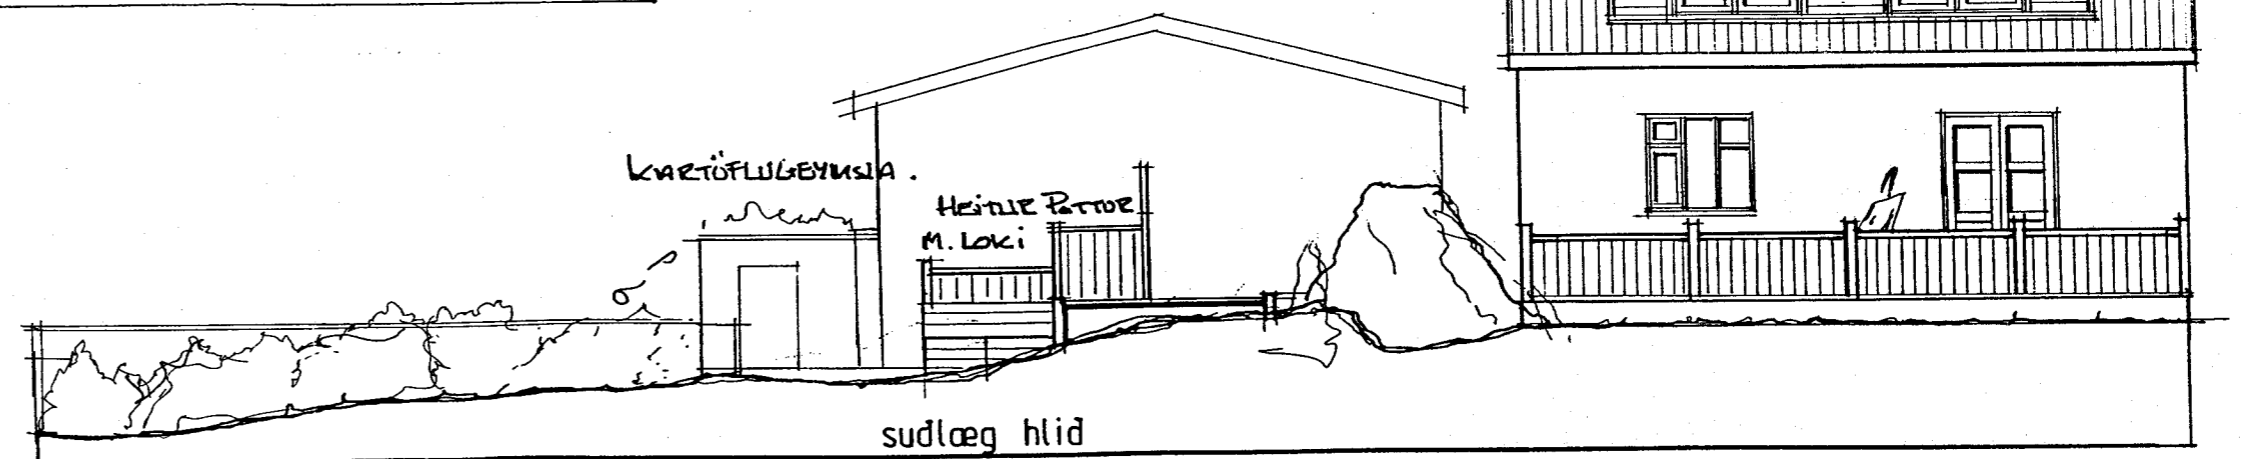

Jón E. Guðmundsson 120759-5319

HRAUNSTÍGUR 5		20/01 '03
ÚTLITSMYNDIR E. BREYTINGU		1:100
JEG	JEG	br. 27/04 03
		br. 12/04/04