



AFSTÖÐUMYND 1:500

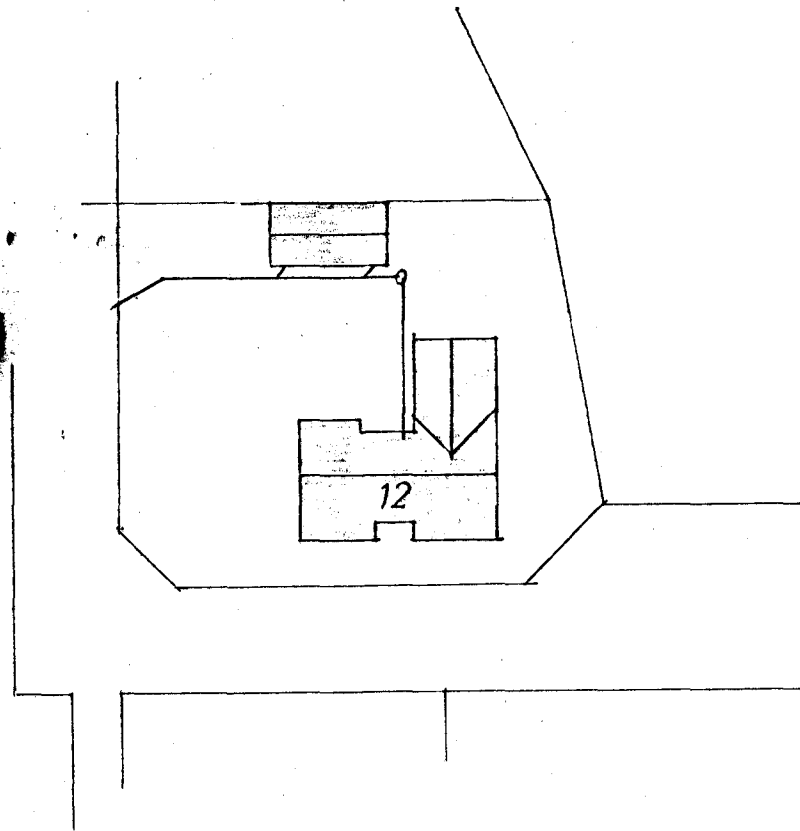


I BRUNN VÍÐ BÍLSKÚR  
SBR. TEIKN. 2.41.

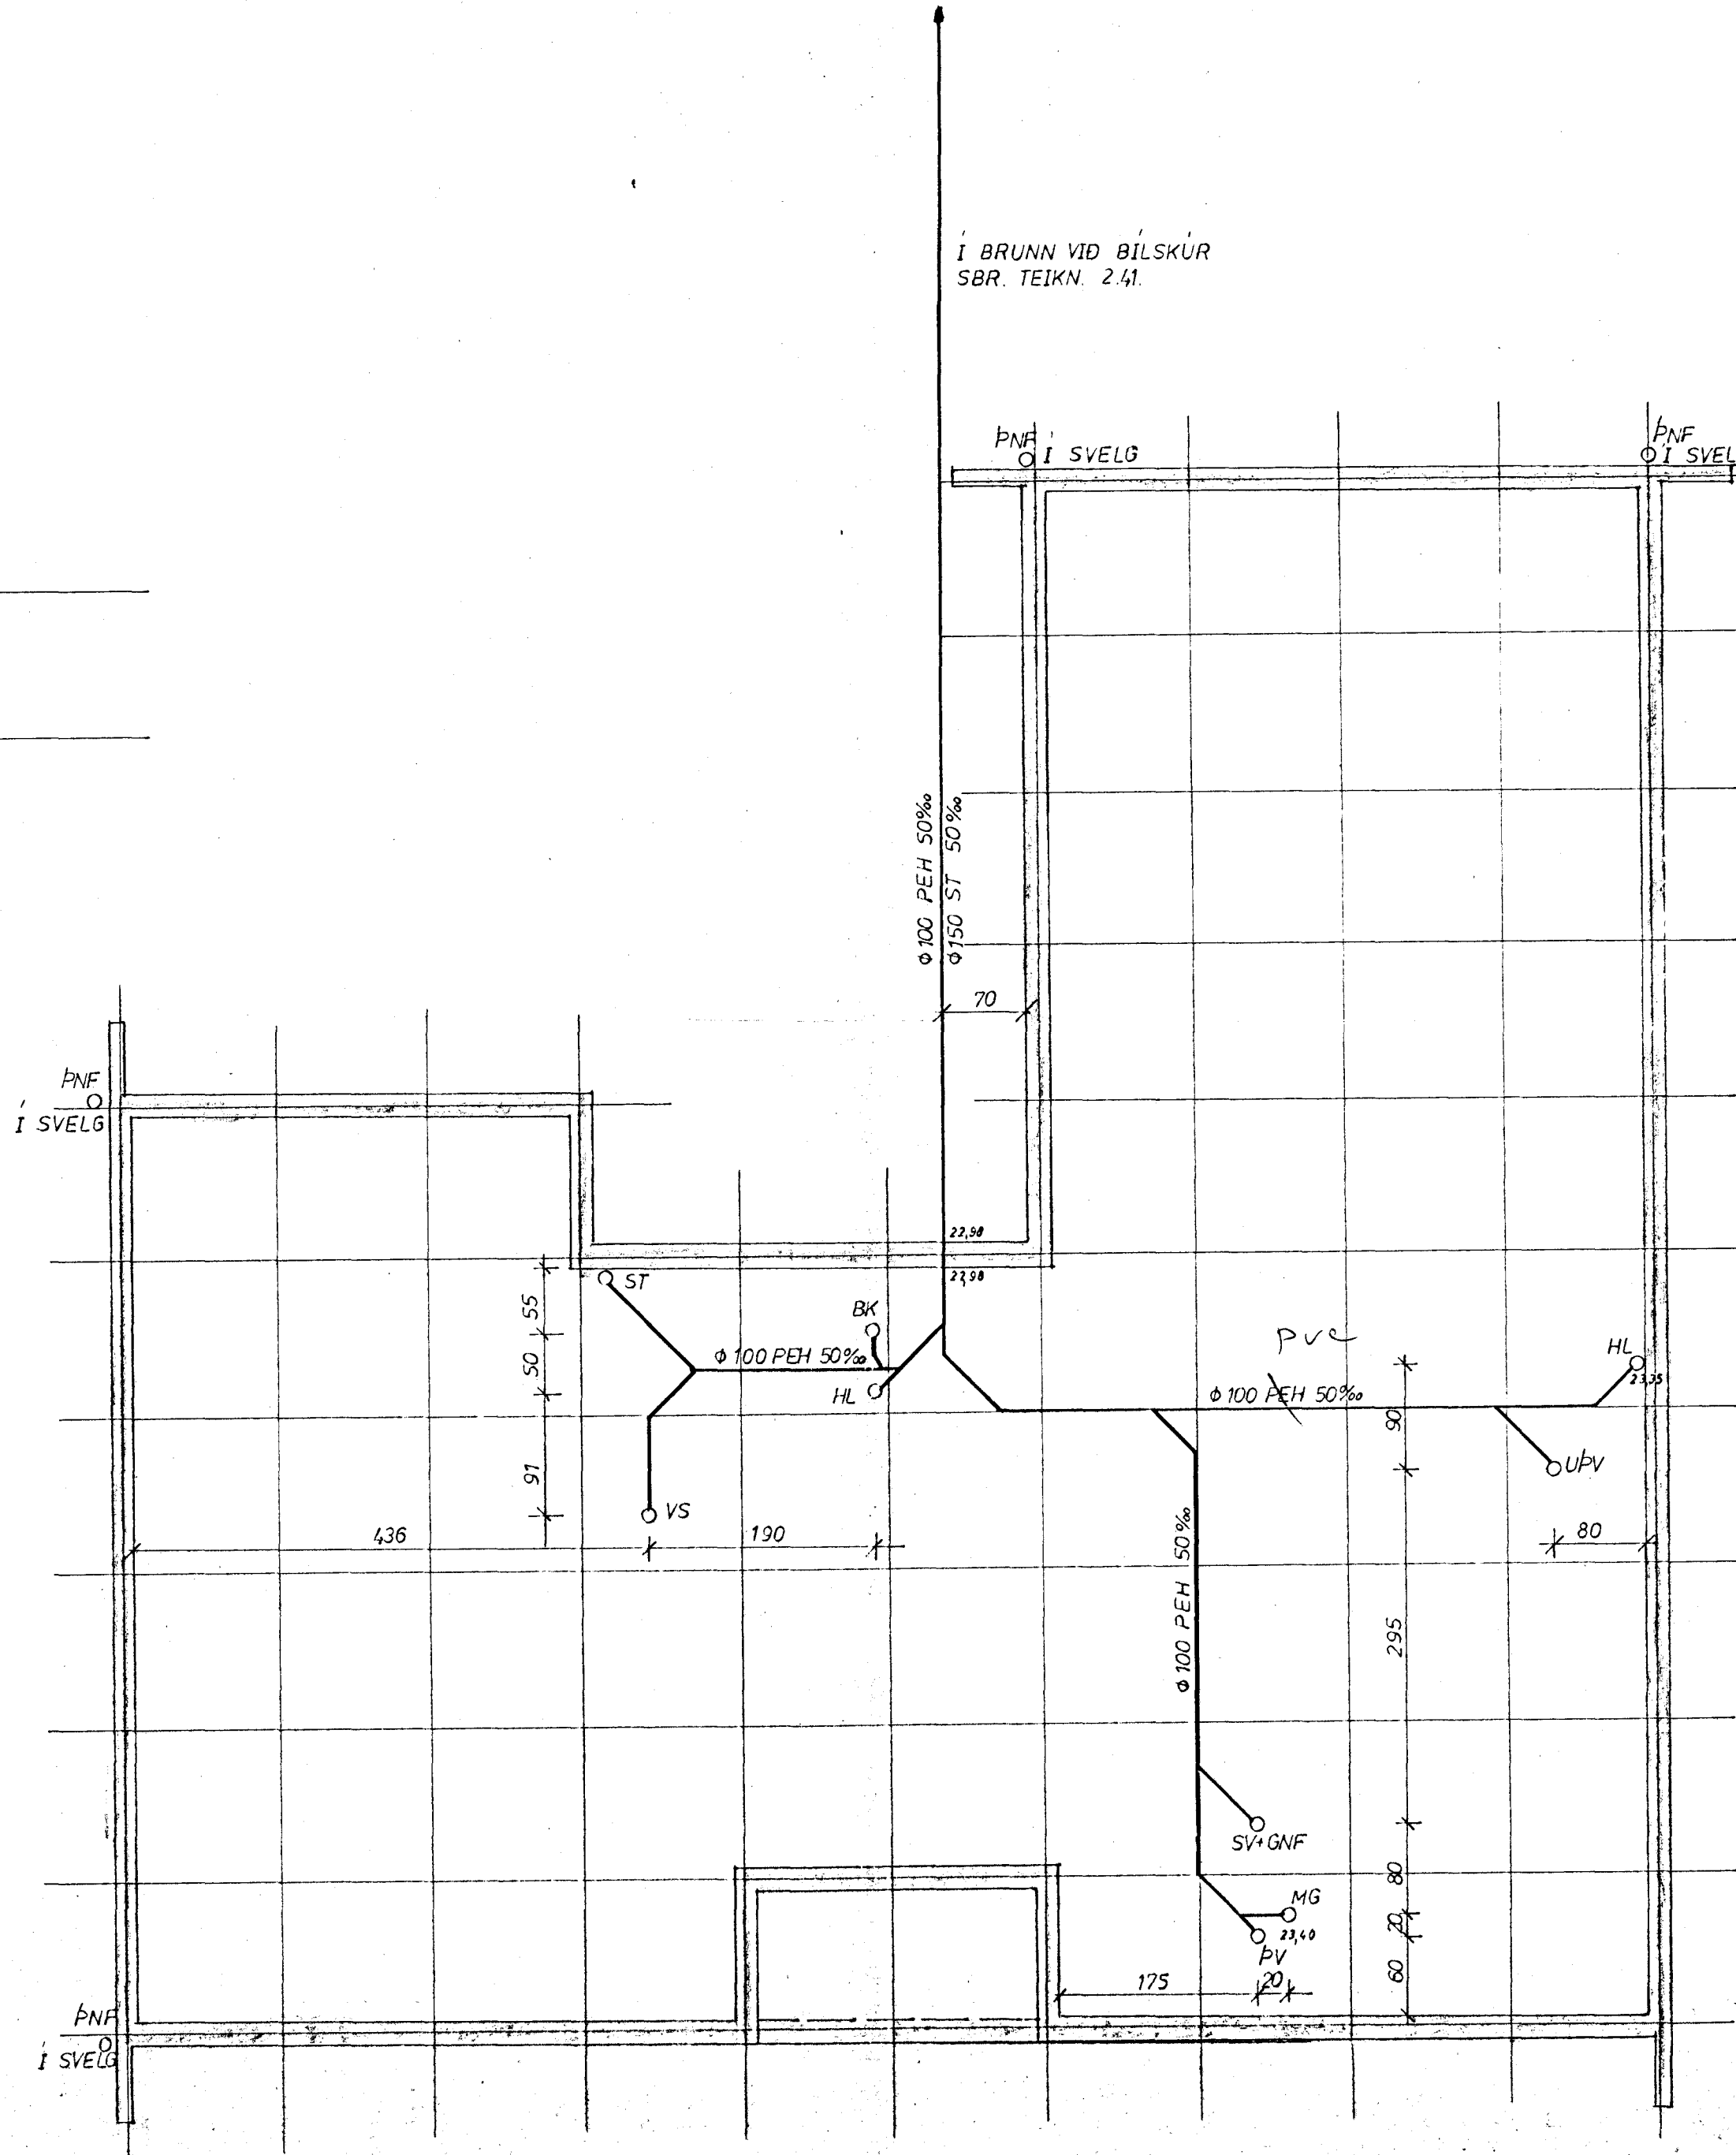

SKÝRINGAR SJÁ BL. 201.

~~PEH~~ = PVC

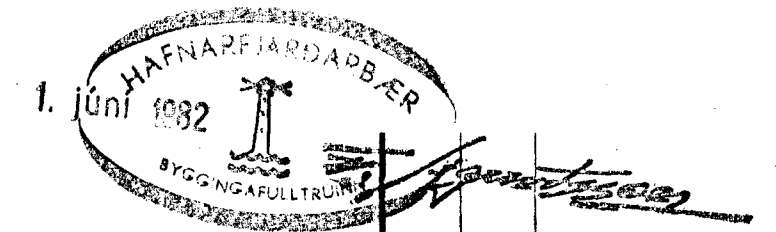

Br. Dags. Breyting varðar.  
**Verkfræðipjónusta**  
**Guðmundar Óskarssonar**  
 Ráðgefandi verkfræðingar  
 Skipholt 19 Reykjavík Sími 15945

HRAUNVANGUR 12, HAFNARFIRÐI  
 FRÆNNSLI I GRUNNI

Reykjavík: APRIL 1982

Teikn: VKO Kvarði: 1:50 1:10

Reikn: GI Verk nr.: Bl. nr.

Yfir: *GI* 211

Samb: