Hrauntunga 14. Hafnarfirði.

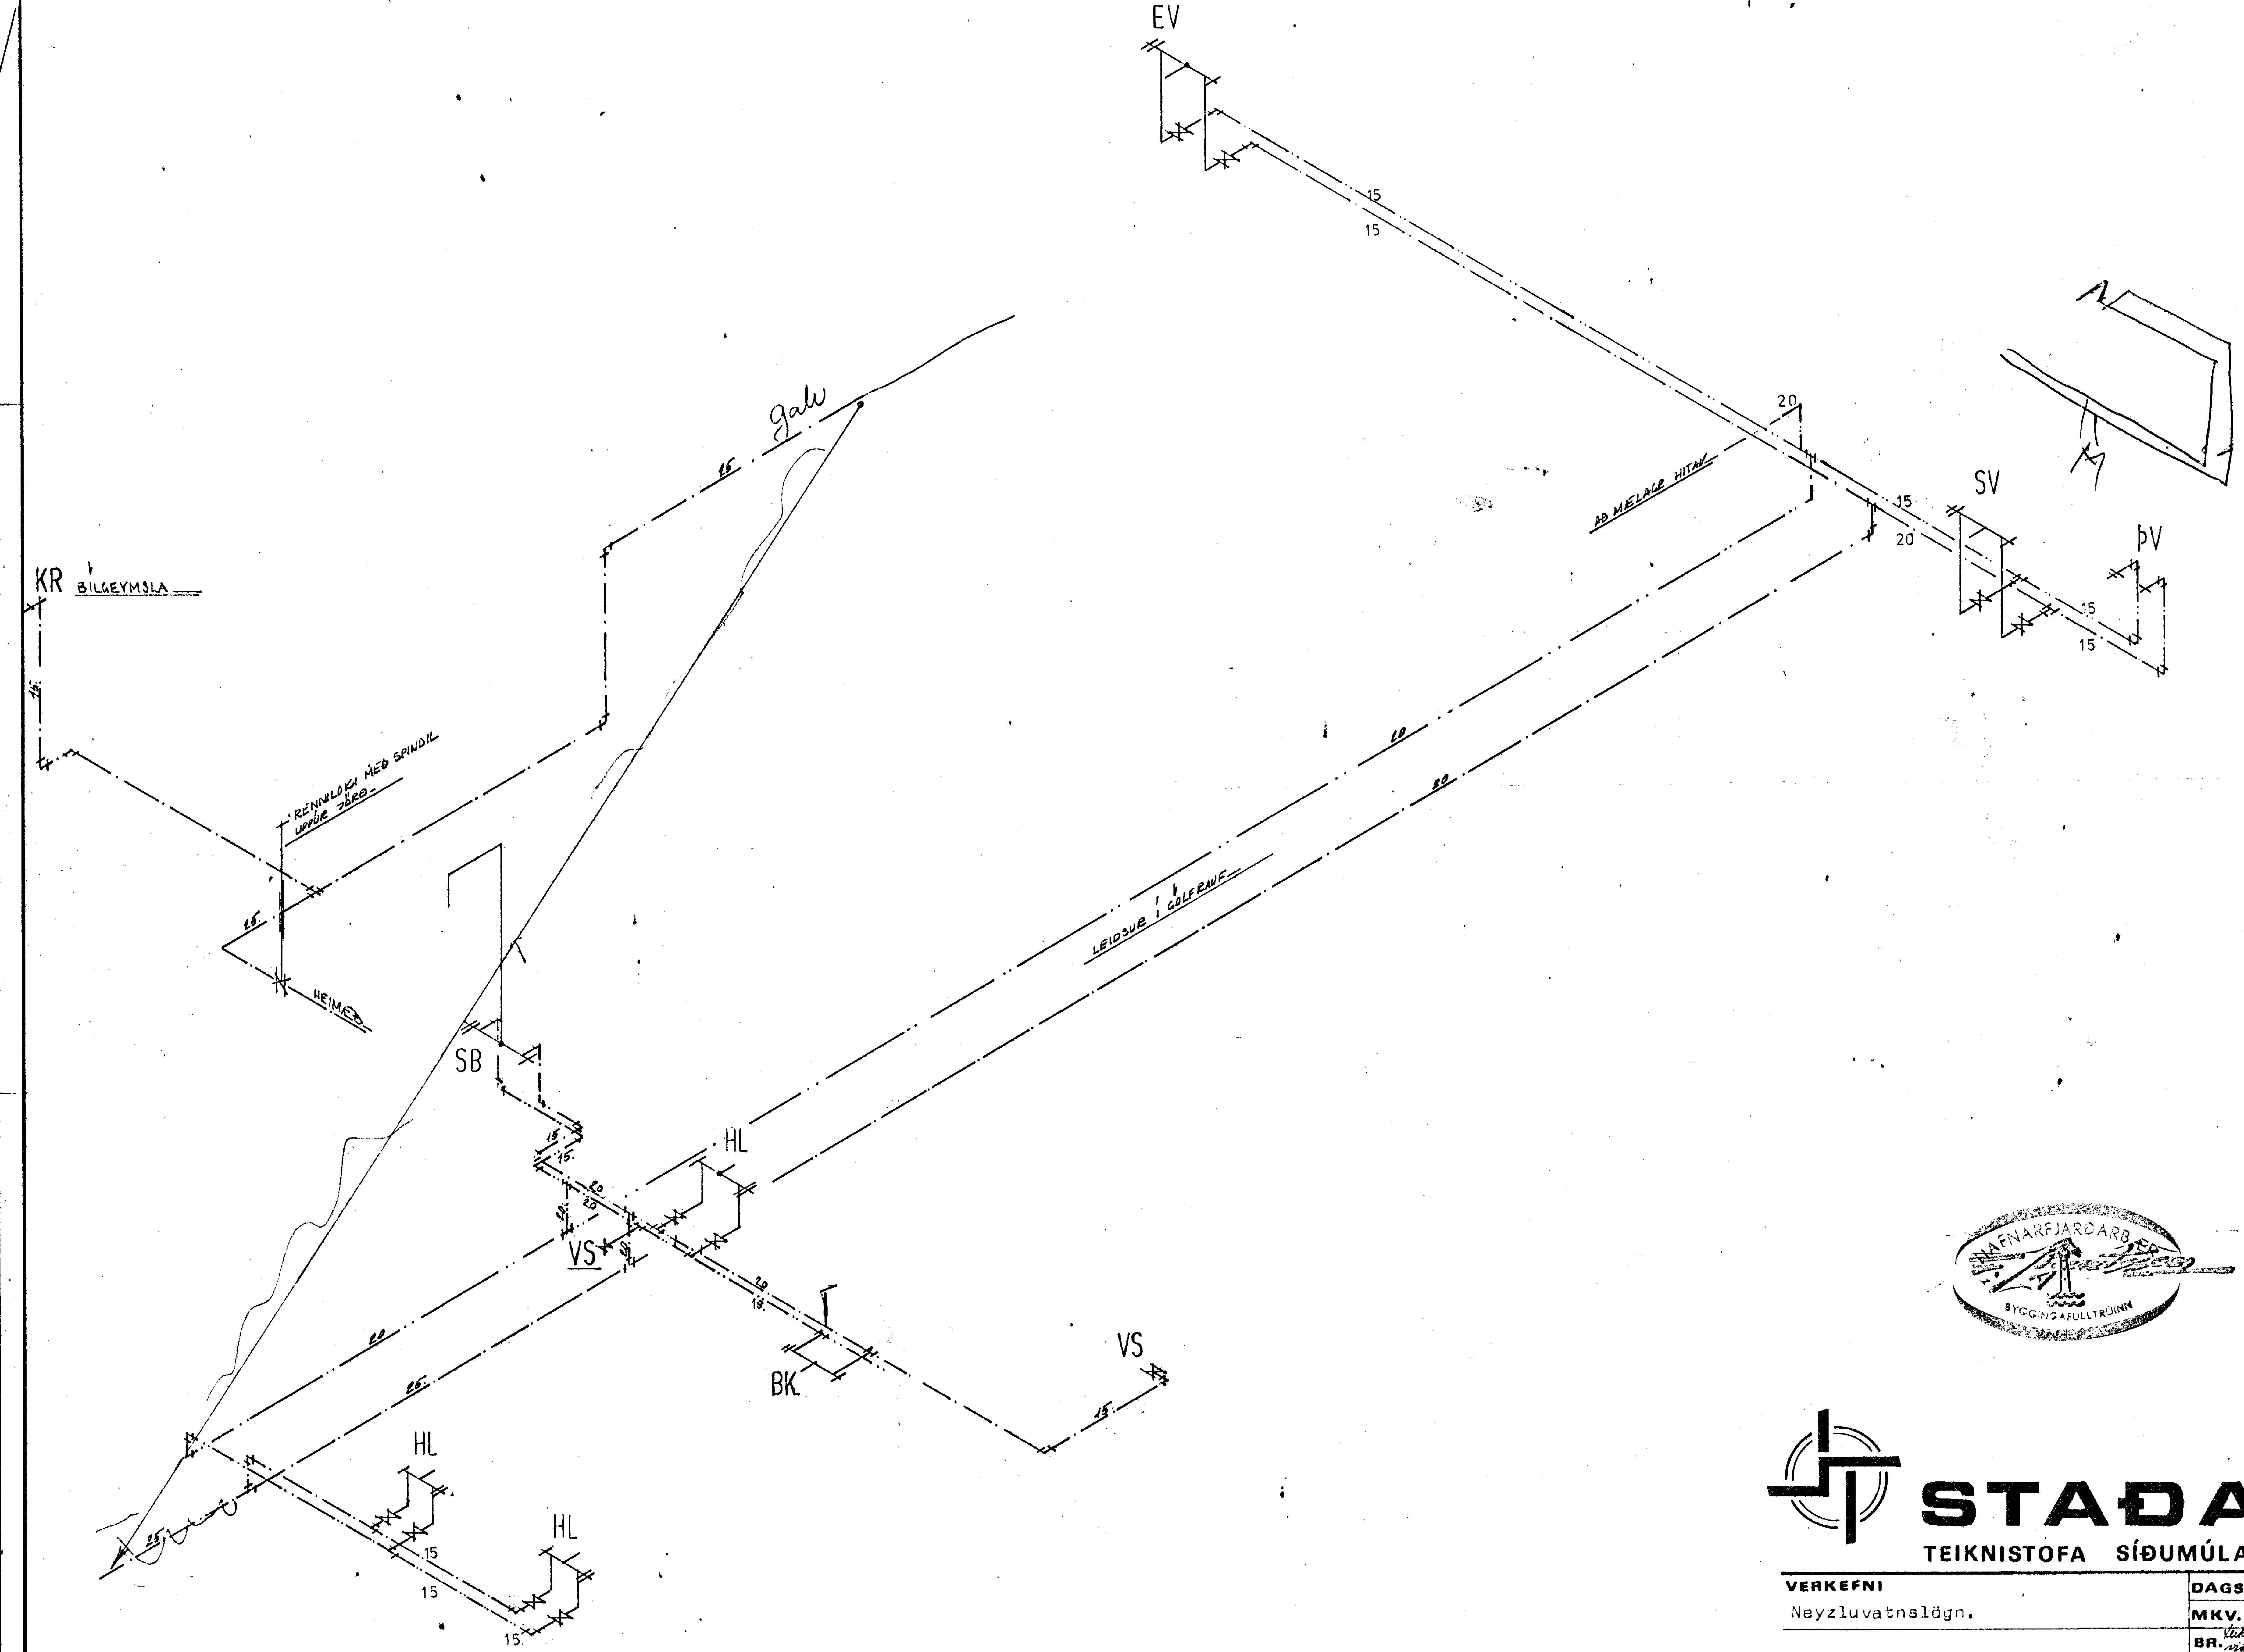

STAÐALHÚS SF

TEIKNISTOFA SÍÐUMÚLA 31 SÍMI 83141

VERKEFNI	DAGS. 1981	VERK NR
Neyzluvatnslögn.	MKV.	ST 180
	BR. teikningu breytt til samræmis við framkvæmd. St. B.	
Hrauntunga 14. Hafnarfirði.	BLAÐ NR 3.04.	

SIGURÐUR GUÐMUNDSSON   SIGURÐUR P. KRISTJÁNSSON FTFÍ