



Samþykkt á fundi bygginga-  
nefndar þ. 25 / 9 / 19 87  
BYGGINGAFULLTRÖNN  
Í HAFNAFIRÐI  
*F. Jónsson*


108 B Gæta skal varúðar í  
aðlöpum loka í HU-  
hvorn m. t. t. mi-  
Vesturhlið lærande legg  
F. Jón.

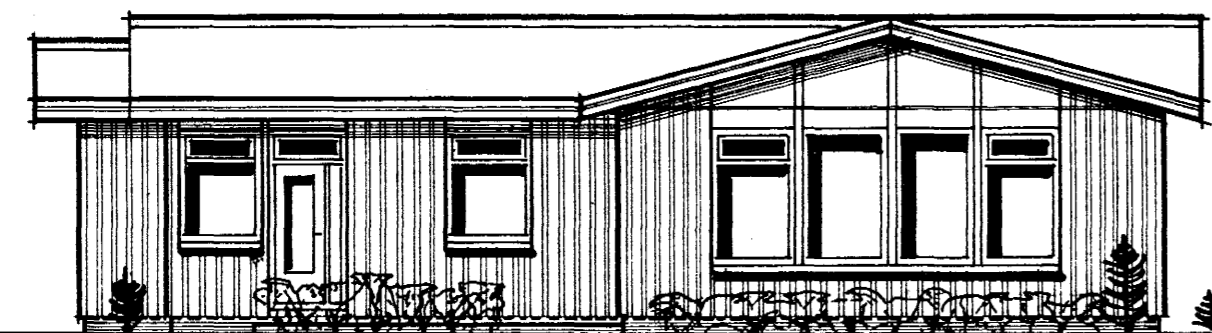


SUÐURHLIÐ

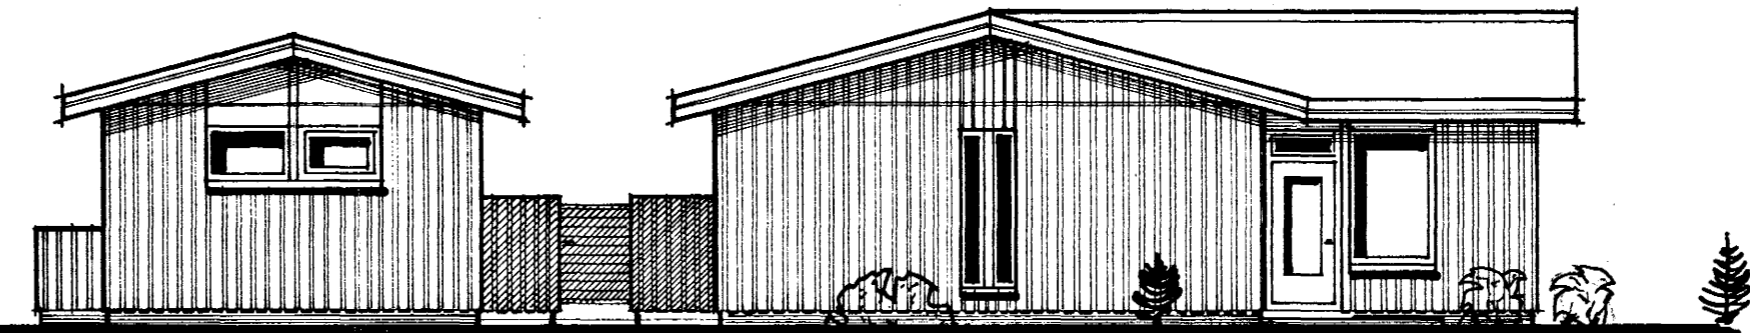


VESTURHLIÐ

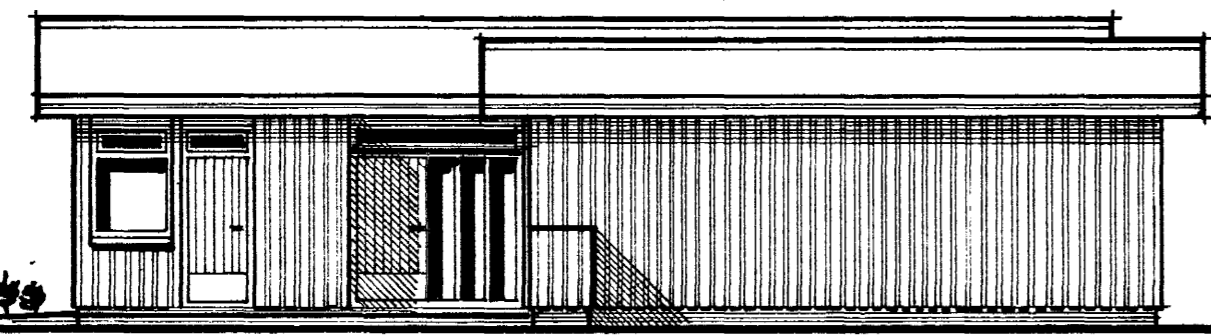

NORÐURHLIÐ

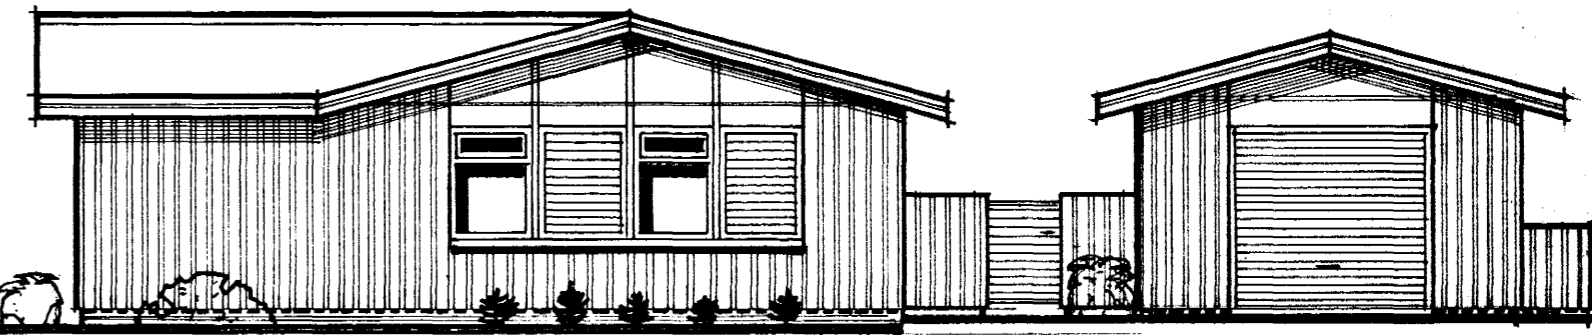

AUSTURHLIÐ

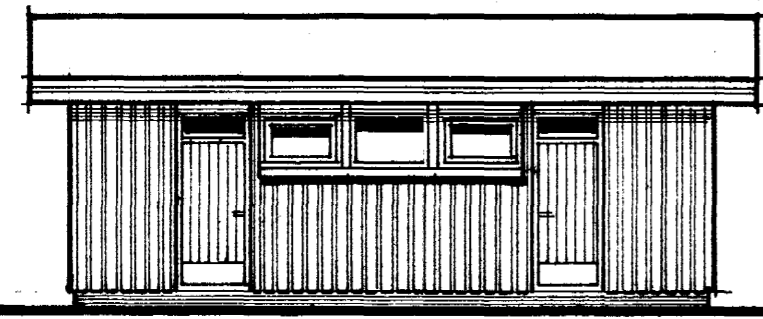

Hlið að íbúðarhúsi

**H.H.** HÚSHÖNNUN UNUBAKKA 4 ÞORLÁKSH.  
ÓLAFUR INGIMUNDARSON 99-3675

HRAUNTUNGA 16 HAFNAFIRÐI

Útlitsteikn.

Mælikv. 1:100

4310-0160 01

02 6/9'81 Ólafur Ingimundarson