


HRAUNTUNGA 18


Hafnarfirði

4310-0180 01
02

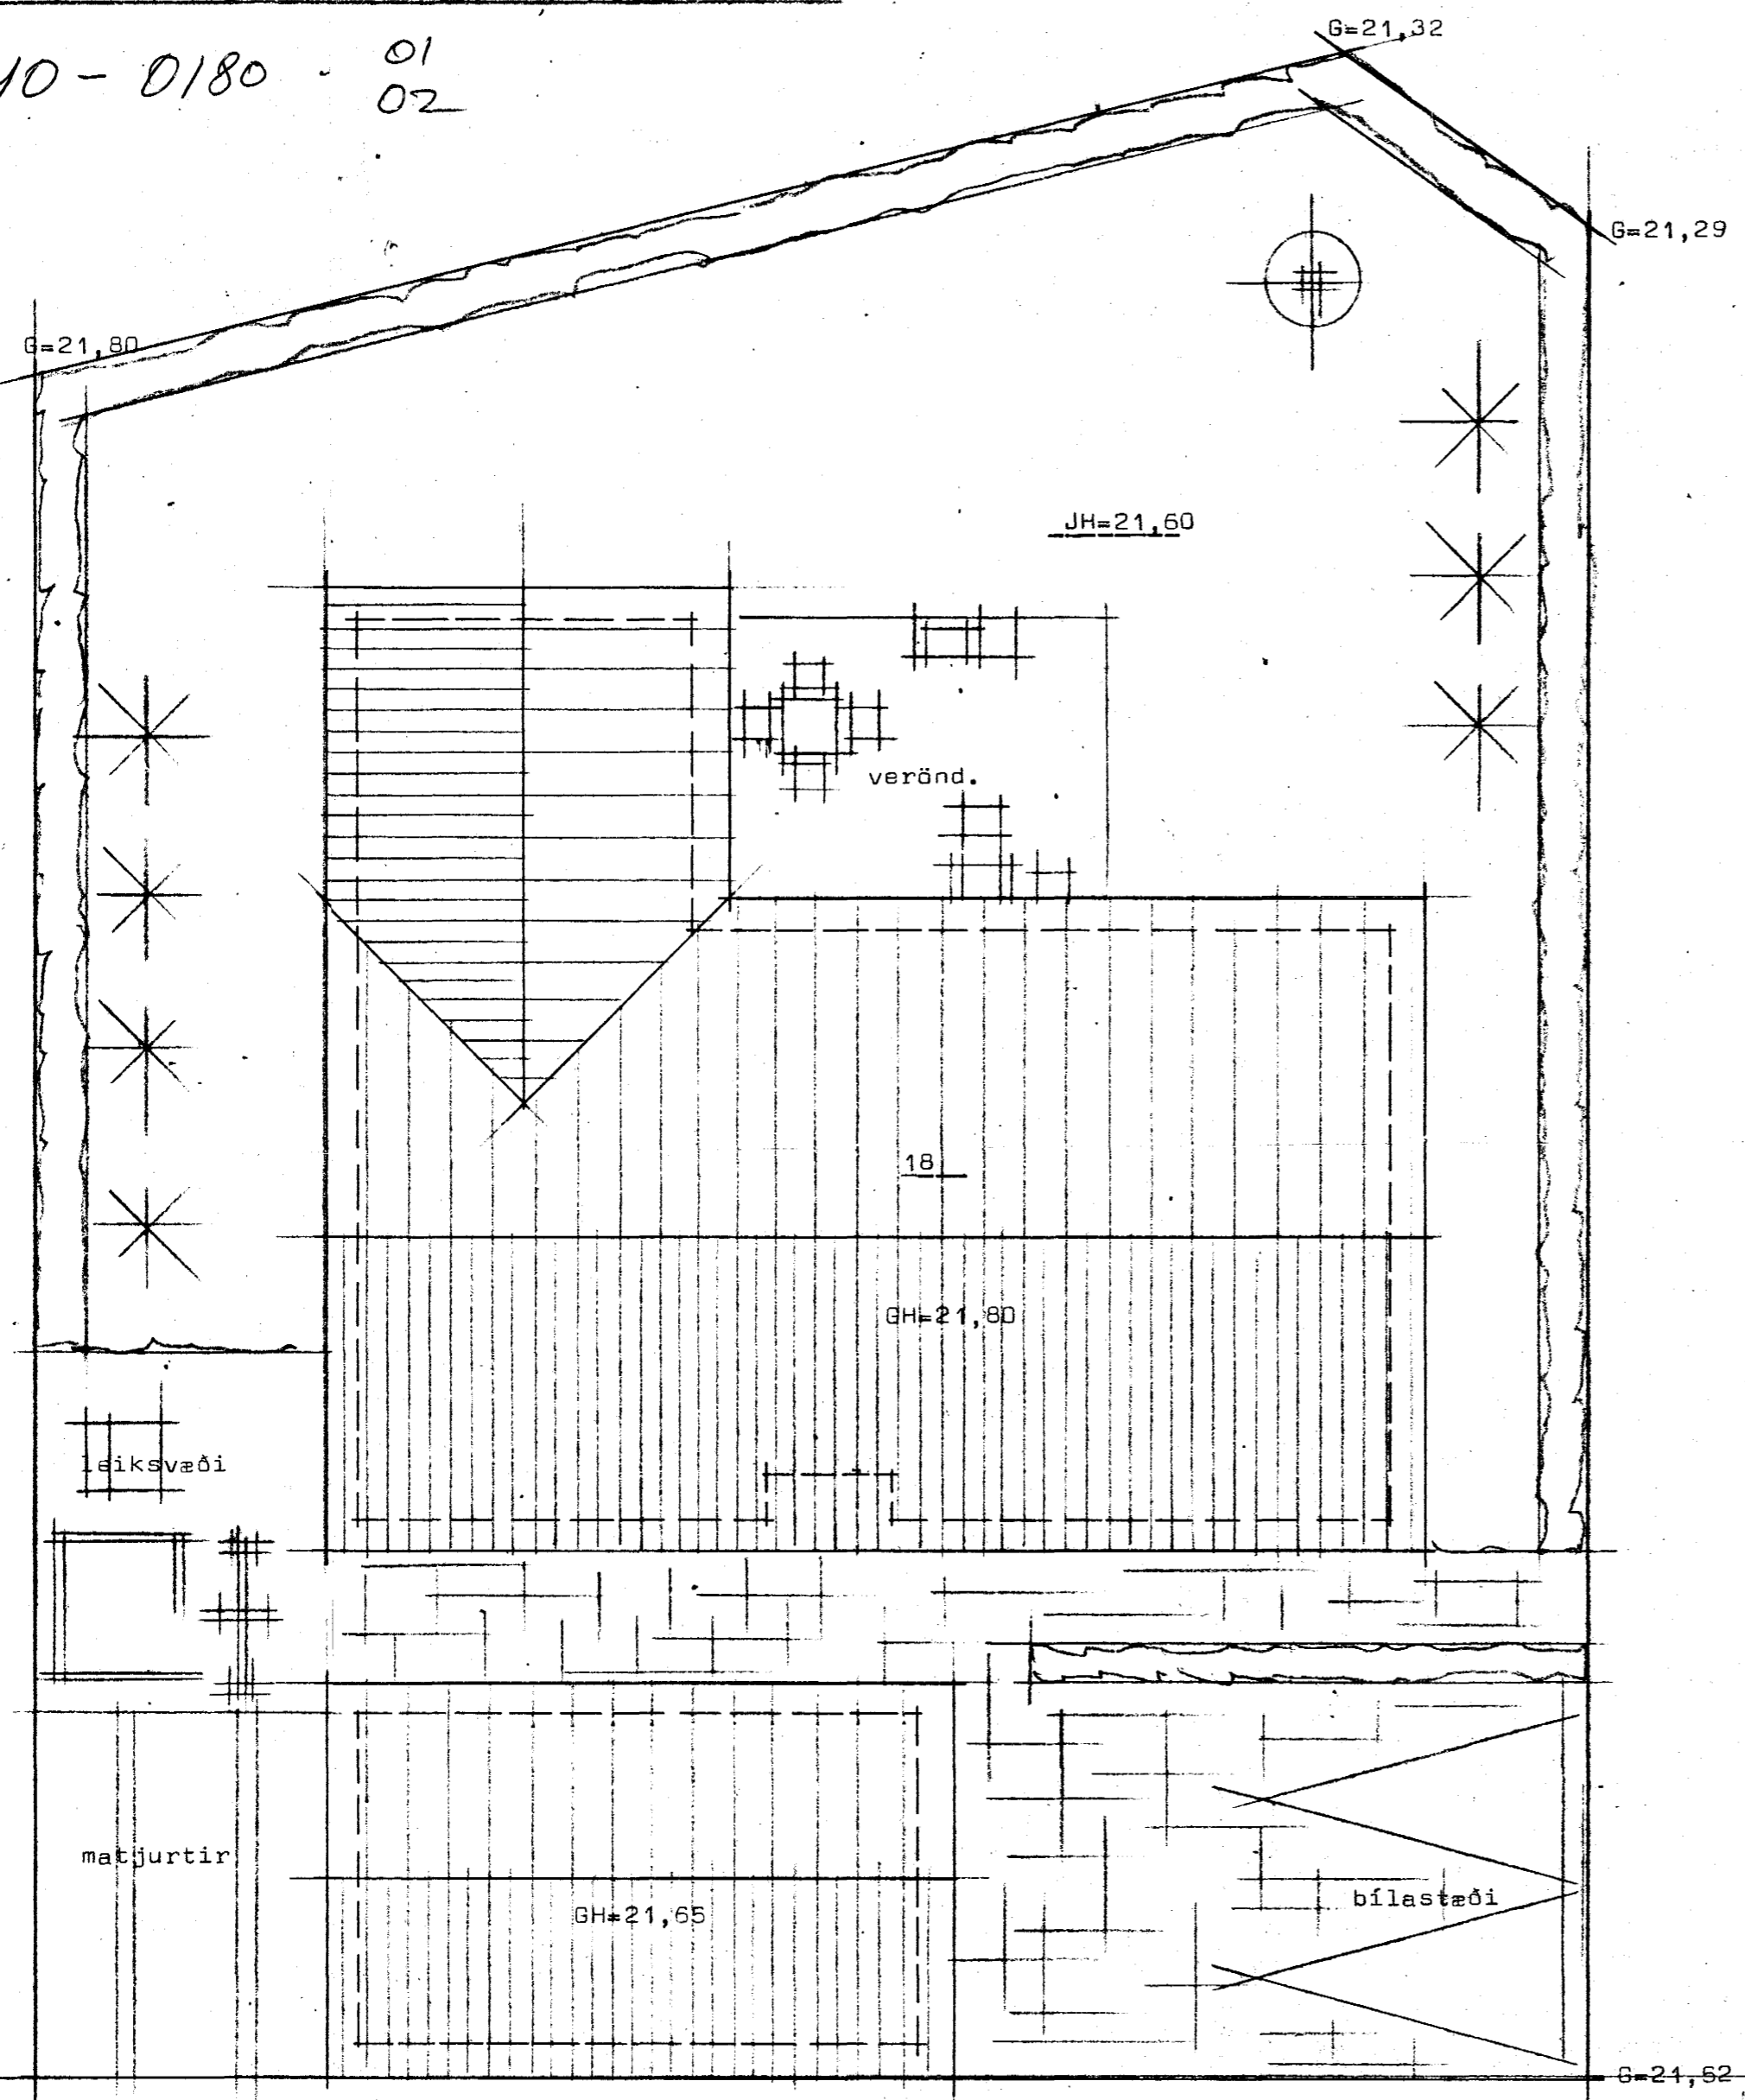


Samþykkt á fundi bygginga-
nefndar þ. 7/10 1981
BYGGINGAFULLTRÚGIN
Í HAFNARFIRÐI
S. Sigurðsson

Þskilyft á atvunum um leikvang
golfkötta. Þing. F. 81

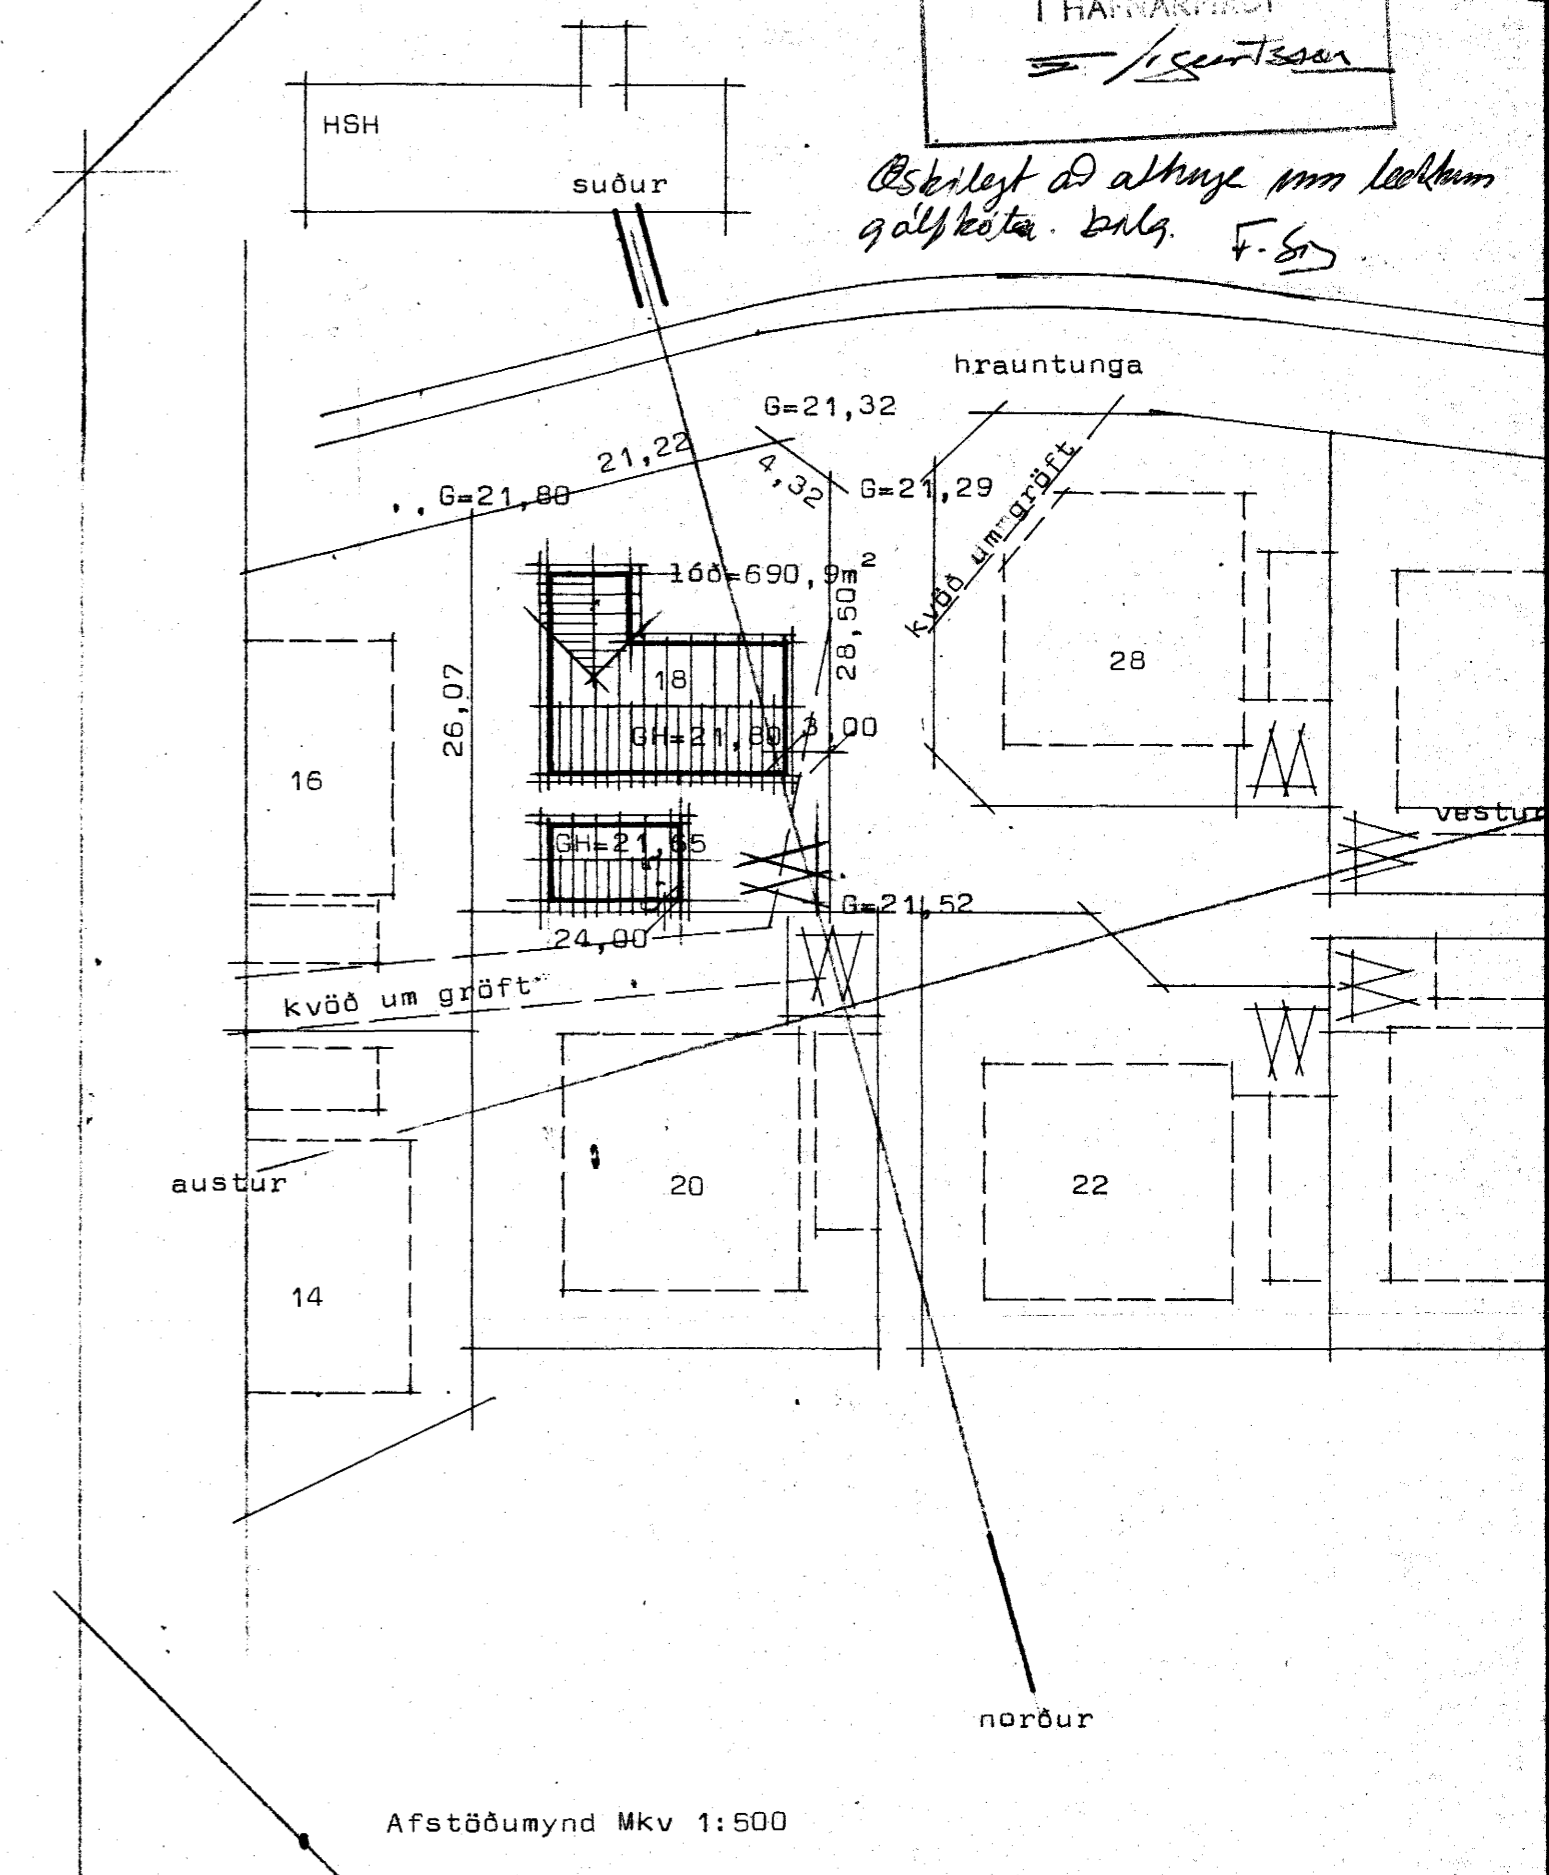

Afstöðumynd Mkv 1:500

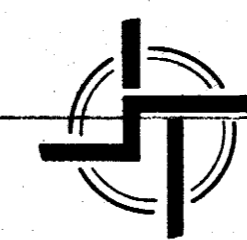

STADALHÚS S F

TEIKNISTOFA SÍÐUMÚLA 31 SÍMI 83141

VERKEFNI	DAGS. sept 1981	VERK NR
Afstöðumynd	MKV. 1:100 1:500	ST 190
Hrauntunga 18 Hafnarfirði	BR.	
	BLAD NR 1,03	

SIGURÐUR GUDMUNDSSON SIGURÐUR P KRISTJÁNSSON FTÍ