
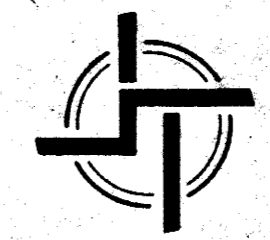
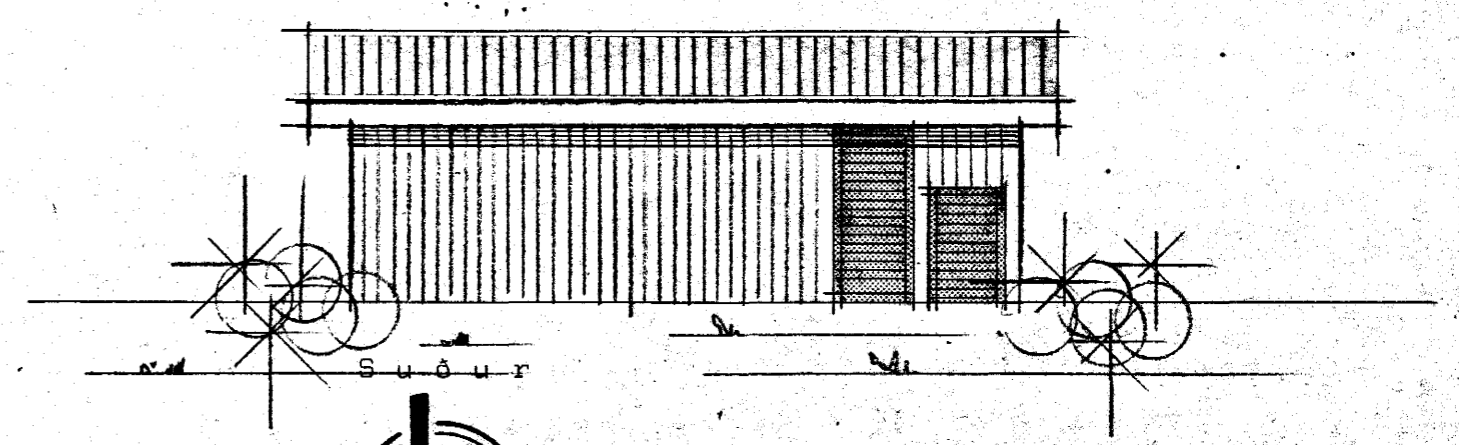
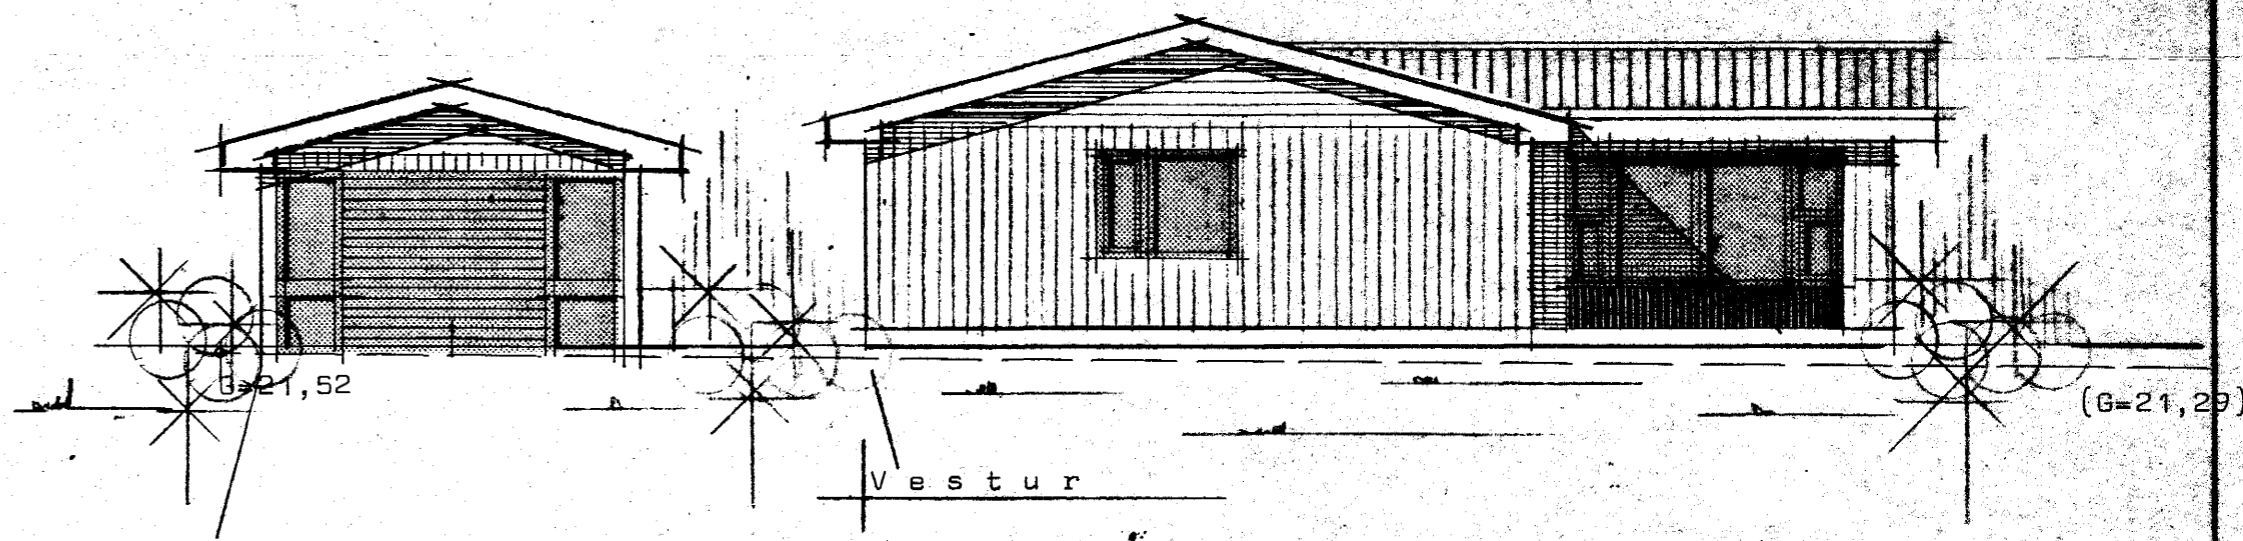
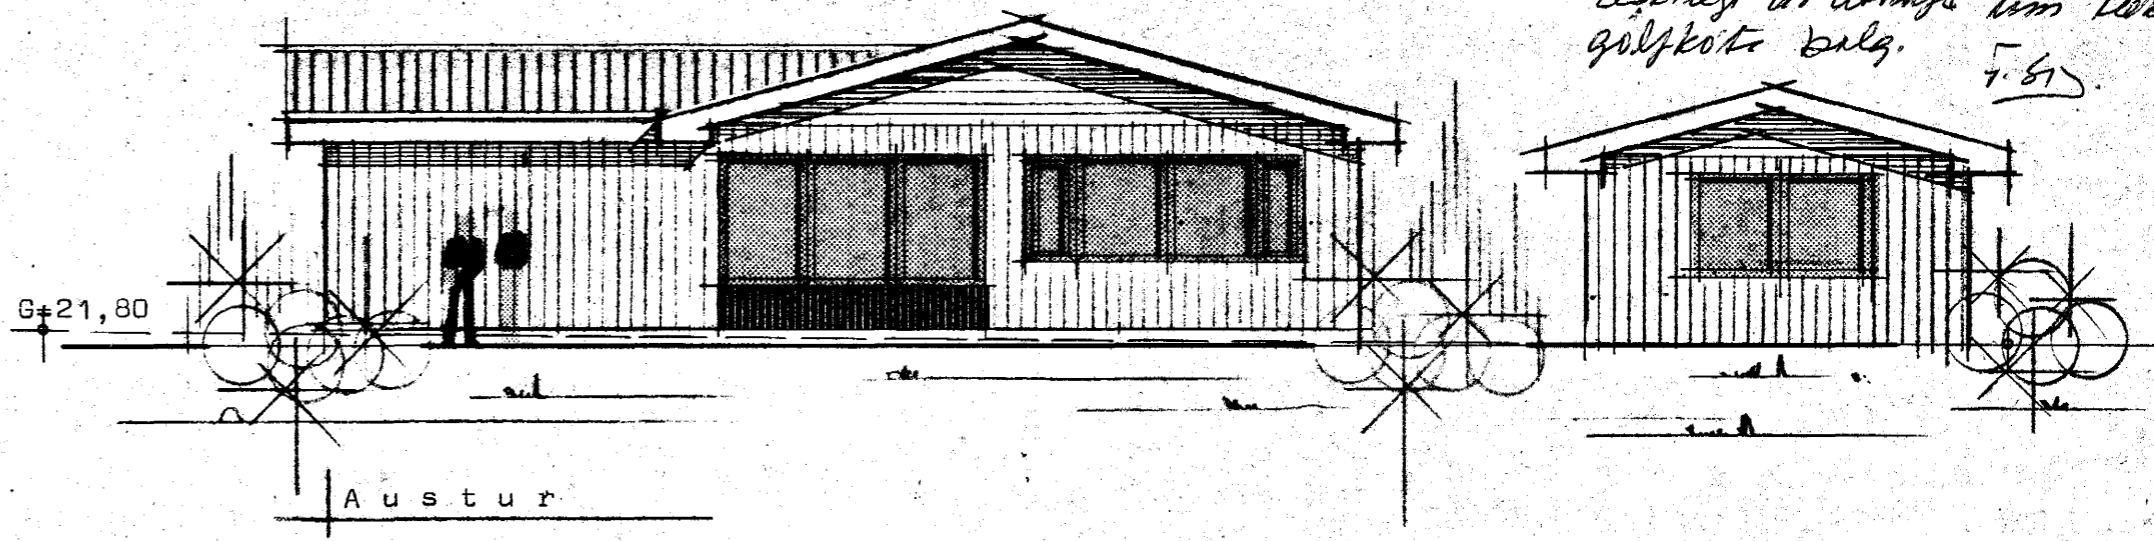


HRAUNTUNGA 18 Hafnarfirði

4310 - 0180 01
02

Samþykkt á fundi bygginga-
nefndar þ. d. 7/10 1981
BYGGINGA- AFULLTRÚINN
Í HAFNARFIRÐI
Sigurdur

*Þskilegt að athuga um lokkun
golfkorta borg. 7.81*

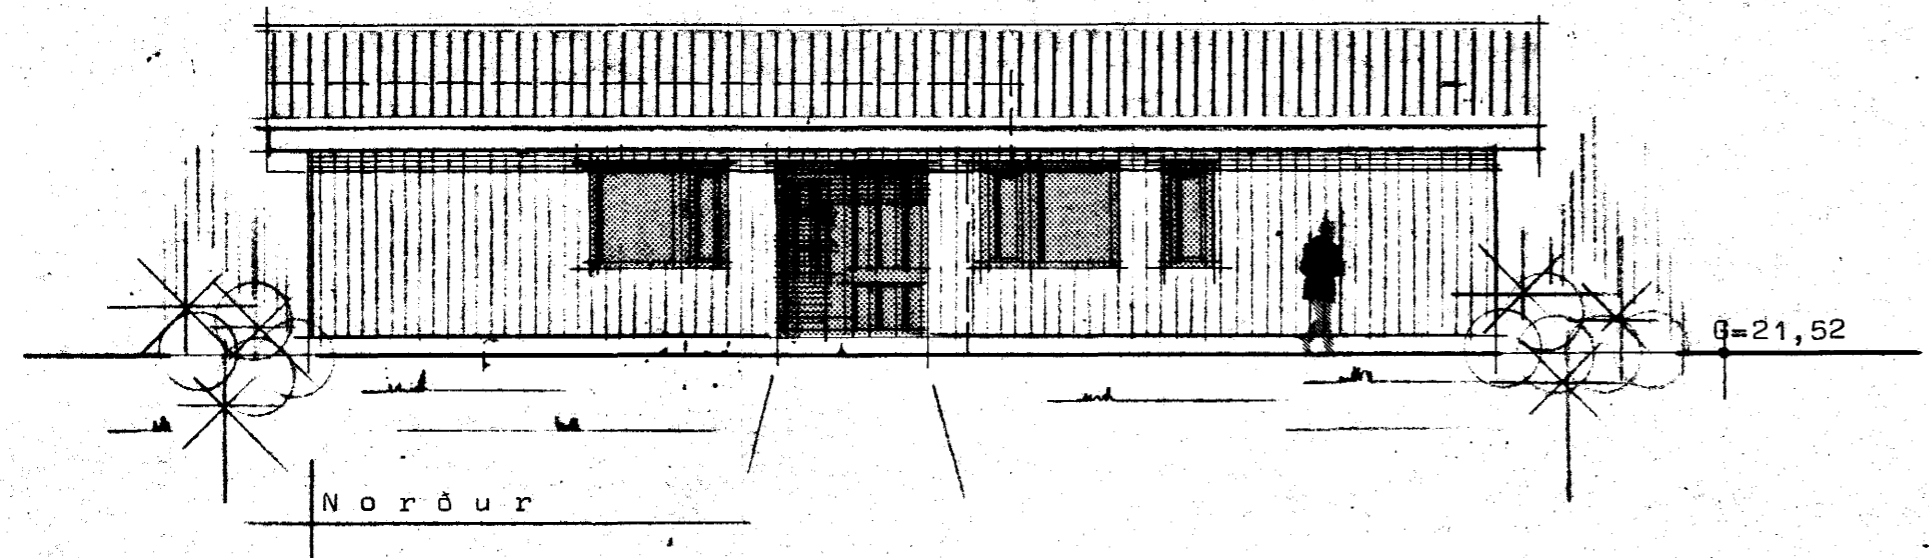

STAÐALHÚS S F

TEIKNISTOFA SIÐUMÚLA 3I SÍMI 8314I

VERKEFNI	DAGS. sept 1981	VERK NR
Útlitsmyndir	MKV. 1:100	ST 190
Hrauntunga 18 Hafnarfirði	BR.	
	BLAD NR 1.02	

Sigurdur Gudmundsson
SIGURÐUR GUDMUNDSSON SIGURÐUR P KRISTJÁNSSON FYFI